


na sk. in. nie składować

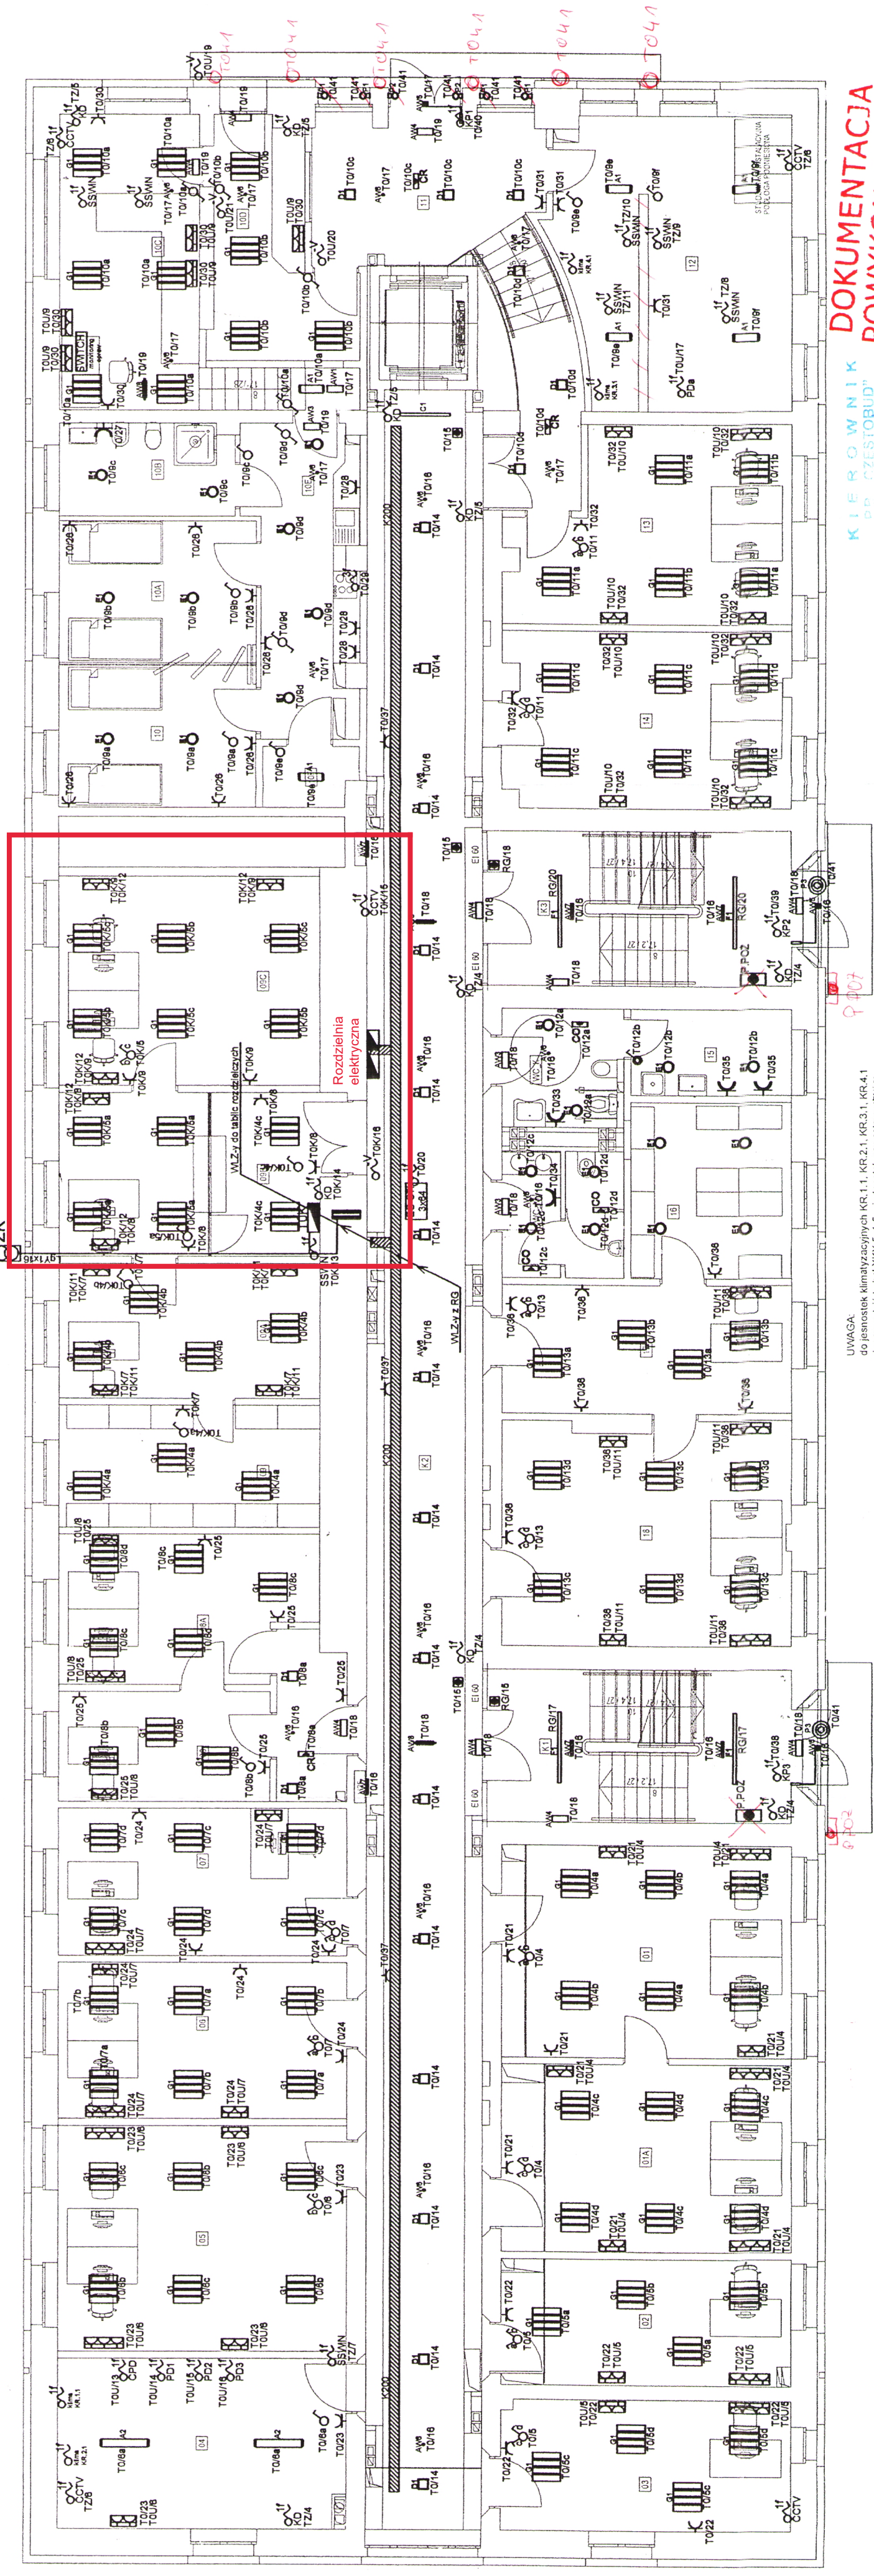

KIEROWNIK PRACZESTOBUDOWY
DOKUMENTACJA POWYKONAWCZA
 mgr inż. Andrzej Kozłowski
 Urz. Bud. SK.00.03.00.00.03

WOJSKOWE BIURO PROJEKTÓW BUDOWLANYCH Sp. z o.o.		ul. Obornicka 108 50-961 Wrocław	
projekt	WYKONAWCZY	branża	ELEKTRYCZNA
nazwa i adres obiektu	PRZEBUDOWA I TERMOMODERNIZACJA BUDYNKU NR 8 WSO.W., ul. CZAJKOWSKIEGO 109	tytuł	—
temat rysunku	RZUT PARTERU INSTALACJE ELEKTRYCZNE	rejestr	5681
wykonat	mgr inż. Krzysztof MROZ upr. nr 354/DOS/11 do projektowania bez ograniczeń w specjalności instalacyjnej w zakresie sieci, instalacji i urządzeń elektrycznych i elektroenergetycznych	skala	1:100
sprawdził	mgr inż. Ireneusz STROJEWSKI upr. nr 125/01/DUW do projektowania bez ograniczeń w specjalności instalacyjnej w zakresie sieci, instalacji i urządzeń elektrycznych i elektroenergetycznych	data	11.2015
		data	11.2015
		podpis	
		podpis	
		data	11.2015
		data	11.2015

RZECZOWNIACZA DO SPRAW ZABEZPIECZEN PRZECIWOPOZAROWYCH
 mgr inż. Rafał Lik Nr upr. 616/2014
 (miejscowość, data)
 03.12.2015
 Zgodność projektu z wymaganiami ochrony przeciwpożarowej
 Słwierzdzam Z:twg/sgm/rm

UWAGA:
 do jednostek klimatyzacyjnych KR.1.1, KR.2.1, KR.3.1, KR.4.1
 doprowadzić kabel YKY 5x1,5 z jednostek zewnętrznych