

DROGA WOJEWÓDZKA NR. 581

REJON DROGOWY GOSTYNIN - PŁOCK



Mazowiecki Zarząd
Dróg Wojewódzkich
w Warszawie

MARSZAŁEK
WOJEWÓDZTWA MAZOWIECKIEGO

ZATWIERDZENIE Nr NI-D-1.8022.1 **JSB. 2023.26**

Zatwierdzam do realizacji stałą organizację ruchu
w całości w całości bez zmian, przy wprowadzeniu zmian,
(Niniejszą organizację ruchu należy wprowadzić do dnia **31.12.23**)

Termin wprowadzenia organizacji ruchu należy zgłosić co najmniej
na 7 dni przed wprowadzeniem organizacji ruchu do

Departamentu Nieruchomości i Infrastruktury
03-472 Warszawa, ul. B. Brechta 3


Do wprowadzenia niniejszej organizacji
ruchu należy zastosować znaki:

zamiast **ISTNIEJĄCEGO**

20 WRZ. 2023

z up. Marszałka Województwa

Katarzyna Niemcewicz
Dyrektor Departamentu
Nieruchomości i Infrastruktury

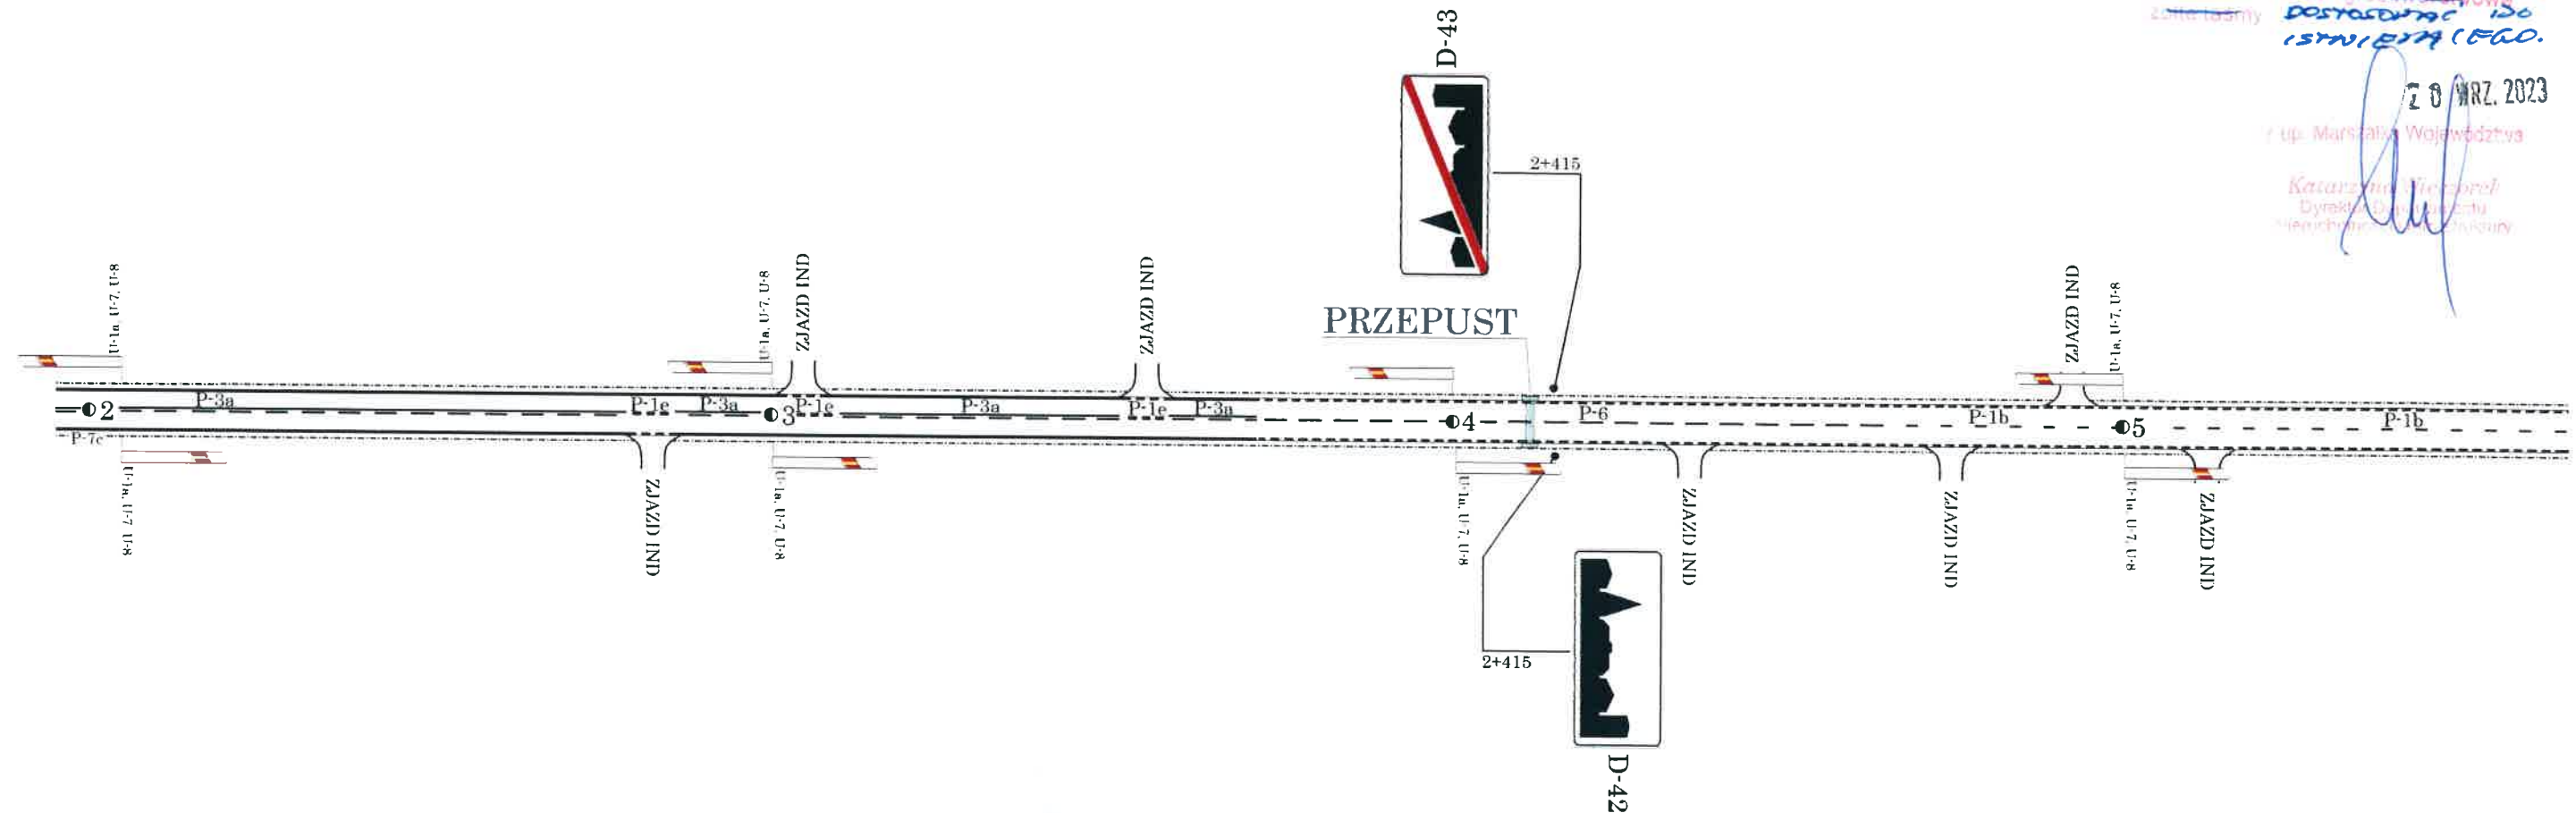

PIKIETAŻ DROGI:
 km → 2+196-2+565

ZMIANY WPROWADZIŁ
Pomoc Techniczna

Marek Wajszczak

PROJEKT STAŁEJ ORGANIZACJI RUCHU
REJON DROGOWY GOSTYNIN-PŁOCK

SKALA 1:1000

NR.RYSUNKU
1

NR.STRONY
6


DATA
SIERPIEŃ 2023


DWnr.581

Projekt do realizacji

0001924/5743850

POCZĄTEK PROJEKTOWANEGO
ODCINKA
ETAP II
2+565,00

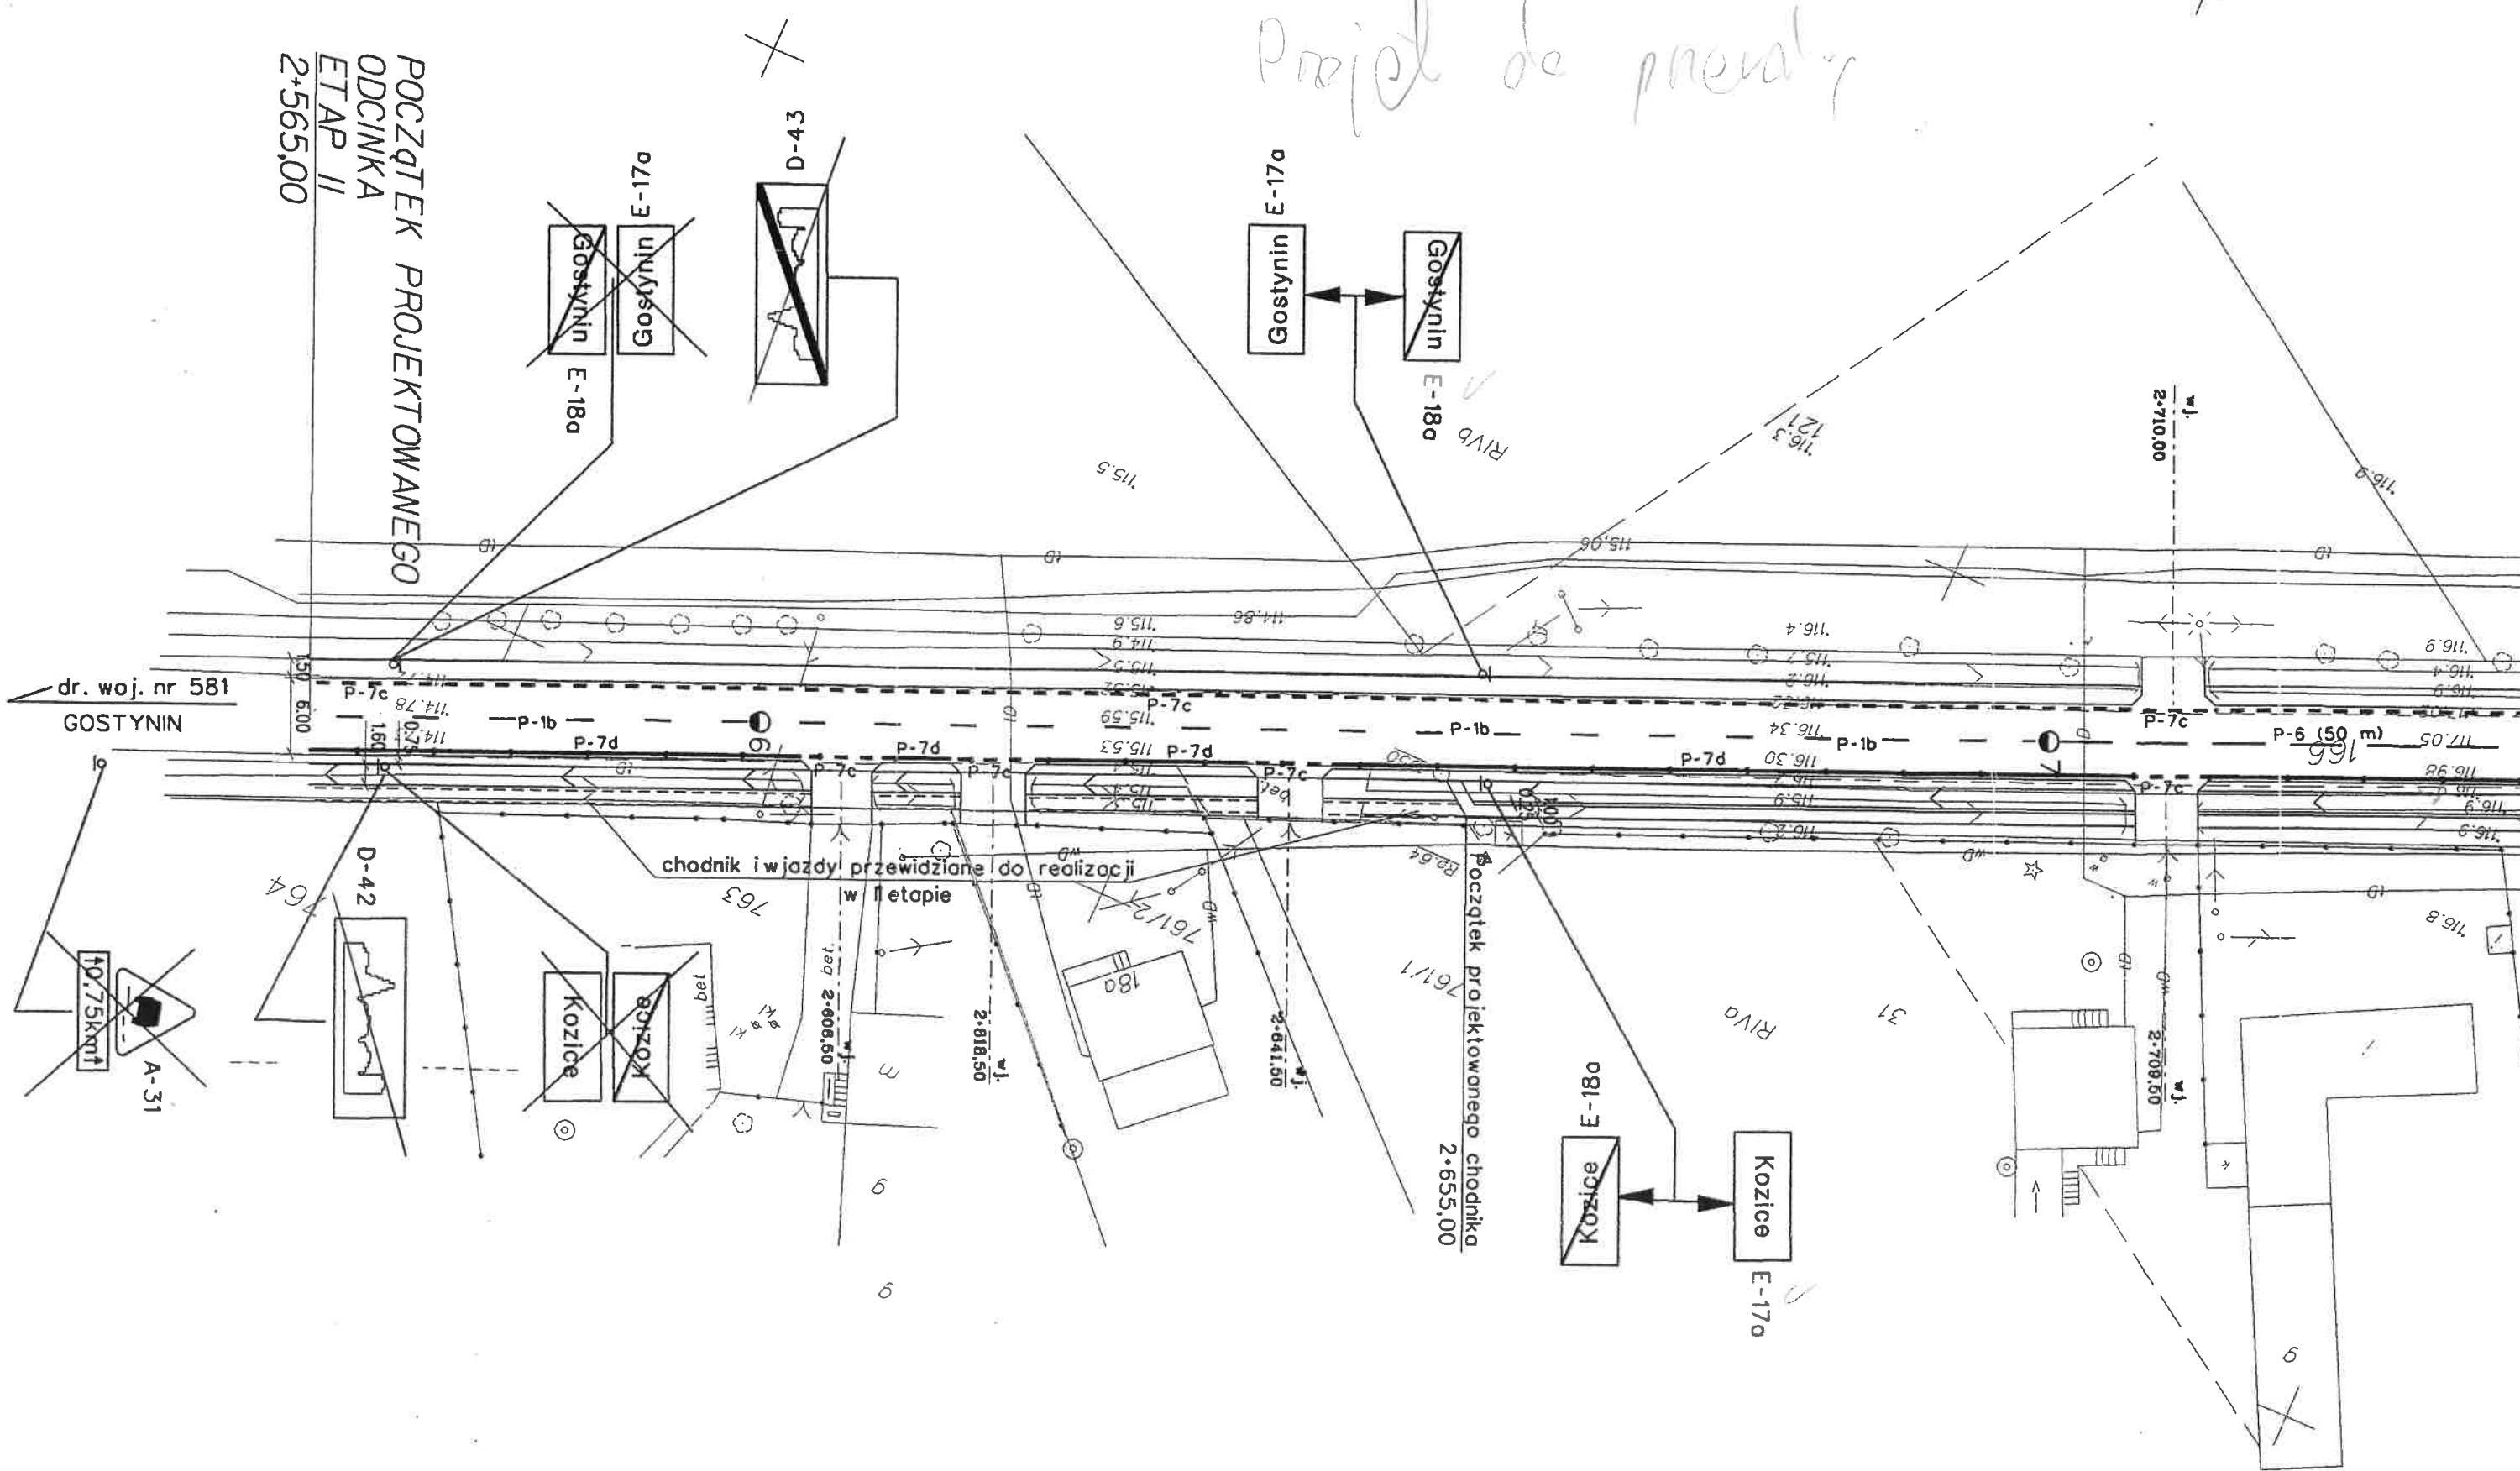

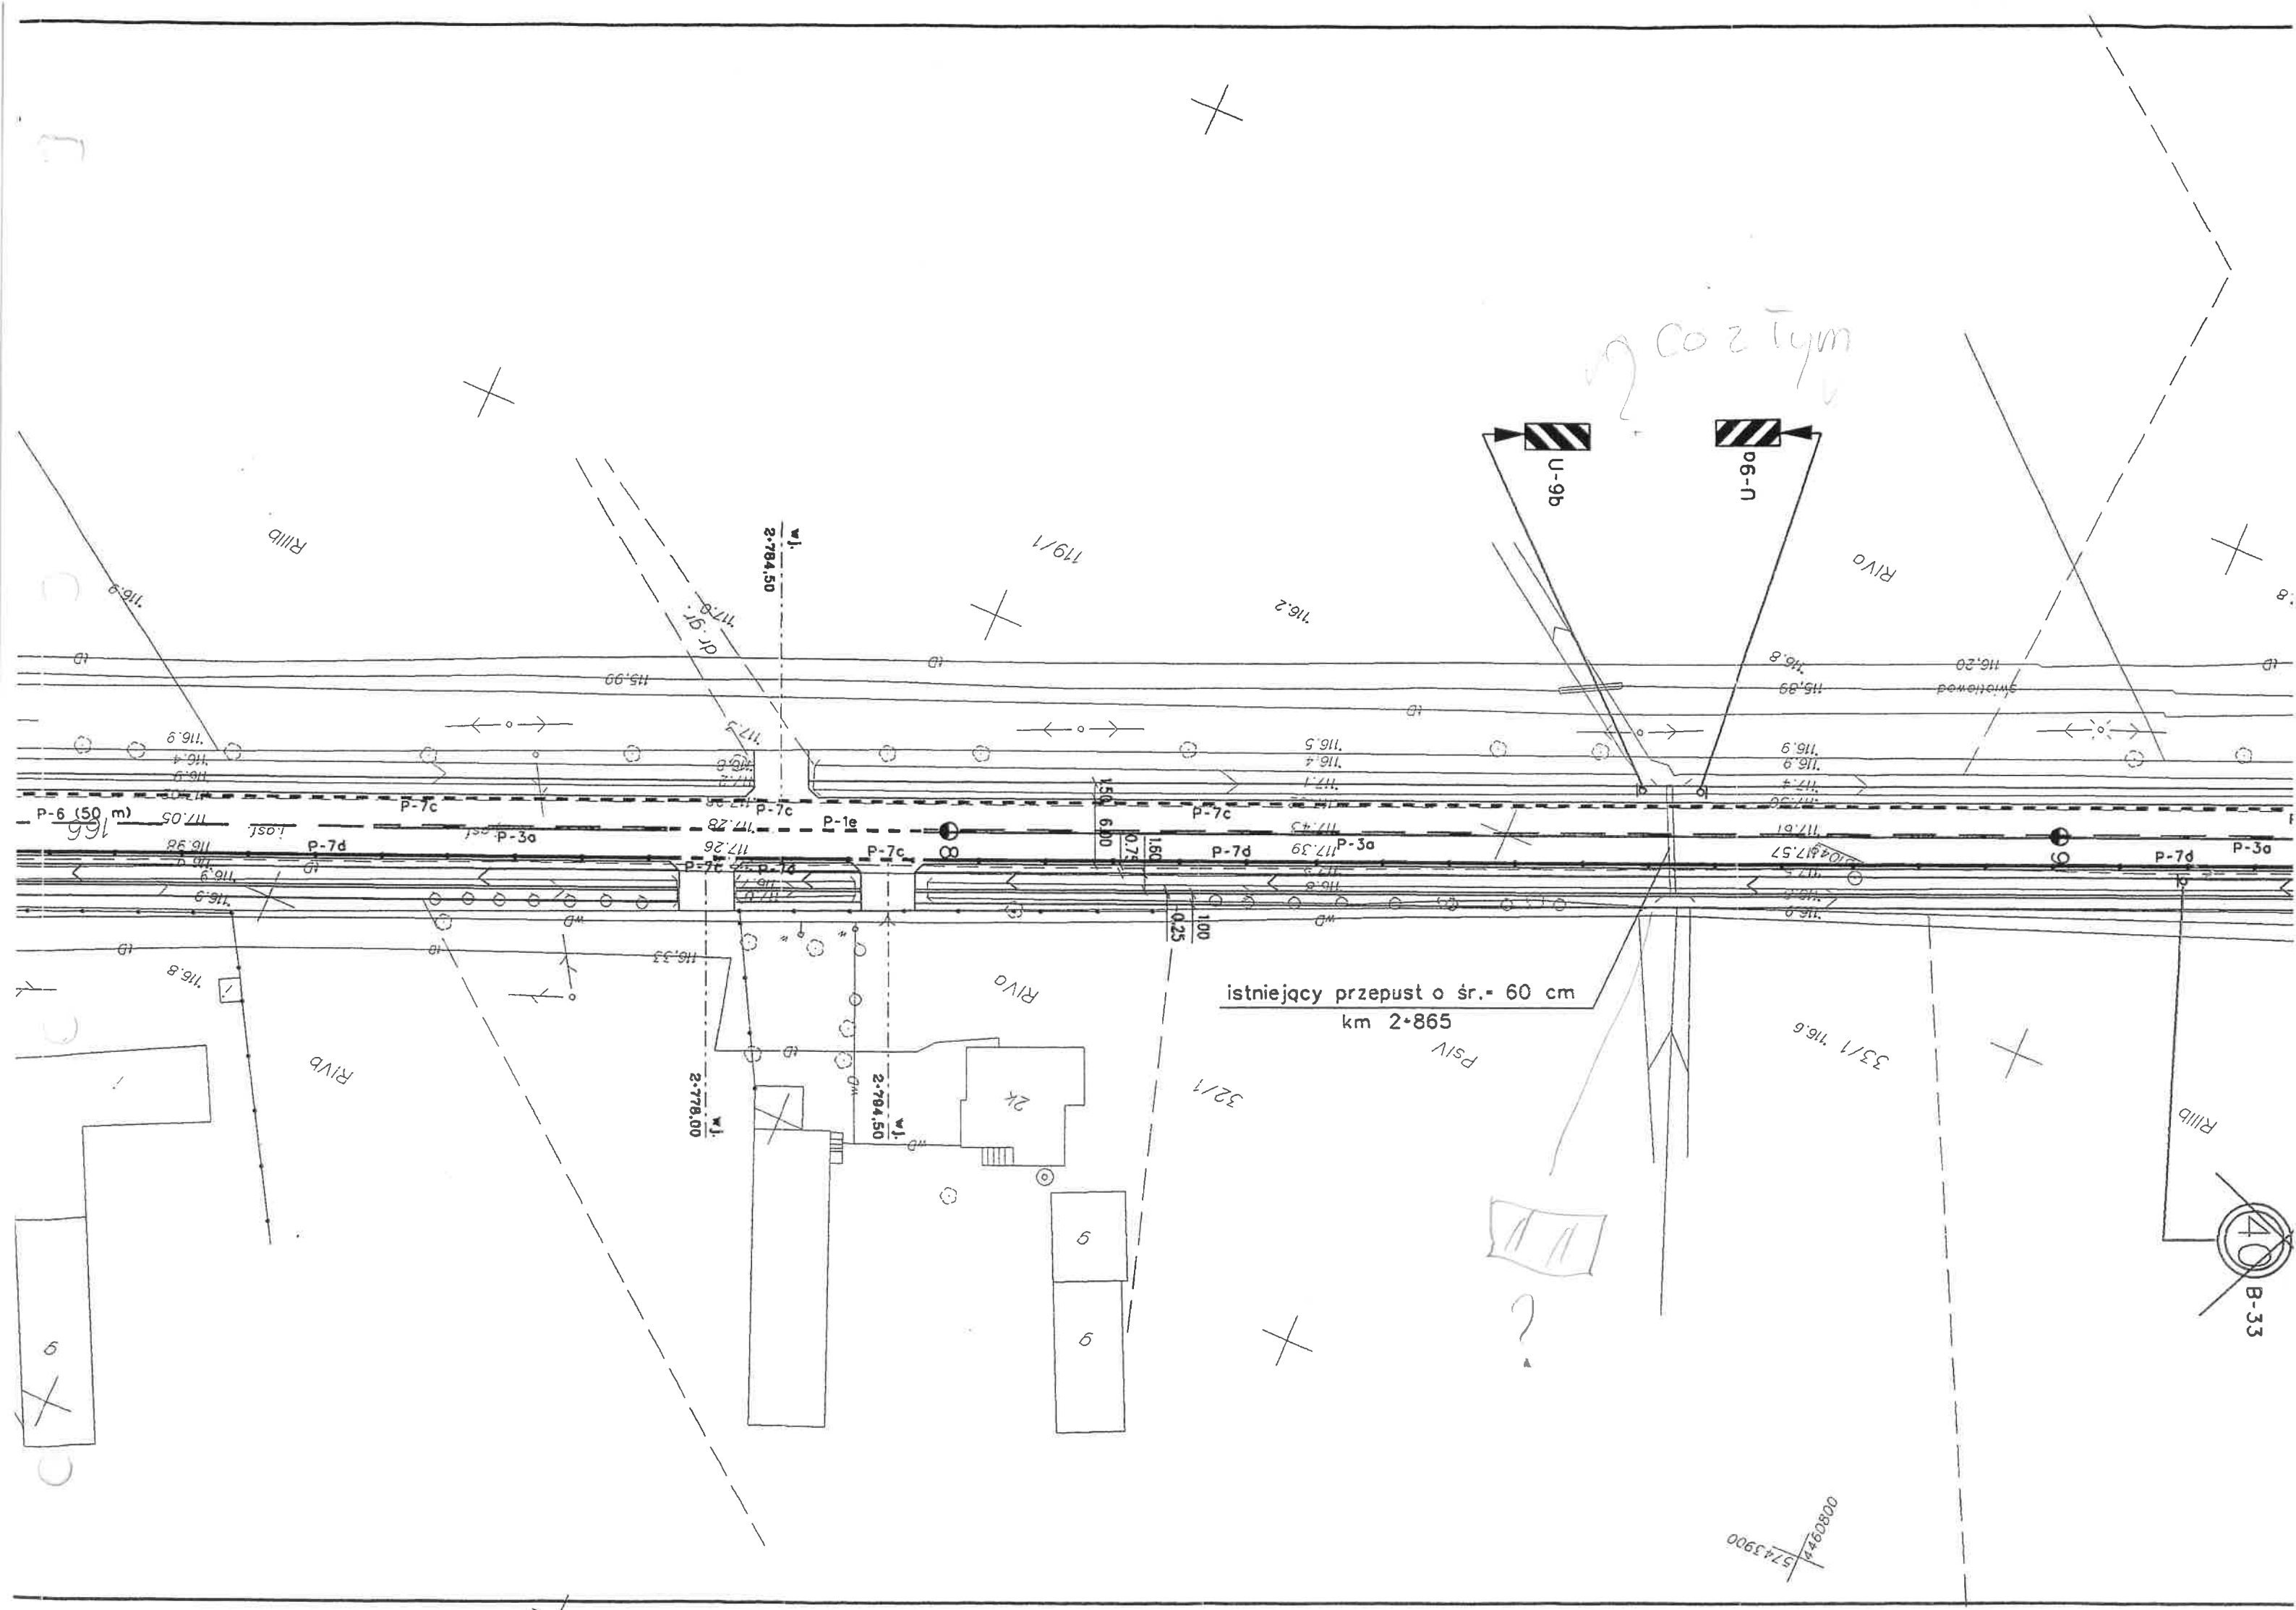

Urząd Marszałkowski Województwa Mazowieckiego
Departament Nieruchomości i Infrastruktury
ul. Ciołka 10a, 01-002 Warszawa fax (0-22) 533-10-02

ZATWIERDZENIE

Nr 1544/240.05, ważne do 31.12.06
Zatwierdza do realizacji projekt - szkic stałej organizacji ruchu
ze zmianami wniesionymi na projekcie
Termin wprowadzenia niniejszej organizacji ruchu
należy zgłosić do właściwego departamentu

2005-09-08

Z up. Marszałka Województwa


mgr inż. Michał Lesniński
Kierownik Biura Inżynierii Ruchu

KKP
3+30,68

PKP
3+095,68



dr. woj. nr 58
KROSNO WIECIE

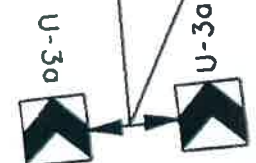

Z ZGODNOŚCIĄ
Z ORYGINAŁEM
WŁAŚCICIEL
Janusz Preiss
Upr. bud. i proj. Nr St-177/84

punktowe znaki odblaskowe
pryzmatyczne (co 6 m)
w linii P-7d

LEGENDA

	-proj. jezdnia		-istn. oznakowanie pionowe
	-proj. chodniki		-istn. oznakowanie pionowe do usunięcia
	-proj. zatoki autobusowe		
	-proj. wjazdy		
	-proj. oznakowanie pionowe		

"PREBUD" Janusz Preiss ul. Małej Łąki 23/24 02-793 Warszawa		Stadium Proj. budowlano- wykonawczy	Branża Drogowa	Zakł. Ar
Nazwa obiektu Przebudowa drogi wojewódzkiej nr 581 Gostynin-gr. województwa ETAP II od km 2+565 do km 3+441 w m. Kozłice, pow. Gostynin				
Nazwa rysunku PROJEKT STAŁEJ ORGANIZACJI RUCHU				
	Imię i Nazwisko	Nr uprawnień	Podpi	
Projektował	Janusz Preiss	St-177/84		
Sprawdził	inż. Jan Chmiel	St-309/78		


MARSZAŁEK
 WOJEWÓDZTWA MAZOWIECKIEGO
 ZATWIERDZENIE
 74/89 31/12/2009
 N.D.I. 5418... ważne do
 Zatwierdzam do realizacji stałą organizację
 ruchu w odniesieniu do zmian. Termin wprowadzenia
 niniejszej organizacji ruchu należy zgłosić do:
 Departamentu Nieruchomości i Infrastruktury
 03-718 Warszawa, ul. Ks. I. Kłopotowskiego 5 fax: 022/ 5979802
FOLIA ODBŁASKOWA TYP 2
DOSTOSOWAĆ WYSOKOŚĆ
USTAWIENIA TABLIC
PROWADZĄCYCH DO ICH
WIDOCZNOŚCI W TERENIE
 2009-03-24
 z up. Marszałka Województwa

2009-02-11
 Z UPOWAŻNIENIEM
 KOMENDANTA WOJEWÓDZKIEGO POLICJI
 z siedzibą w RADOMIU
 -03-

PROJEKT - SZKIC
 organizacji ruchu opiniuje
 pozytywnie - negatywnie
 z następującymi warunkami

Specjalista
 Wydziału Ruchu Drogowego
 KWP z siedzibą w Radomiu
 kom. Krzysztof Bielecki

Jan Bartosz
 Zastępca Dyrektora Departamentu
 Nieruchomości i Infrastruktury

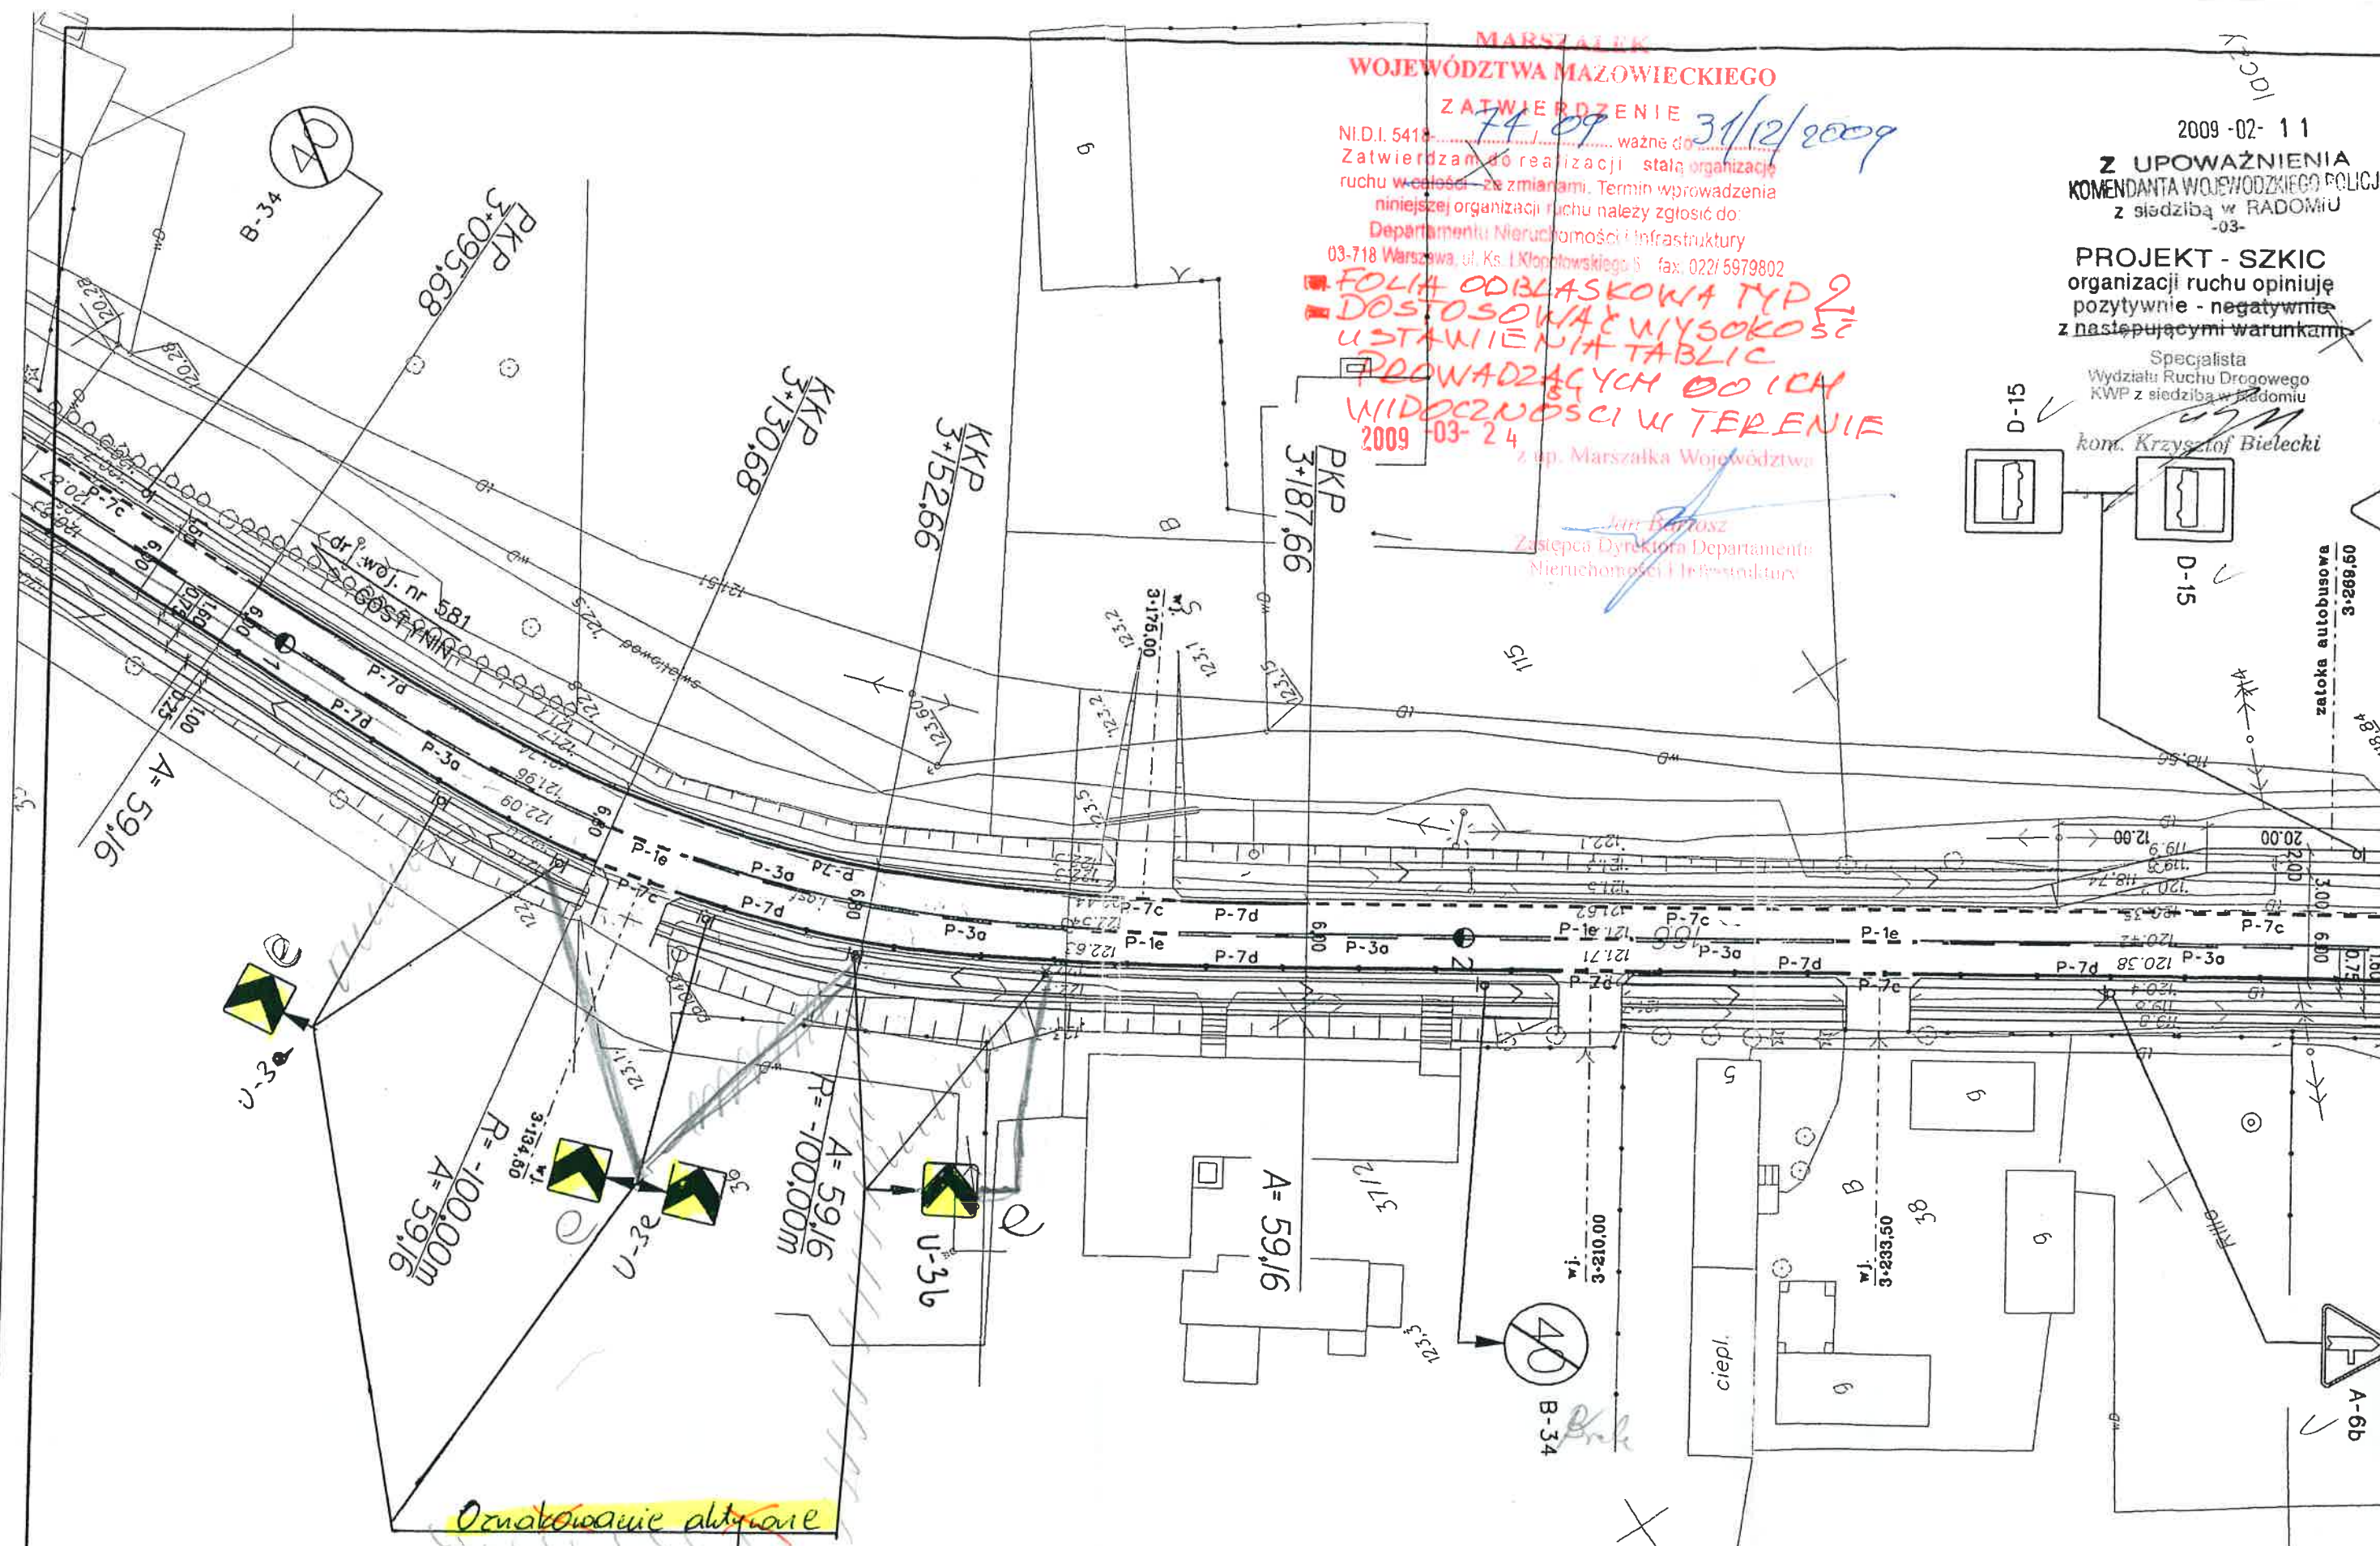

Oznakowanie aktywne

- oznakowanie projektowane

Zmiany wprowadzić!


[Signature]


ZATWIERDZENIE
M.D.L. 5418... 629 107... ważne do 31.12.2008
Zatwierdzam do realizacji stałą organizację
niniejszej organizacji ruchu należy zgłosić do:
Departamentu Nieruchomości i Infrastruktury

2008-01-07 up. Miarszarka Województwa
Jan Baran
Zastępca Dyrektora Departamentu
Nieruchomości i Infrastruktury

punktowne znaki odblaskowe
pryzmatyczne (co 6 m)
w linii P-7d

punktowne znaki odblaskowe
pryzmatyczne (co 6 m)
w linii P-7d

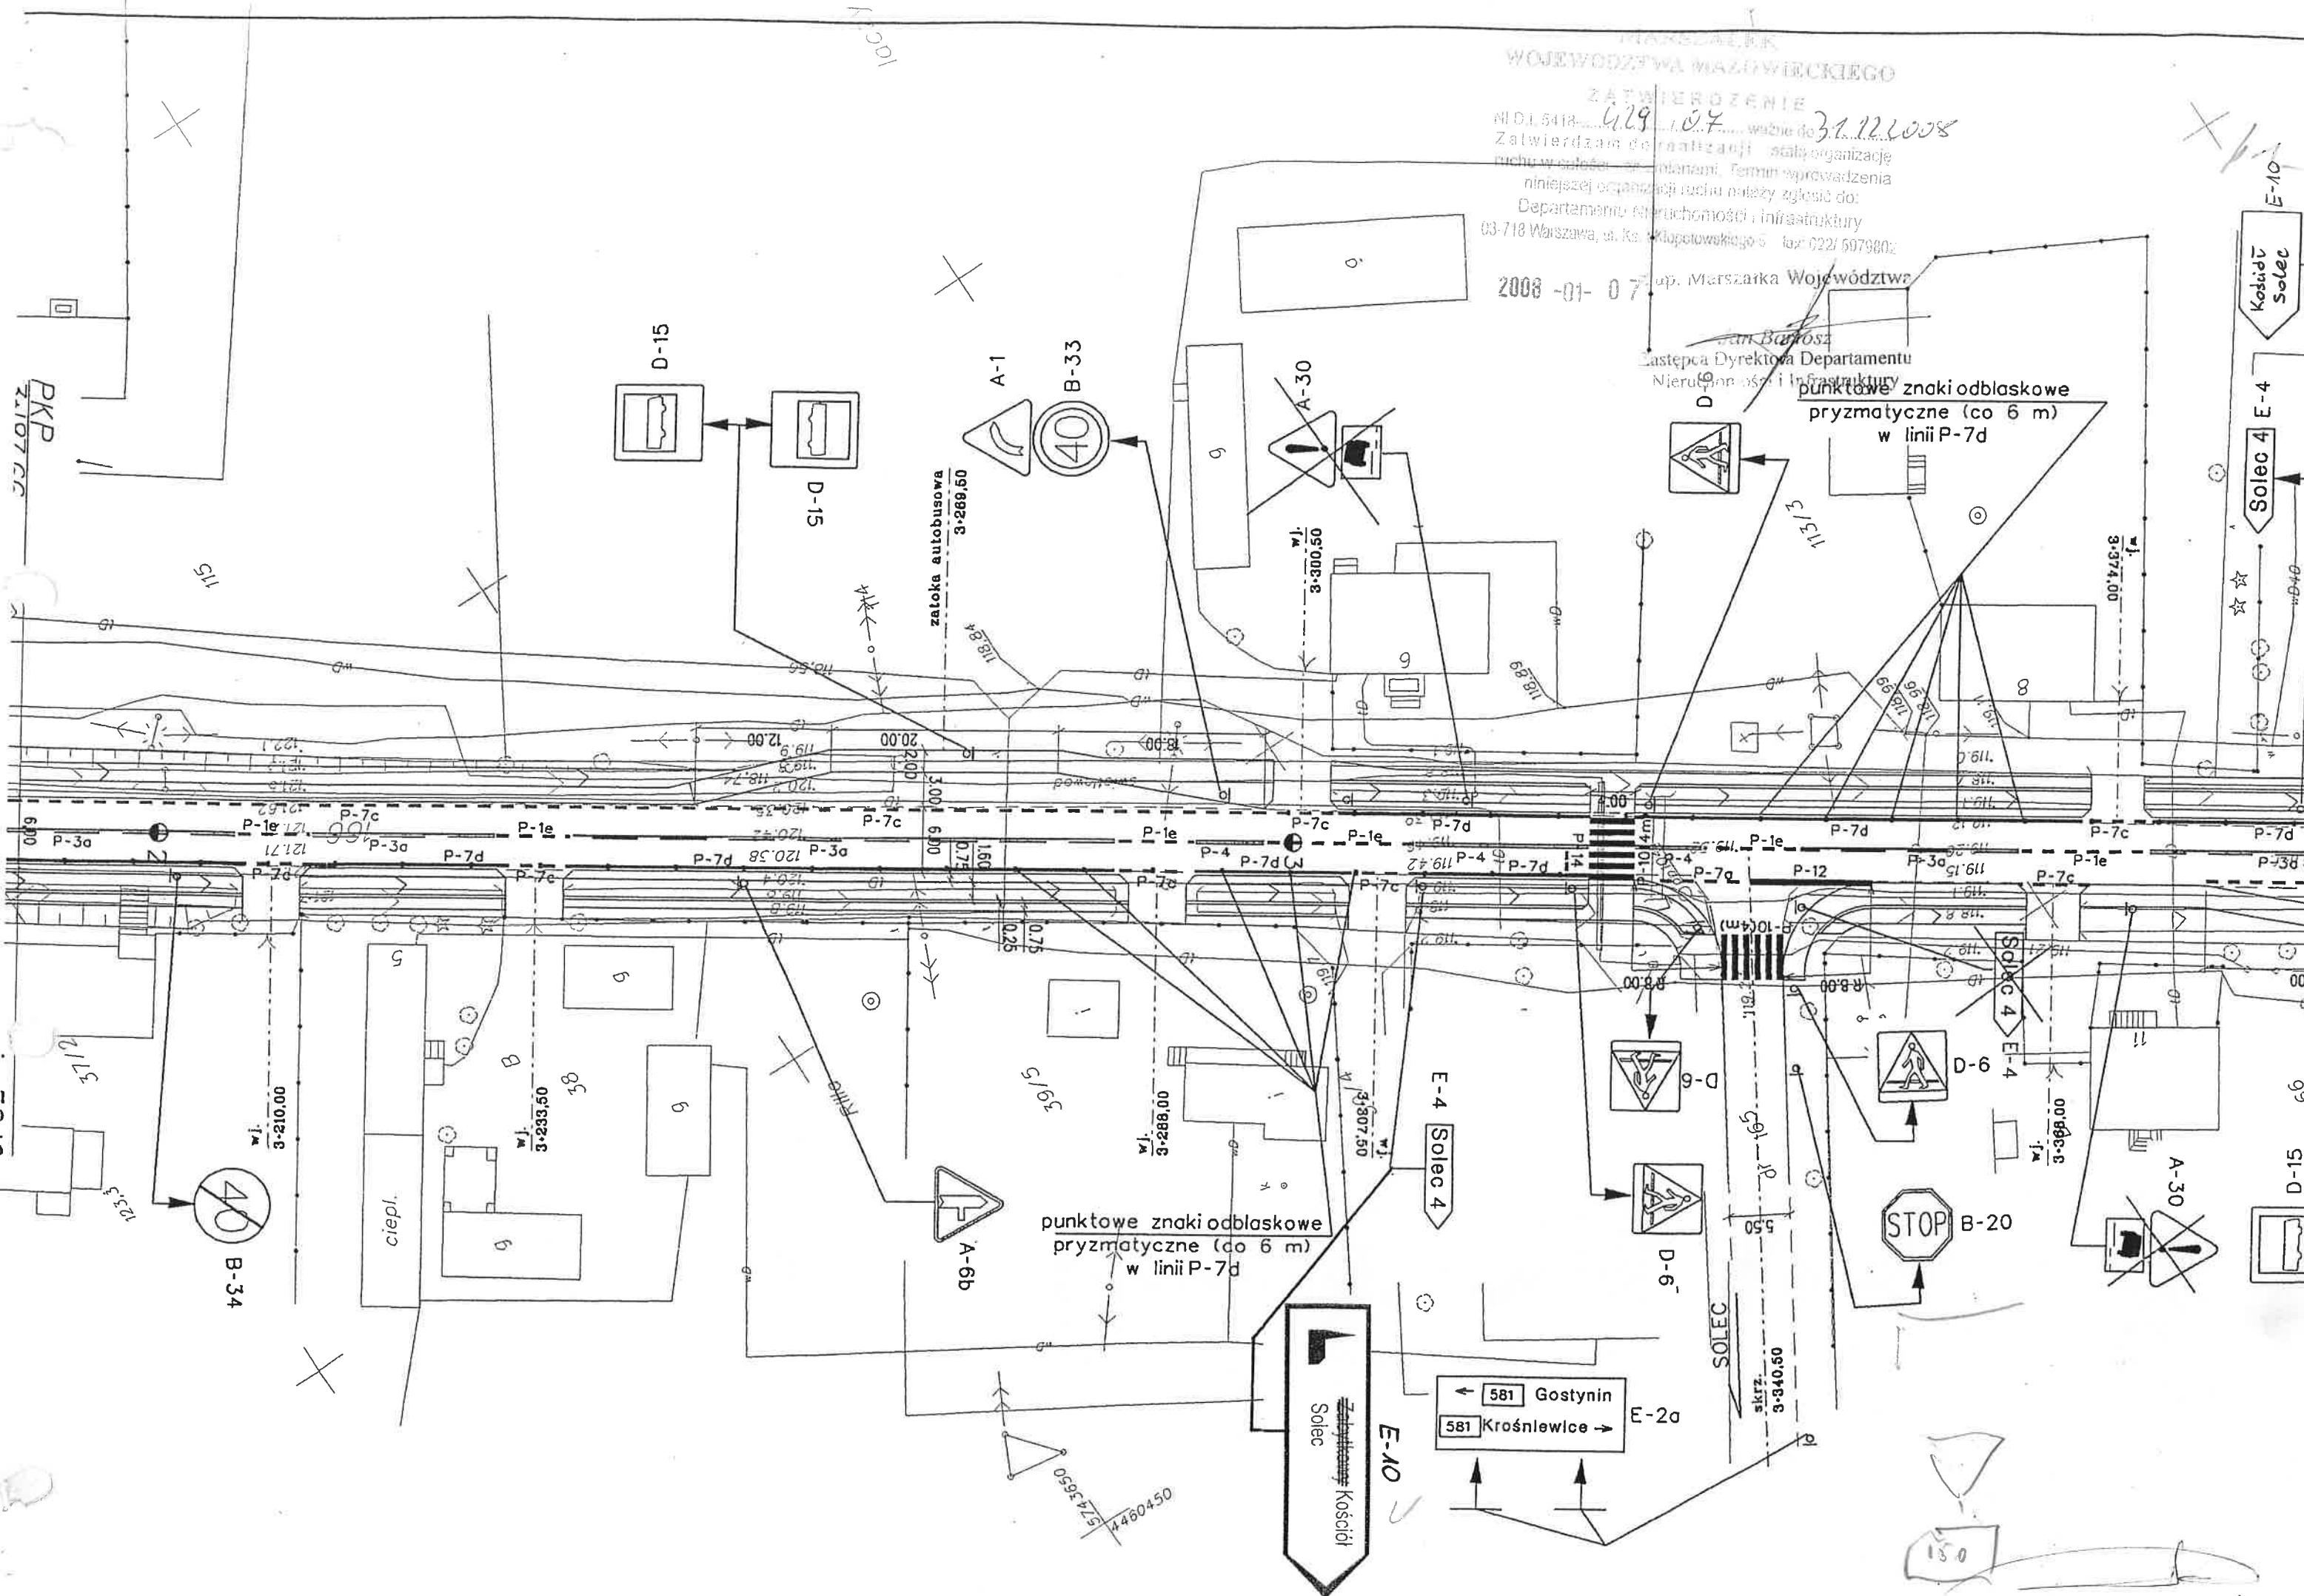

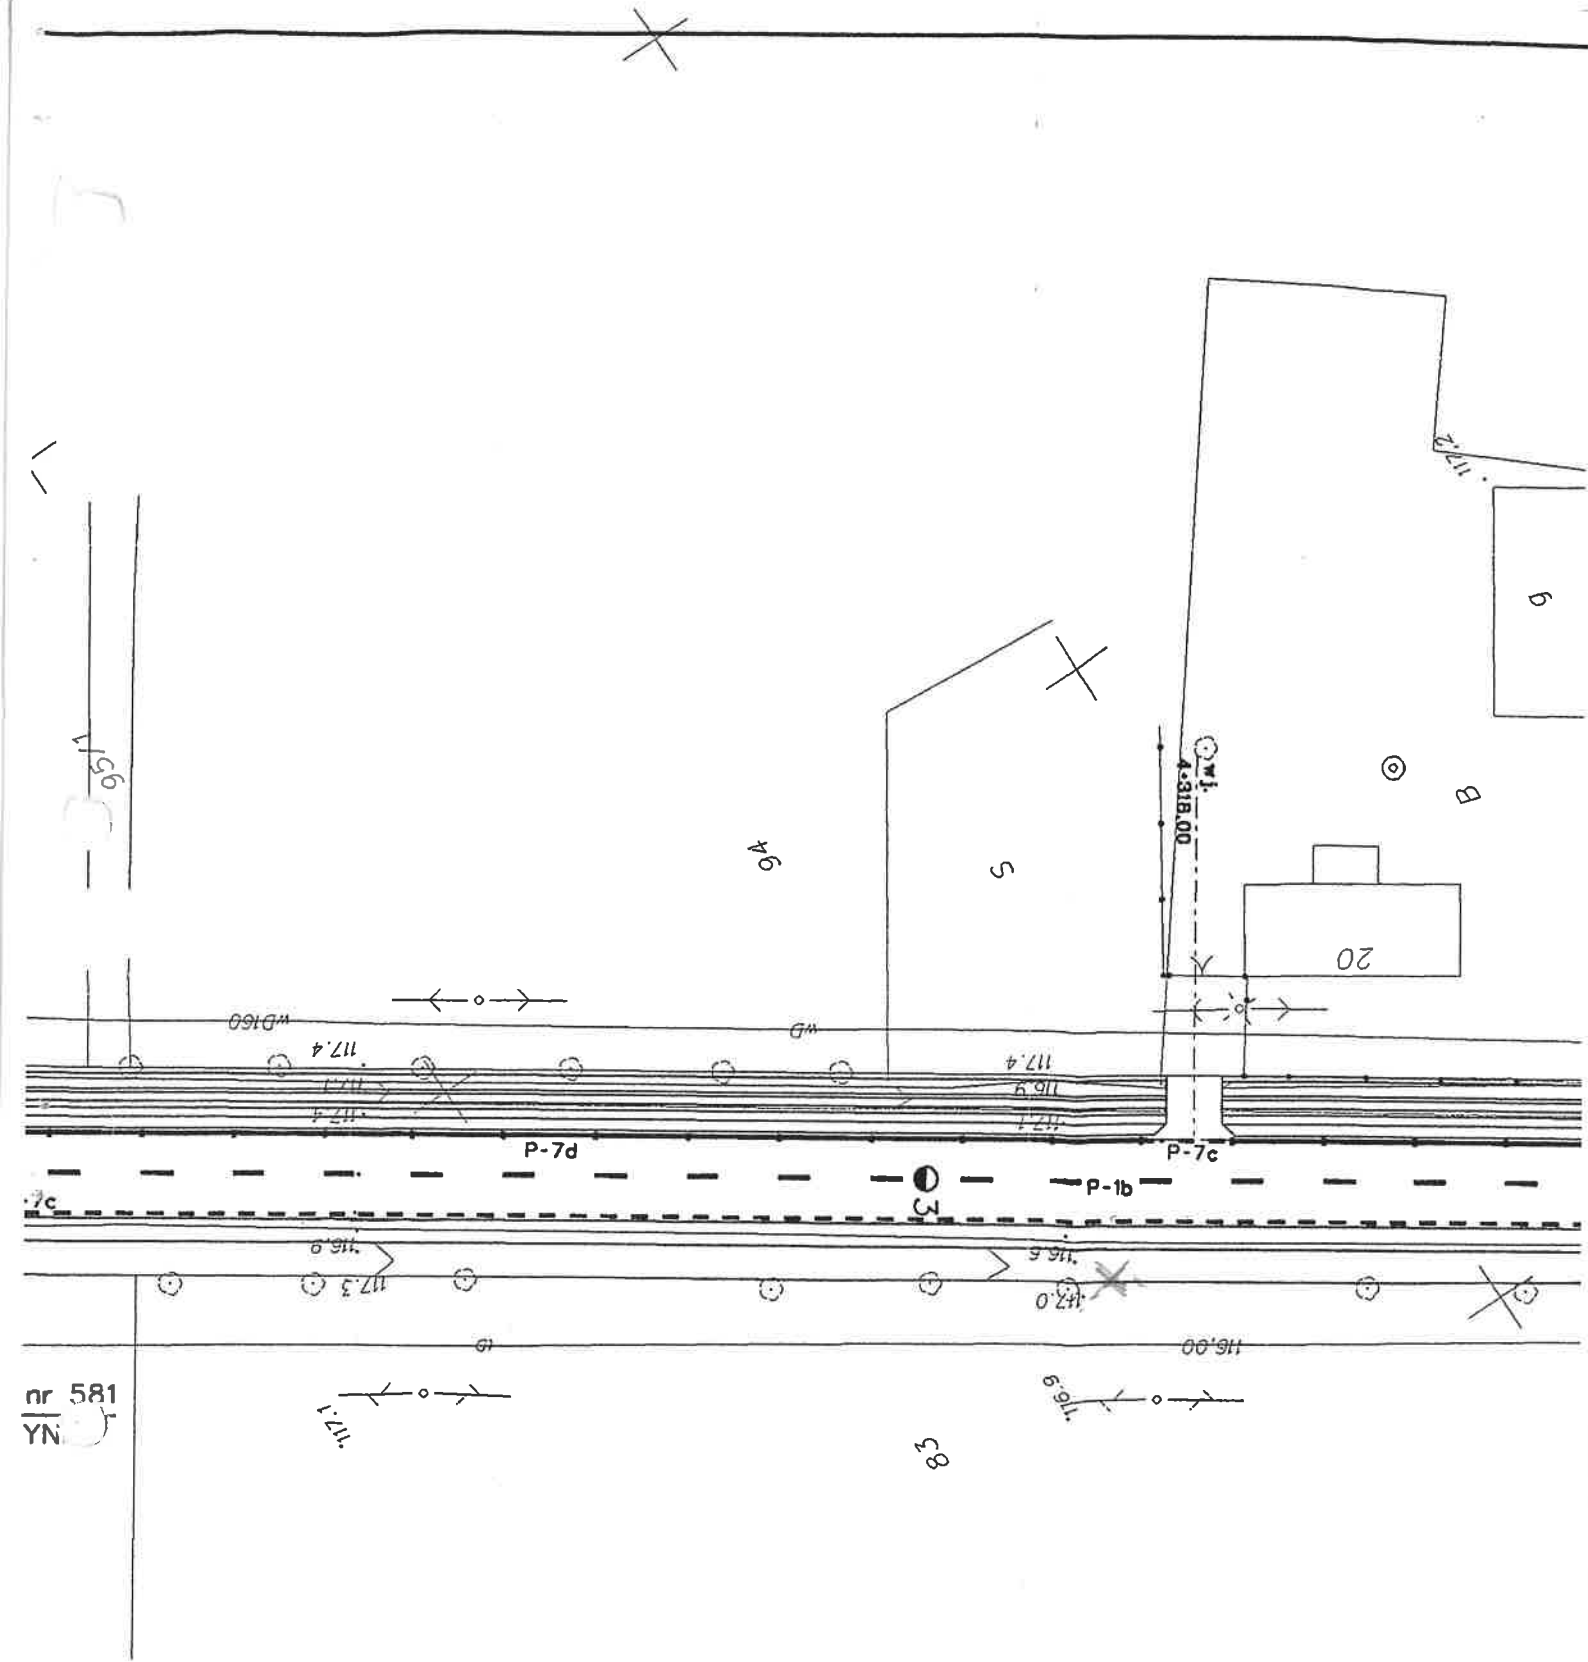

ZATWIERDZENIE


Nr. 1.5418 - 240 05 ważne do 31.12.06
Zatwierdzam do realizacji projekt - szkic stałej organizacji ruchu
z uwzględnieniem zmian wniesionych na projekcie
Termin wprowadzenia niniejszej organizacji ruchu
należy zgłosić do tutejszego departamentu

ZA ZGODNOŚĆ
Z ORYGINAŁEM

WŁAŚCICIEL
Janusz Preiss
bud. i E Nr St-177/84

2005-09-03 Z up. Marszałka Województwa

mgr inż. Michał Lesiński
Kierownik Biura Inżynierii Ruchu

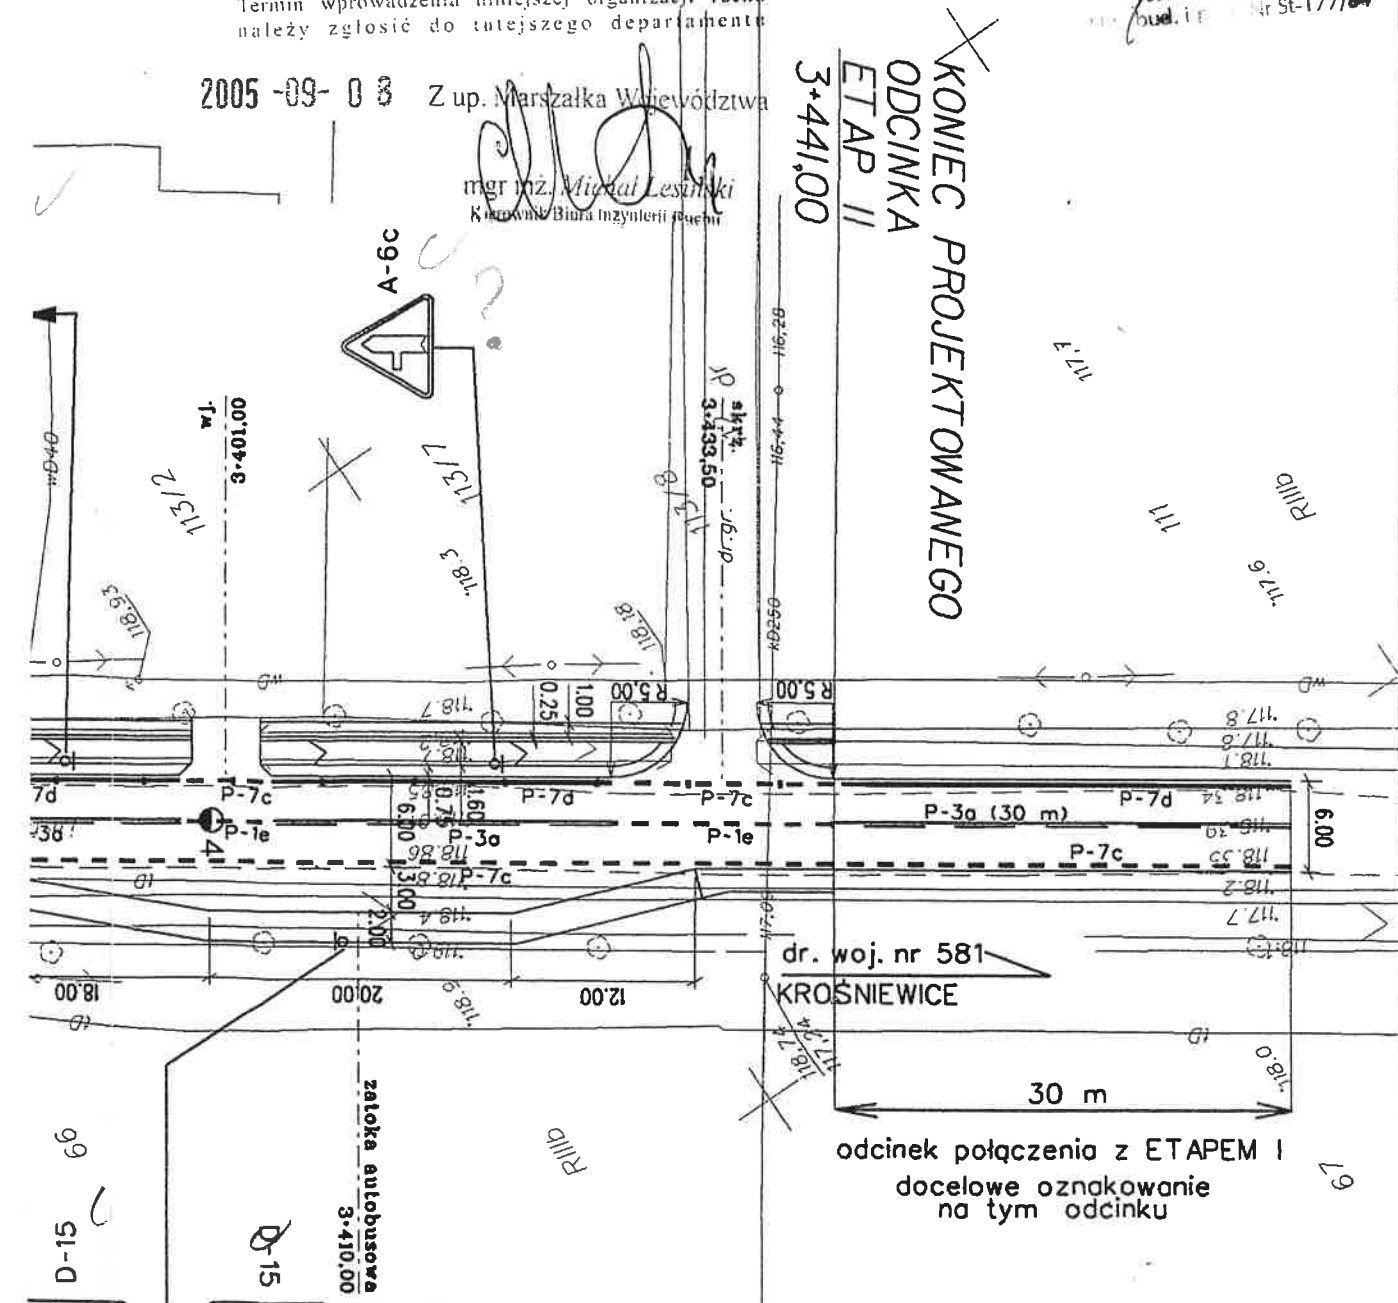

DA

-istn. oznakowanie
pionowe

-istn. oznakowanie
pionowe do usunięcia

"PREBUD" Janusz Preiss ul. Małej Łąki 23/24 02-793 Warszawa		Stadium Proj. budowlano- wykonawczy	Branża Drogowa	Załącznik Arkusz 2
Nazwa obiektu Przebudowa drogi wojewódzkiej nr 581 Gostynin-gr. województwa ETAP II od km 2+565 do km 3+441 w m. Kozłce, pow. Gostynin				Skala 1:500
Nazwa rysunku PROJEKT STAŁEJ ORGANIZACJI RUCHU				Data 04.2005
	Imię i Nazwisko	Nr uprawnień	Podpis	
Projektował	Janusz Preiss	St-177/84	[Signature]	
Sprawdził	inż. Jan Chmiel	St-309/78	[Signature]	

POCZĄTEK PROJEKTOWANEGO
ODCINKA
ETAP I
3+441,00

znak do likwidacji
po wybudowaniu drogi

A-12b

3+502,00

dr. gr. 12 d

GOSTYNIN
dr. woj. nr 581

5,80

30 m

zweżenie jezdni
do czasu realizacji ETAPU II

docelowe oznakowanie
na tym odcinku w projekcie
organizacji ruchu ETAPU II

19

P-3a (65 m)

P-7c

P-7c

ZATWIERDZENIE

Nr. 15418 - 226 / 2005 ważne do 30.12.2006
Zatwierdzam do realizacji projekt - stałej organizacji ruchu
w całości - ze zmianami wniesionymi na projekcie
Termin wprowadzenia niniejszej organizacji ruchu
należy zgłosić do niniejszego departamentu

2005-09-08 Z up. Marszałka Województwa
mgr inż. Michał Lesiński
Kierownik Biura Inżynierii Ruchu

punktowe znaki odblaskowe
pryzmatyczne (co 6 m)
w linii P-7d

dr. woj. nr 581
KROŚNIEWICE

LEGENDA

	-proj. jezdnia		-istn. oznakowanie pionowe
	-proj. chodniki		-istn. oznakowanie pionowe do usunięcia
	-proj. zatoki autobusowe		
	-proj. wjazdy		
	-proj. oznakowanie pionowe		

"PREBUD" Janusz Preiss ul. Małej Łąki 23/24 02-793 Warszawa		Stadium	Branża	Załącznik
		Proj. budowlany	Drogowa	Arkusz 1
Nazwa obiektu		Przebudowa drogi wojewódzkiej nr 581 Gostynin-gr. województwa ETAP I od km 3+441 do km 4+694 w m. Kozice, pow. Gostynin		Skala 1:500
Nazwa rysunku		PROJEKT STAŁEJ ORGANIZACJI RUCHU		Data 04.2005
	Imię i Nazwisko	Nr uprawnień	Podpis	
Projektował	Janusz Preiss	St-177/84		
Sprawdził	inż. Jan Chmiel	St-309/78		

Rys. nr 1 PROJEKT STAŁEJ ORGANIZACJI RUCHU
 oznakowanie DW nr 581 (odcinek od km 3+650 do km 3+820)
 znakami D-28"RESTAURACJA"
 Vdop. = 50/60 km/h
 skala 1:1000


WOJEWÓDZTWA MAZOWIECKIEGO

ZATWIERDZENIE

N.I.D.I. 5418-... ważne do 31/12/2010
 Zatwierdzam do realizacji stałą organizację
 ruchu w całości - ze zmianami. Termin wprowadzenia
 niniejszej organizacji ruchu należy zgłosić do:
 Departamentu Nieruchomości i Infrastruktury
 03-718 Warszawa, ul. Ks. I. Kłopotowskiego 5 fax: 022/ 5979802

2009 -04- 1 6

z up. Marszałka Województwa
Jan Bartosz
 Zastępca Dyrektora Departamentu
 Nieruchomości i Infrastruktury

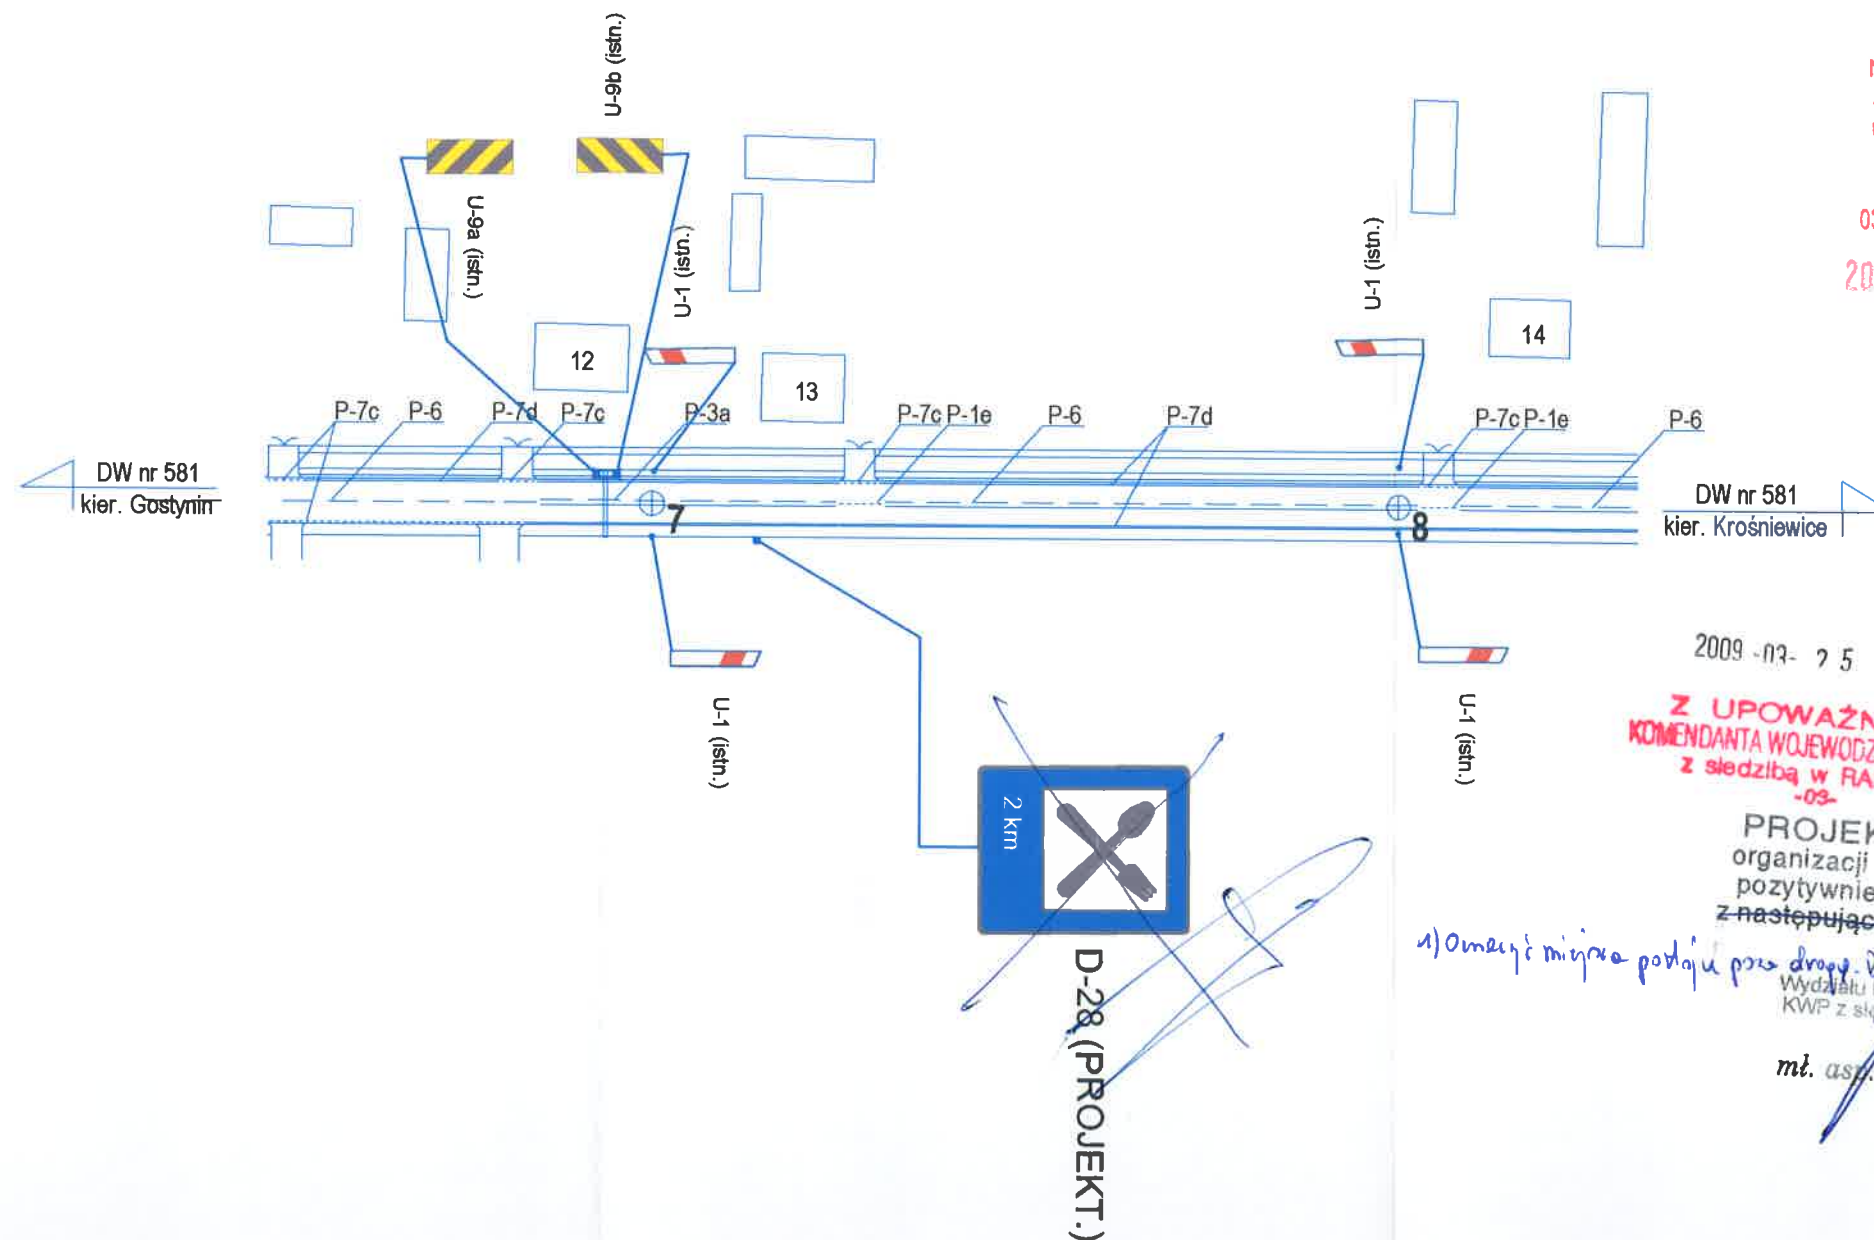

2009 -03- 2 5

Z UPOWAŻNIENIA
 KOMENDANTA WOJEWÓDZKIEGO POLICJI ...
 z siedzibą w RADOMIU
 -03-

PROJEKT - SZKIC
 organizacji ruchu opiniuję
 pozytywnie - ~~negatywnie~~
 z następującymi warunkami


1) Oznaczyć miejsce postoju przy drodze. Dotyczy to odcinka o długości 1,2 km.


Wydziału Ruchu Drogowego
 KW P z siedzibą w Radomiu
 mł. asp. Jakub Skiba


Sporządził:

inż. Leszek Juckiewicz

Przekrój poprzeczny

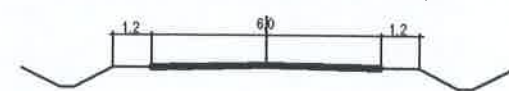

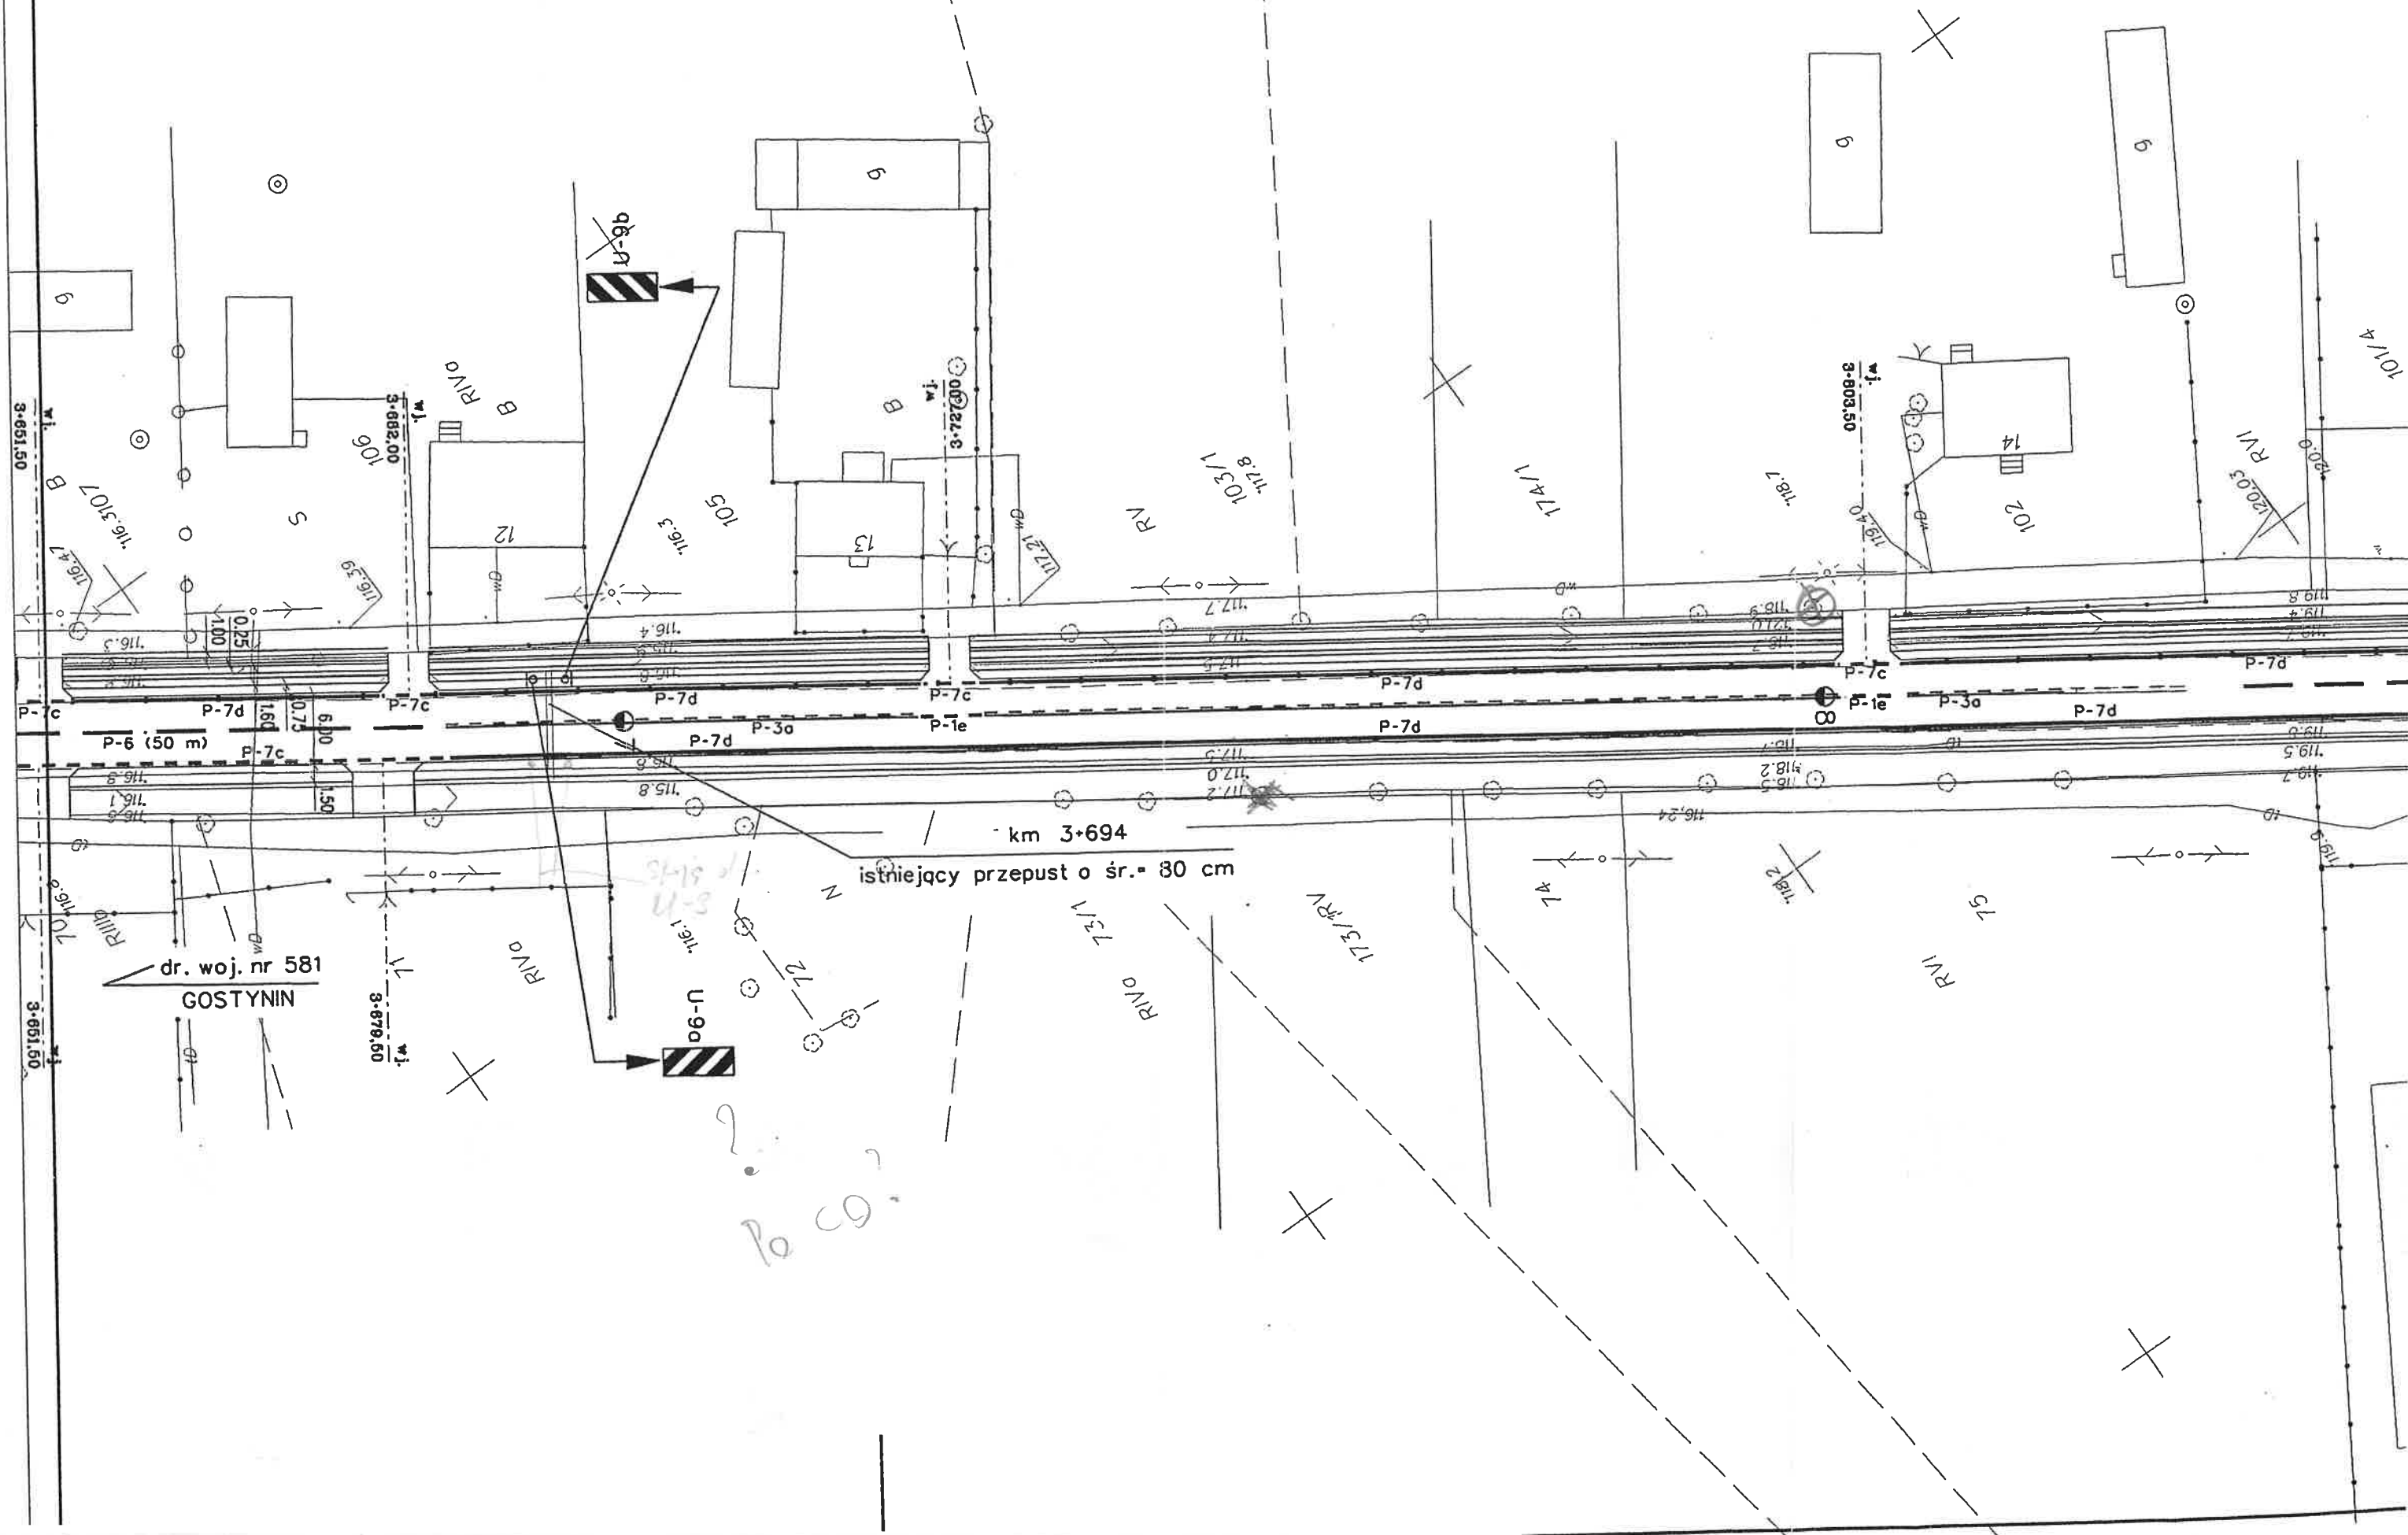

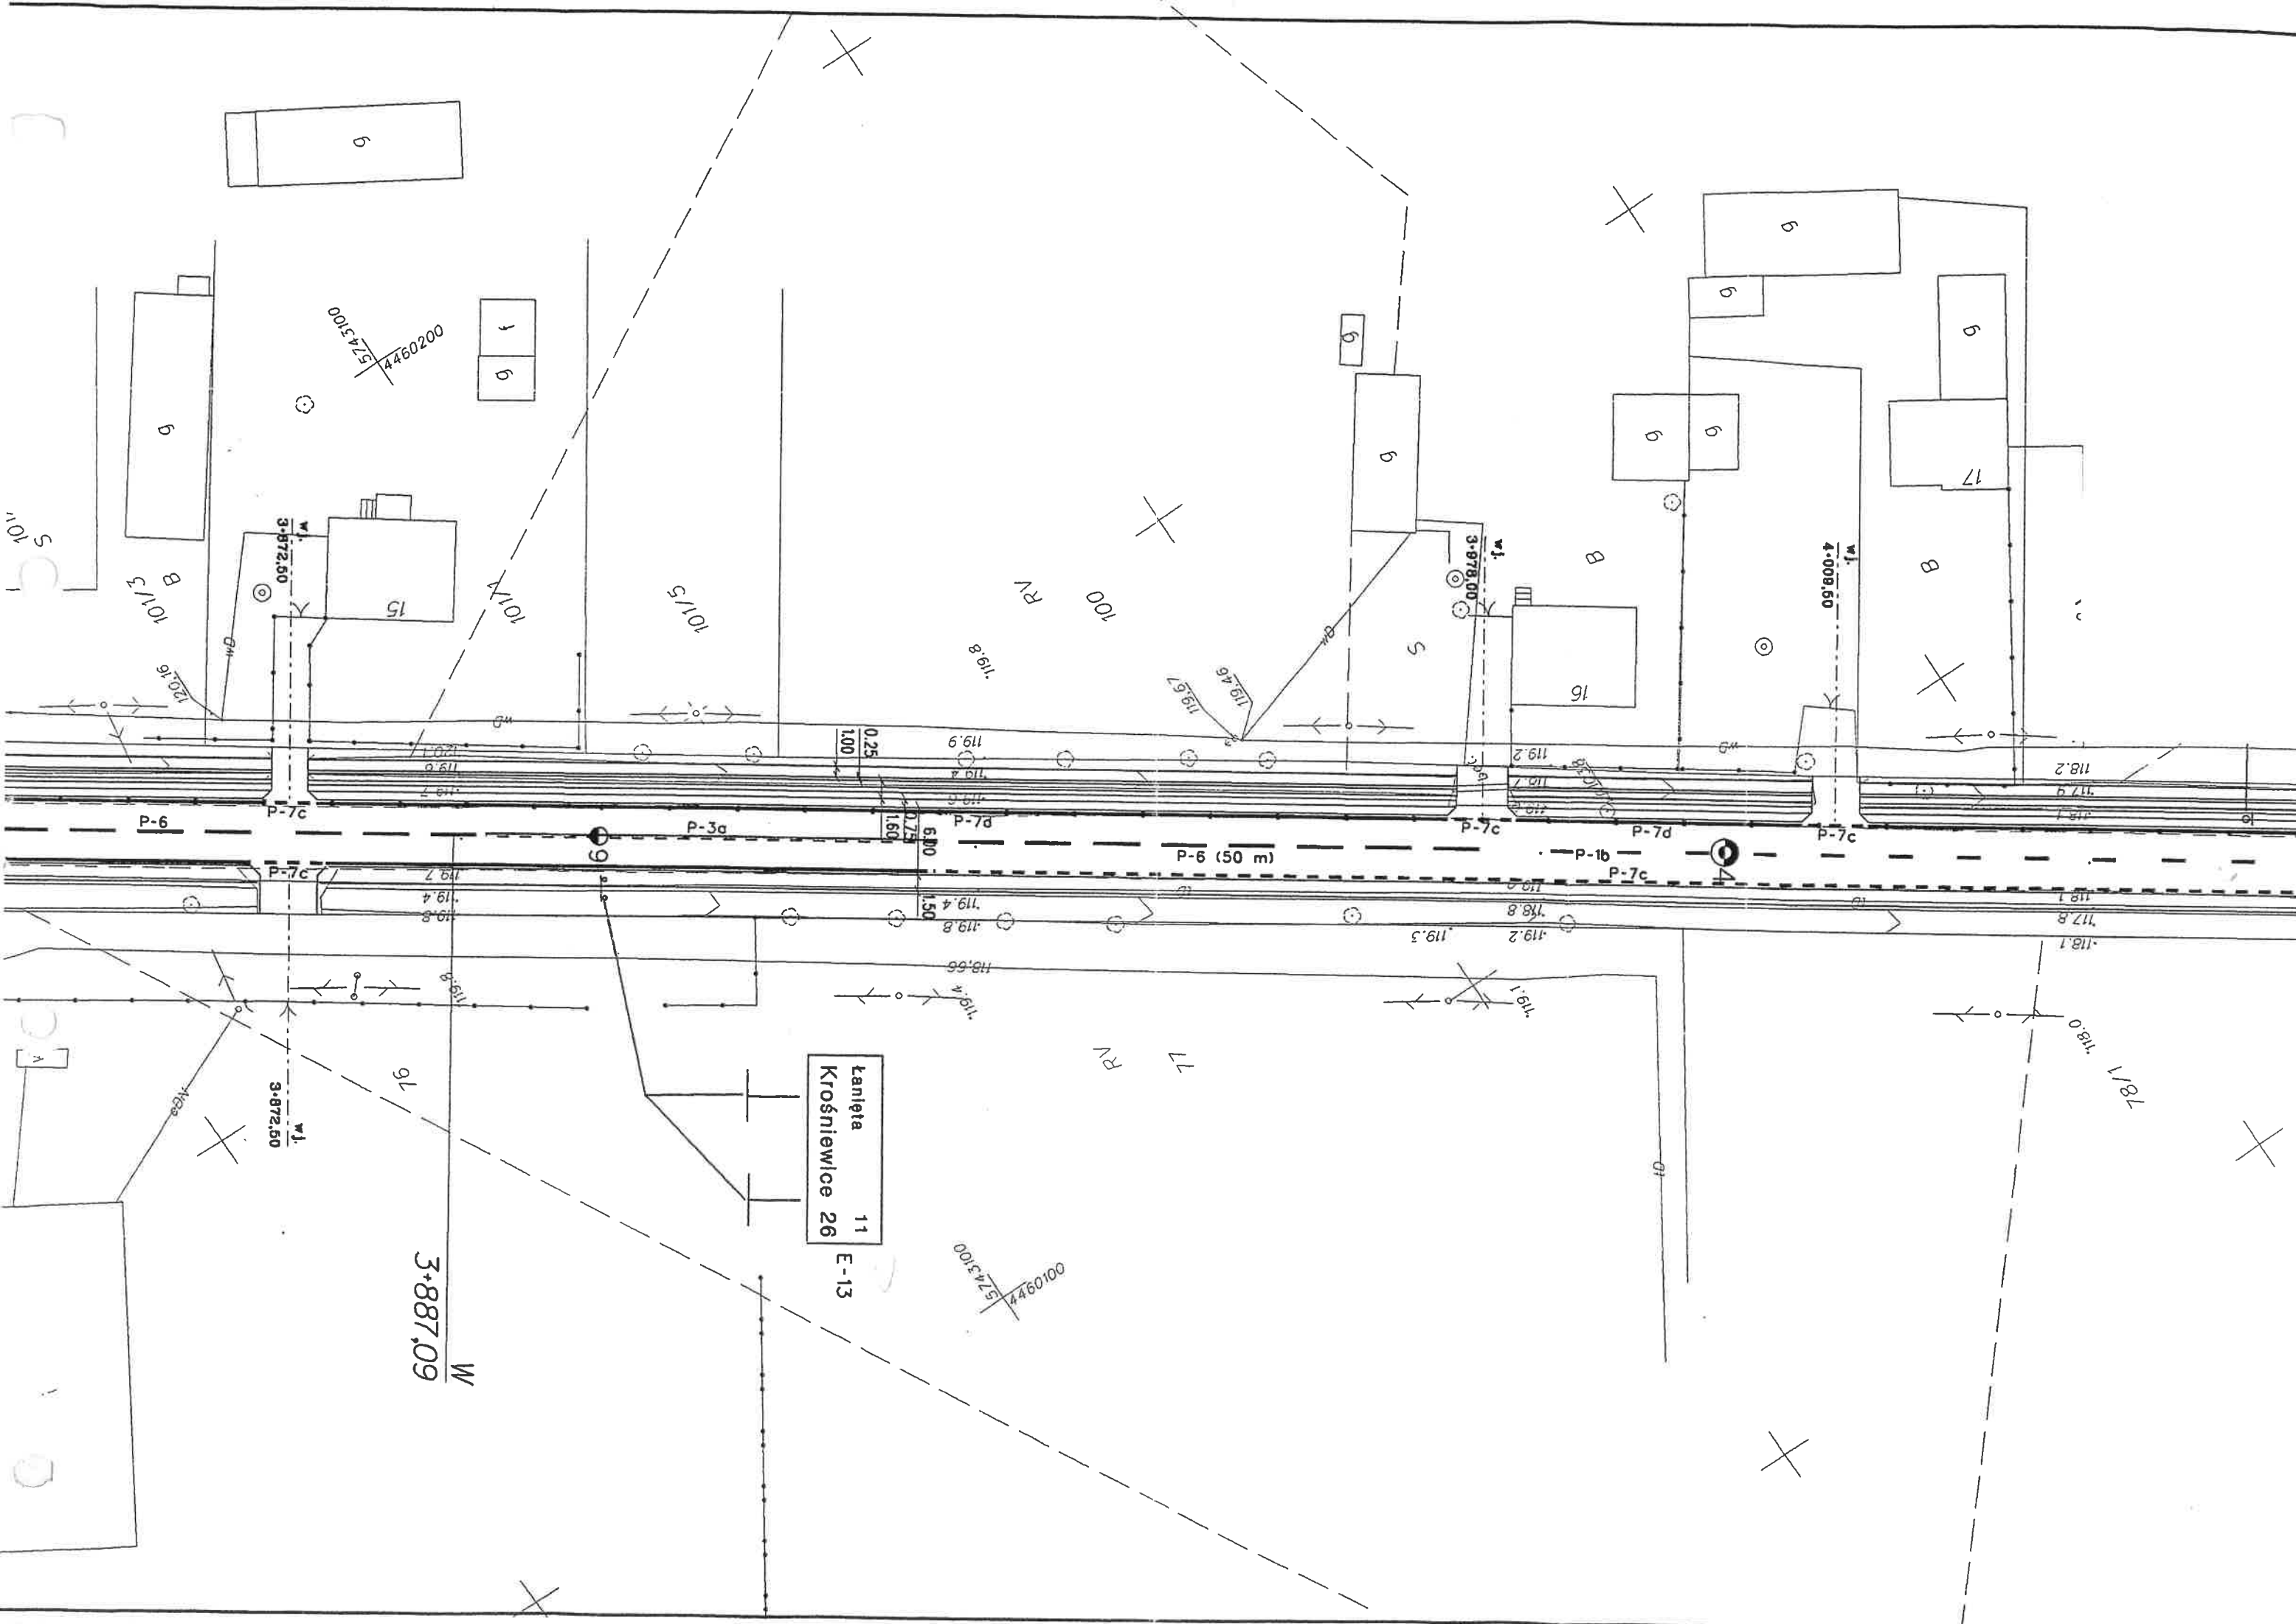

ZATWIERDZENIE

NL.1.5418 - 226 / 2005 ważne do 30.12.2006

Zatwierdzam do realizacji projekt - ~~stałej~~ stałej organizacji ruchu
w całości - ze zmianami wniesionymi na projekcie
Termin wprowadzenia niniejszej organizacji ruchu
należy zgłosić do tutejszego departamentu



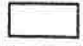
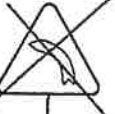
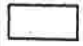


2005-09-08




Z up. Marszałka Województwa


mgr inż. Michał Lesiński
Kierownik Biura Inżynierii Ruchu

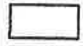punktowe znaki odblaskowe
pryzmatyczne (co 6 m)
w linii P-7d

dr. woj. nr 581
KROŚNIEWICE

LEGENDA			
	-proj. jezdnia		-istn. oznakowanie pionowe
	-proj. chodniki		-istn. oznakowanie pionowe do usunięcia
	-proj. zatoki autobusowe		
	-proj. wjazdy		
	-proj. oznakowanie pionowe		

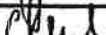"PREBUD" Janusz Preiss ul. Małej Łąki 23/24 02-793 Warszawa			Stadium	Branża	Załącznik
			Proj. budowlany	Drogowa	Arkusz 2
Nazwa obiektu					Skala
Przebudowa drogi wojewódzkiej nr 581 Gostynin-gr. województwa ETAP I od km 3+441 do km 4+694 w m. Kozłice, pow. Gostynin					1:500
Nazwa rysunku					Data
PROJEKT STAŁEJ ORGANIZACJI RUCHU					04.2005
	Imię i Nazwisko	Nr uprawnień		Podpis	
Projektował	Janusz Preiss	St-177/84			
Sprawdził	inż. Jan Chmiel	St-309/78			

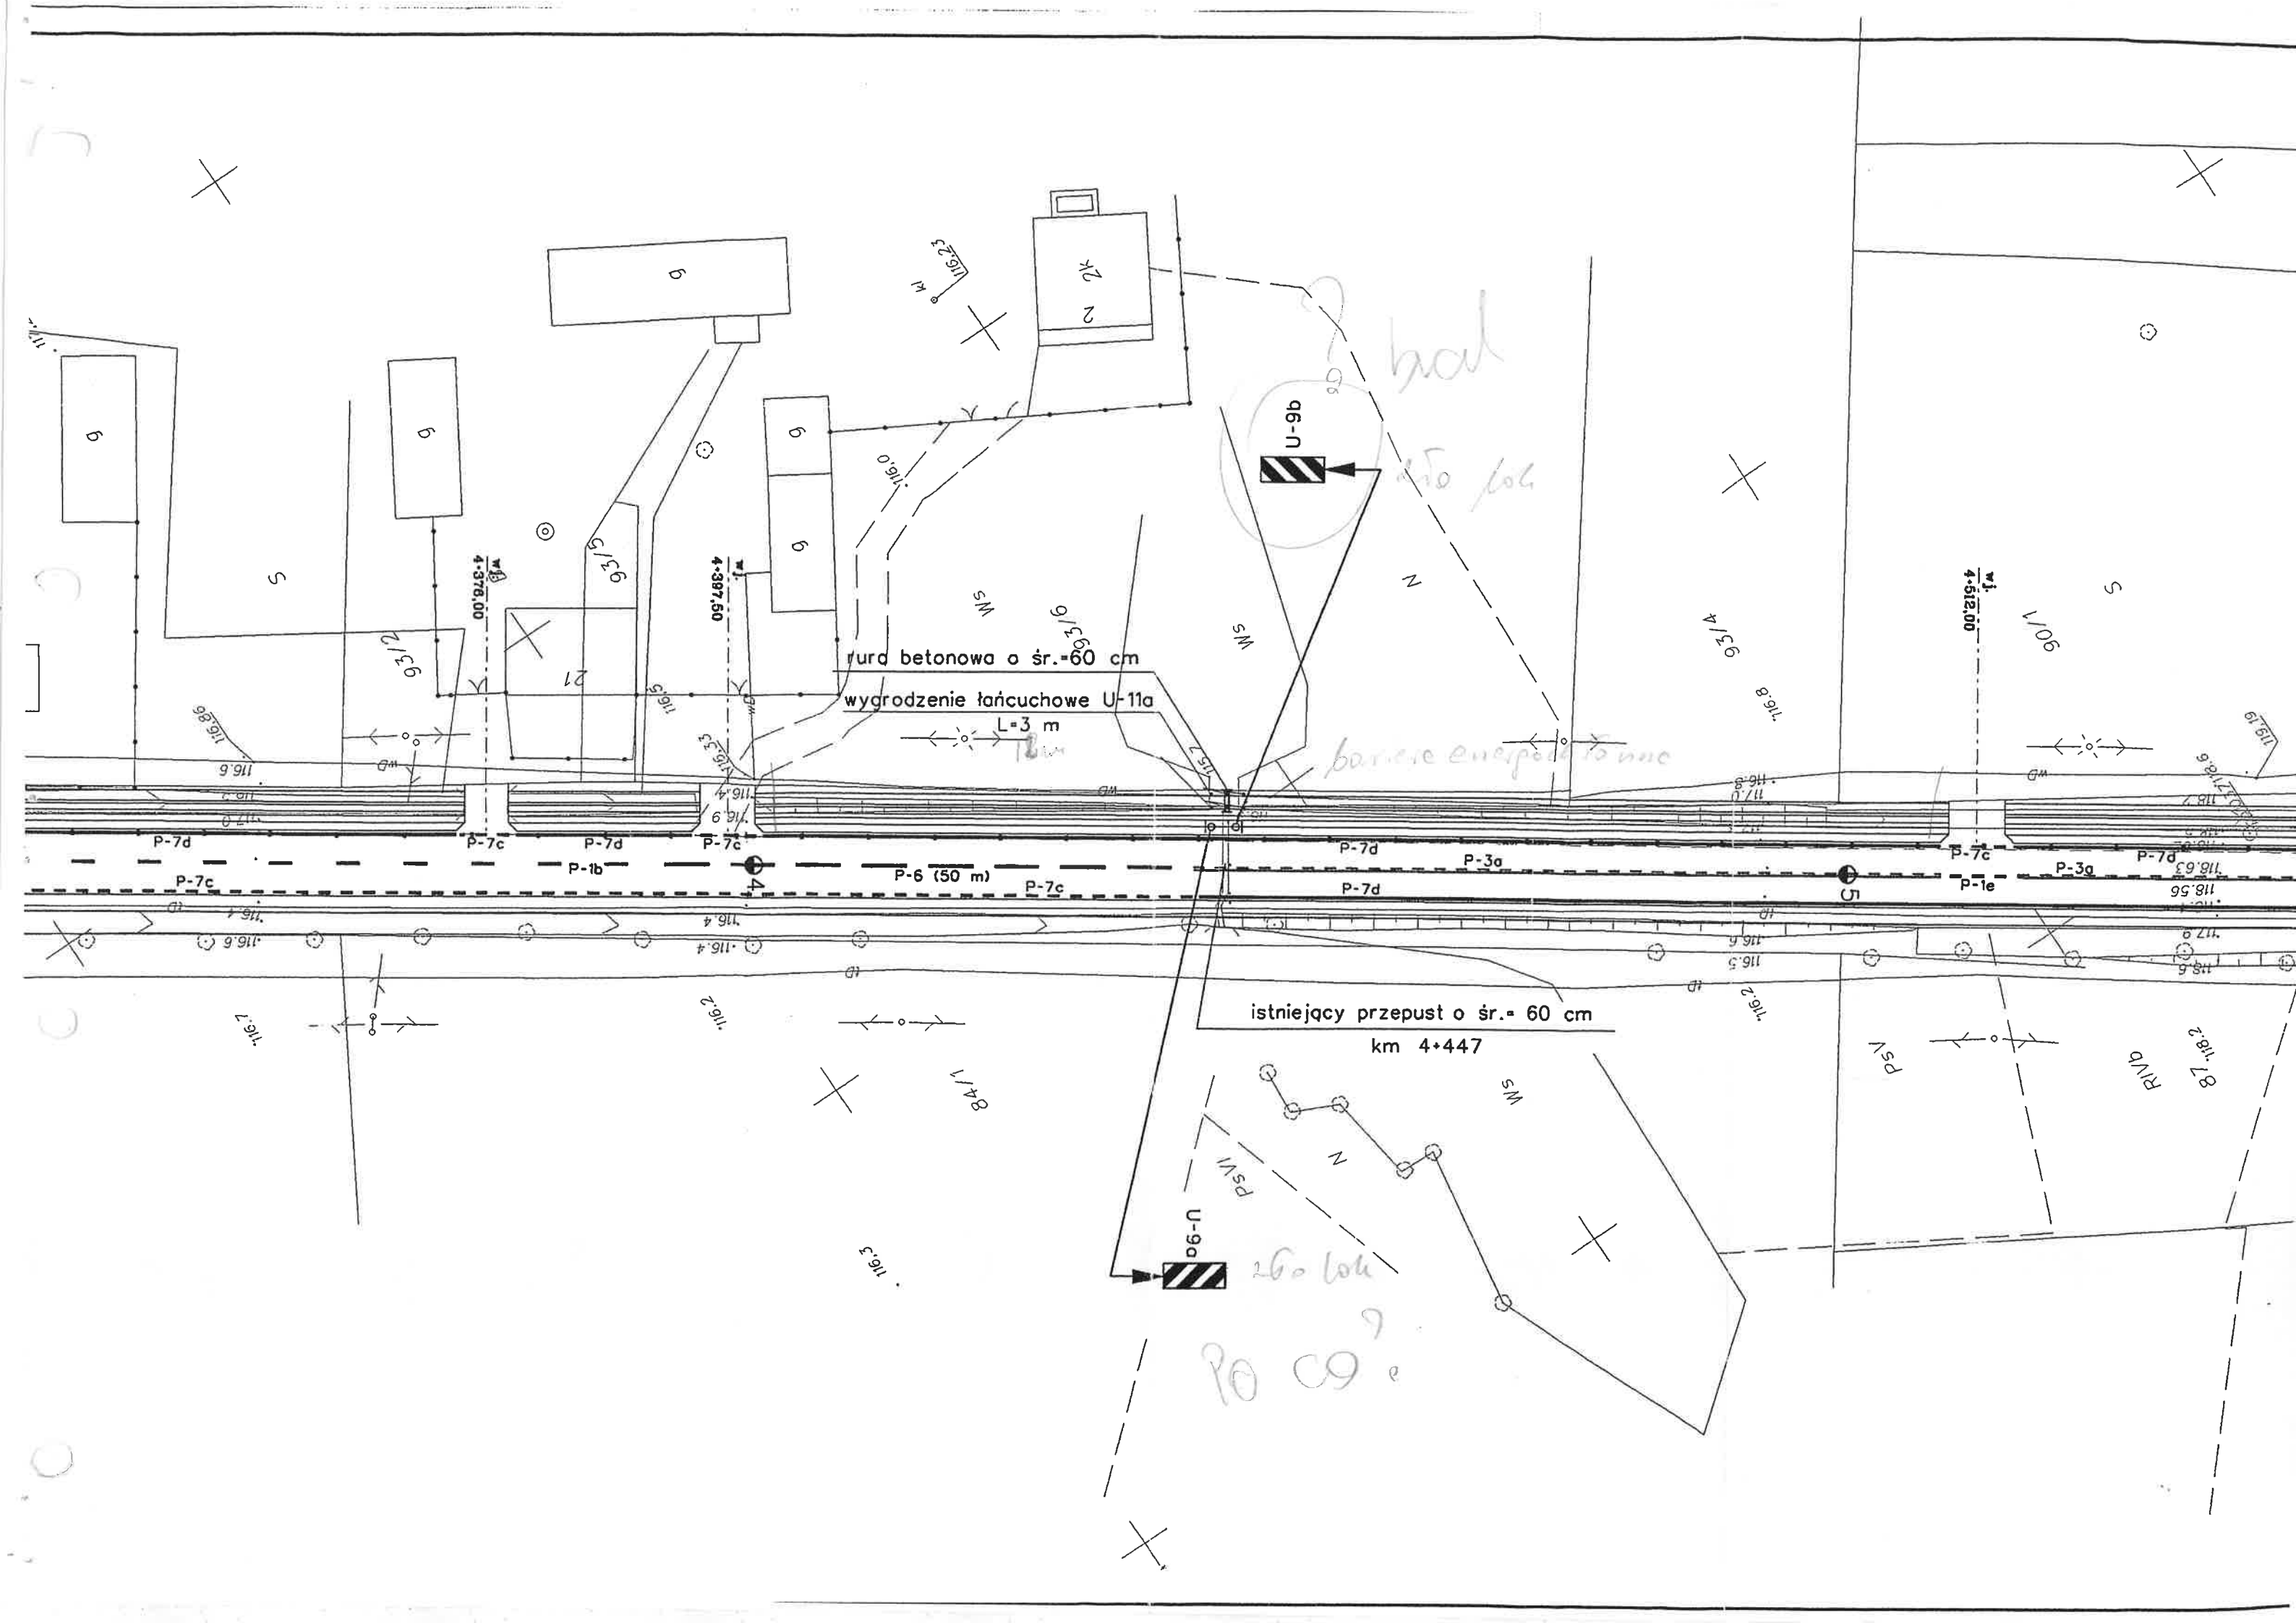

ZATWIERDZENIE

NI.1.5418 - 226 / 2005 ważne do 30.12.2006
Zatwierdzam do realizacji projekt - ~~szkie~~ stałej organizacji ruchu
- ~~w całości~~ - ze zmianami wniesionymi na projekcie
Termin wprowadzenia niniejszej organizacji ruchu
należy zgłosić do tutejszego departamentu

2005-09-08

Z up. Marszałka Województwa

mgr inż. Michał Lesiński
Kierownik Biura Inżynierii Ruchu




KONIEC PROJEKTOWANEGO
ODCINKA
ETAP I
4+694,00

dr. woj. nr 581
KROŚNIEWICE

punktowe znaki odblaskowe
pryzmatyczne (co 6 m)
w linii P-7d


LEGENDA

- | | | | |
|--|----------------------------|--|---|
| | -proj. jezdnia | | -istn. oznakowanie pionowe |
| | -proj. chodniki | | -istn. oznakowanie pionowe do usunięcia |
| | -proj. zatoki autobusowe | | |
| | -proj. wjazdy | | |
| | -proj. oznakowanie pionowe | | |

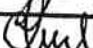"PREBUD" Janusz Preiss ul. Małej Łąki 23/24 02-793 Warszawa			Stadium Proj. budowlany	Branża Drogowa	Załącznik Arkusz 3
Nazwa obiektu Przebudowa drogi wojewódzkiej nr 581 Gostynin-gr. województwa ETAP I od km 3+441 do km 4+694 w m. Kozice, pow. Gostynin					Skala 1:500
Nazwa rysunku PROJEKT STAŁEJ ORGANIZACJI RUCHU					Data 04.2005
	Imię i Nazwisko	Nr uprawnień	Podpis		
Projektował	Janusz Preiss	St-177/84			
Sprawdził	inż. Jan Chmiel	St-309/78			

59. 701. 2

31. 12. 22

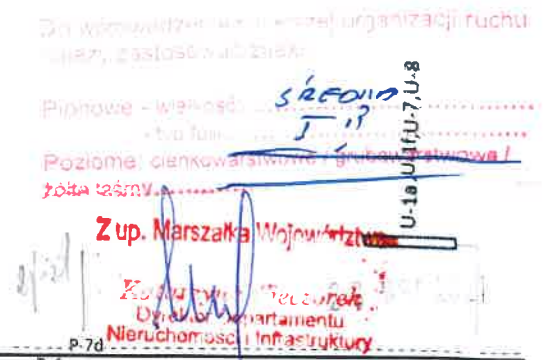

PROJEKT STAŁEJ ORGANIZACJI RUCHU REJON DROGOWY GOSTYNIN-PŁOCK		D.W.NR.581
SKALA 1:1000	NR.RYSUNKU 1	DATA LIPIEC 2021