

MARSZAŁEK
WOJEWÓDZTWA MAZOWIECKIEGO


ZATWIERDZENIE

Nr.D.I. 5418-.../... ważne do 30.06.10
Zatwierdzam do realizacji stałą organizację
ruchu w całości - ze zmianami. Termin wprowadzenia
niniejszej organizacji ruchu należy zgłosić do:
Departamentu Nieruchomości i Infrastruktury
03-718 Warszawa, Marszałka Województwa
fax 22/5979802

2009-01-10

Janusz Ułtowski
Dyrektor Departamentu
Nieruchomości i Infrastruktury

2+630

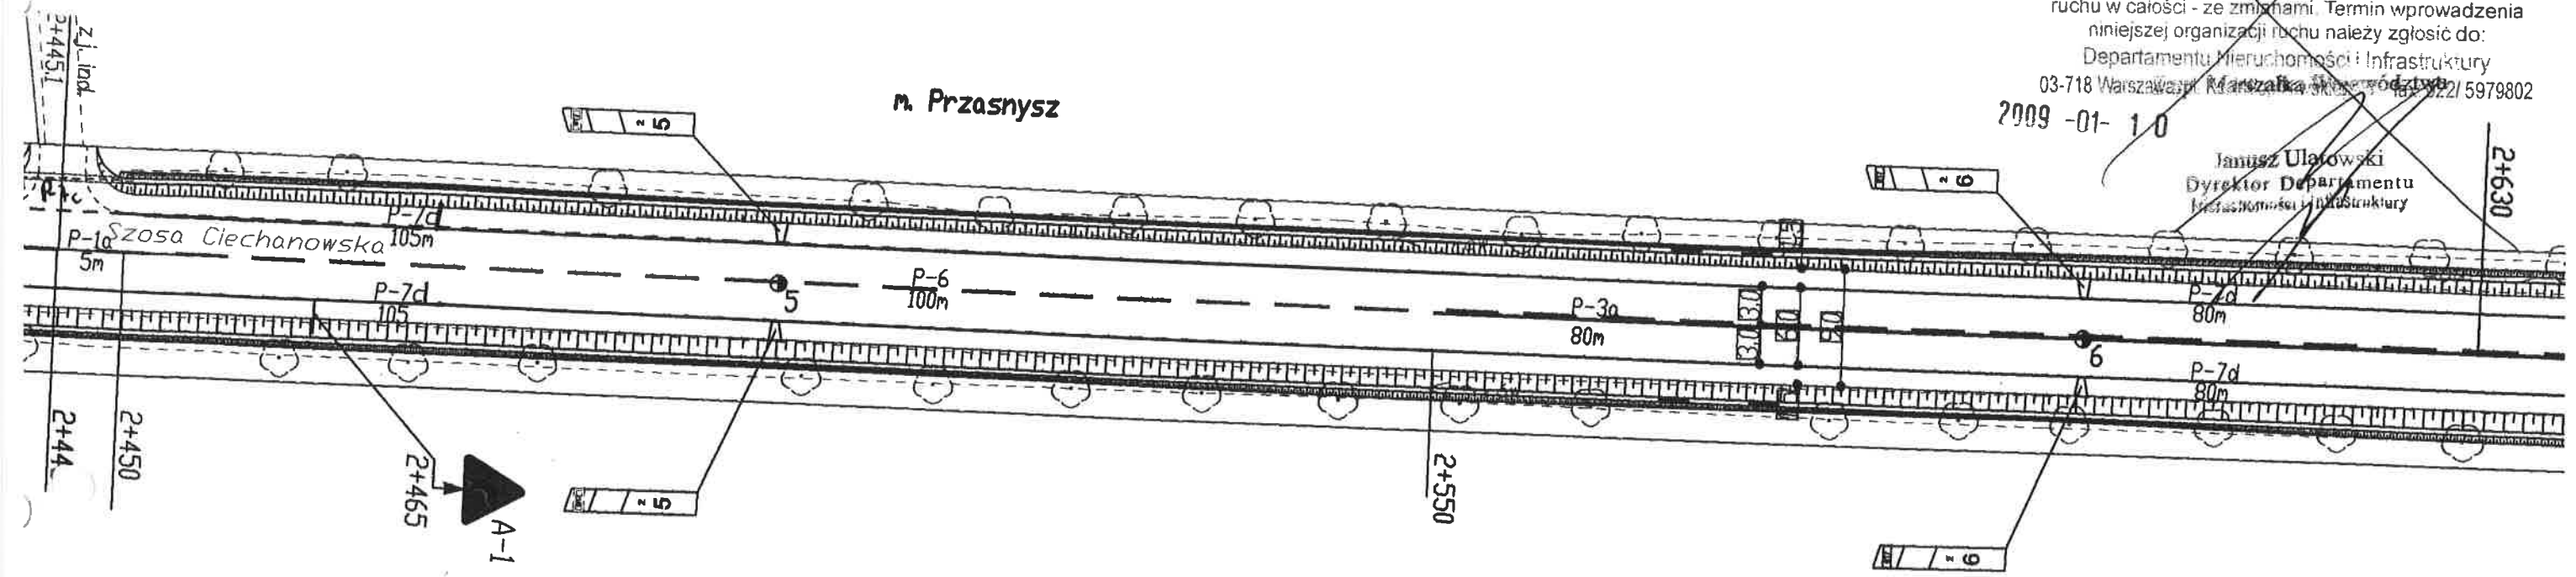

MARSZAŁEK
WOJEWÓDZTWA MAZOWIECKIEGO

ZATWIERDZENIE Nr.D.I. 5418-.../... ważne do 11.08.10

Zatwierdzam do realizacji stałą organizację ruchu
w całości/w części bez zmian/po wprowadzeniu zmian.

Niniejszą organizację ruchu należy wprowadzić do dnia 12.08.2010

Termin wprowadzenia organizacji ruchu należy zgłosić co
najmniej na 7 dni przed wprowadzeniem organizacji ruchu

do Departamentu Nieruchomości i Infrastruktury
03-718 Warszawa, ul. Ks. T. Kłopotowskiego 5

fax 022/5979802

obr. ROSTKOWO

2010-03-12

gm. Czernice Bor.

gm. Czernice Borowe
m. Przasnysz

obr. PRZASNYSZ
m. Przasnysz

Z up. Marszałka Województwa

Janusz Ułtowski
Dyrektor Departamentu
Nieruchomości i Infrastruktury

ZNAKI PIONOWE		szt.		
A. Znak ostrzegawczy		1		
B. Znak zakazu		0		
C. Znak nakazu		0		
D. Znak informacyjny		0		
E. Znak kierunku i miejscowości		0		
F. Znak uzupełniający		0		
G. Tabliczki do znaków		0		
H. Tabliczki ogranicz. i prow.		0		
ŁĄCZNIE ZNAKI PIONOWE		1		
SŁUPKI DO ZNAKÓW		1		
KONSTR. WSPORCZĘ DO TABLIC		0		
ZNAKI POZIOME			m ²	
Linie segregacyjne			24,20	
Linie krawędziowe szer. 12 cm			31,80	
Linie krawędziowe szer. 24 cm			---	
Pow. wyłączone z ruchu			---	
Punktowe elementy odblaskowe - szt.			---	
ŁĄCZNIE ZNAKI POZIOME			56,00	
Inne elementy			---	
URZĄDZENIA BEZPIECZEŃSTWA RUCHU				
Słupki prowadzące - szt.			4	

INWESTOR: Mazowiecki Zarząd Dróg Wojewódzkich w Warszawie 00-380 Warszawa, ul. Kruczkowskiego 3 tel. +48 22 628-31-73 fax +48 22 628-71-96			
WYKONWCA: Scott Wilson Kirkpatrick & Co.Ltd Sp. z o.o. Oddział w Polsce 02-516 Warszawa, ul. Rejtana 17 tel. +48 22 542 41 80 fax +48 22 542 41 81			
Nazwa dokumentacji	Przebudowa drogi wojewódzkiej nr 617 Przasnysz - Ciechanów na całej długości km 0+000 - 23+990,31	Data	grudzień 2008 r.
Stadium	PROJEKT STALEJ ORGANIZACJI RUCHU	Skala	1:500
tytuł rysunku	PLAN SYTUACYJNY cz. 16 - km 2+445 - 2+630	Nr rys.	2/16
Projektant	mgr inż. Waldemar Kuryłowicz	upr. nr	359/66
Z-ca Projektanta	mgr inż. Mirosław Kłysz	upr. nr	2743/Lb/94
Projektant	mgr inż. Mirosław Kłysz	upr. nr	2743/Lb/94
Asystent	mgr inż. Agnieszka Jasłowska		A. Jasłowska
Sprawdza	mgr inż. Włodzisław Kłysz	upr. nr	226/66

PRZEPUSTU 201x150
km 2+666,97

Przasnysz
HERB
MIASTA

W8 - km 2+815.97
X=5805504.55 Y=4559759.25

$\gamma=26^{\circ}39'6''$	$R=290 \text{ m}$
$L=40.0 \text{ m}$	$\tau=3^{\circ}57'5.1''$
$X_s=20.0 \text{ m}$	$T_s=26.67 \text{ m}$
$H=0.23 \text{ m}$	$\alpha=107.70$
$X=39.98 \text{ m}$	$Y=0.92 \text{ m}$
$T_s=88.74 \text{ m}$	$B=8.26 \text{ m}$
$L/2=47.45 \text{ m}$	$i=7.0\%$

UWAGA
Oznakowanie łuku na dalszym odc.
patrz plansza nr 2/18

~~punkty element oddatkowy~~
~~dwustopniowy dwubarwny~~
~~biały i czerwony~~

2+781.7
U-3a
(7 co 5m)

~~punkty element odblaskowy~~
~~o odłożeniu białego~~

MARSZAŁEK
WOJEWÓDZTWA MAZOWIECKIEGO

ZATWIERDZENI

N.I.D.I. 5418-192-108-814-8
Zatwierdzam do realizacji ważne do 30.06.15
stałą organizację
ruchu w całości - ze zmianami. Termin wprowadzenia
niniejszej organizacji ruchu należy zgłosić do:
Departamentu Nieruchomości i Infrastruktury
03-718 Warszawa, ul. Kr. i Koszów 100 fax: 022/ 5979802

2009 -01- 12 p. Marszałka Województwa

Janusz Ulatowski
Dyrektor Departamentu
Nieruchomości i Infrastruktury

MARSZAŁEK
WOJEWÓDZTWA MAZOWIECKIEGO

ZATWIERDZENIE Nr NI.D.U. KK /5418- 116 / 10
Zatwierdzam do realizacji stałą organizację ruchu
w całości/w części bez zmian/po wprowadzeniu zmian.
Niniejszą organizację ruchu należy wprowadzić do dnia 31.12.2
min wprowadzenia organizacji ruchu należy zgłosić co
najmniej na 7 dni przed wprowadzeniem organizacji ruchu
do Departamentu Nieruchomości i Infrastruktury
03-718 Warszawa, ul. Ks. J. Kłopotowskiego 5
fax 022/597 98 02

m. Przasnysz


Z up. Marszałka Województwa

~~Janusz Ulatowski~~
~~Dyrektor Departamentu~~
~~Nieruchomości i Infrastruktury~~


2 Bor.

ZNAKI PIONOWE	szt.	ZNAKI POZIOME	m ²
A. Znak ostrzegawcze	1	Linie segregacyjne	36,56
B. Znak zakazu	0	Linie krawędziowe szer. 12 cm	35,22
C. Znak nakazu	0	Linie krawędziowe szer. 24 cm	13,32
D. Znak informacyjny	0	Pow. wyłączone z ruchu	---
E. Znak kierunku i miejscowości	0	ŁĄCZNIE ZNAKI POZIOME	85,0
F. Znak uzupełniające	0	Punktowe el. odbłask. (biało-czerwone) - szt.	30
T. Tabliczki do znaków	0	Punktowe el. odbłask. białe - szt.	15
U. Tabliczki ogranicz. i prow. (U-3a)	7	URZĄDZENIA BEZPIECZEŃSTWA RUCHU	
ŁĄCZNIE ZNAKI PIONOWE	8	Słupki prowadzące - szt.	4
SŁUPKI DO ZNAKÓW	8	Barlery SP-06/2 odc. początkowe [m]	8,0
KONSTR. WSPORCZE DO TABLIC	0	Barlery SP-06/2(R=4m) odc. początk.[m]	4,0
		Barlery SP-06/2 odc. końcowe [m]	2*4,0
		Barlery SP-06/2 [m]	28,0

Punktowy element odbłask. U-1c (biało czerwony) - 4 szt.
Uwaga. Odcinek początkowy w łuku o $R=4$ m - taśmy profilowe
wygnane na gorąco i cynkowane w Zakładzie Produkującym

INWESTOR: Mazowiecki Zarząd Dróg Wojewódzkich w Warszawie 00-380 Warszawa ul. Kruczkowskiego 3 tel: +48 22 628-31-73 fax: +48 22 629-71-96		
WYKONWCA: Scott Wilson Kirkpatrick & Co.Ltd Sp. z o. o. Oddział w Polsce 02-516 Warszawa ul. Rejtana 17 tel: +48 22 542 41 80 fax: +48 22 542 41 81		
Nazwa dokumentacji	Przebudowa drogi wojewódzkiej nr 617 Przasnysz - Ciechanów na całej długości km 0+000 - 23+990,31	Data grudzień 2008 r.
Stadium branża	PROJEKT STACJI ORGANIZACJI RUCHU	Skala 1:500
Tytuł rysunku	PLAN SYTUACYJNY cz. 17 - km 2+630 - 2+815	Nr rys. 2/17
Projektant	mgr inż. Waldemar Kuryłowicz	upr. nr 359/66
Z-ca Projektanta	mgr inż. Miłosz Kłys	upr. nr 2743/L6/94
Projektant	mgr inż. Miłosz Kłys	upr. nr 2743/L6/94
Asystent	mgr inż. Agnieszka Jasińska	—
Sprawdza i ceni	mgr inż. Władysław Kłys	upr. nr 226/66

UWAGA
Oznakowanie poprzedniej części łuku
patrz plansza nr 2/17

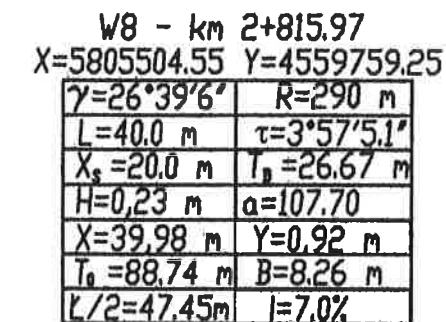

ZATWIERDZENIE

NI.D.I. 5418-1921-20 ważne do 30.06.10
Zatwierdzam do realizacji stałą organizację
ruchu w całości ze zmianami. Termin wprowadzenia
niniejszej organizacji ruchu należy zgłosić do:
Departamentu Nieruchomości i Infrastruktury
03-718 Warszawa, ul. Ks. Łkopolskiego 5 fax 022/5979802
009-01-10

ZATWIERDZENIE Nr NI.D.V. 44 /5418- 116, ko
Zatwierdzam do realizacji stałą organizację ruchu
w całości/w części bez zmian/po wyrowadzeniu zmian.
Niniejszą organizację ruchu należy wprowadzić do dnia 31.12.2011

Termin wprowadzenia organizacji ruchu należy zgłosić co najmniej na 7 dni przed wprowadzeniem organizacji ruchu do Departamentu Nieruchomości i Infrastruktury
03-718 Warszawa, ul. Ks. J. Kłopotowskiego 5
fax 022/597 98 02

Z up. Marszałka Województwa


Janusz Ulatowski
Dyrektor Departamentu
Nieruchomości i Infrastruktury

2010 -03- 1 2

Z up. Marszałka Województwa

Janusz Ukiński
Dyrektor Departamentu
Nieruchomości i Infrastruktury

ZNAKI PIONOWE	szt.	ZNAKI POZIOME	m ²
A. Znak ostrzegawcze	0	Linie segregacyjne	20,28
B. Znak zakazu	0	Linie krawędziowe szer. 12 cm	22,86
C. Znak nakazu	0	Linie krawędziowe szer. 24 cm	---
D. Znak informacyjny	0	Obwiednie i pow. wyłączone z ruchu	---
E. Znak kierunku i miejscowości	4	ŁĄCZNIE ZNAKI POZIOME	43,14
F. Znak uzupełniające	2	Punktowe el. odblask. (biało-czerwone) - szt.	24
G. Tabliczki do znaków	0	Punktowe el. odblask. białe - szt.	12
H. Tabliczki ogranicz. i prow.	7	URZĄDZENIA BEZPIECZEŃSTWA RUCHU	
ŁĄCZNIE ZNAKI PIONOWE	13	Stupki prowadzące - szt.	2
STUPKI DO ZNAKÓW	11		
KONSTR. WSPORCZĘ DO TABLIC	0		

INWESTOR: Mazowiecki Zarząd Dróg Wojewódzkich w Warszawie 00-380 Warszawa ul. Kruczkowskiego 3 tel: +48 22 628-31-73 fax: +48 22 629-71-96		
WYKONWCA: Scott Wilson Kirkpatrick & Co.Ltd Sp. z o.o. Oddział w Polsce 02-516 Warszawa ul. Rejtana 17 tel: +48 22 342 41 80 fax: +48 22 542 41 81		
Nazwa dokumentacji	Przebudowa dróg wojewódzkiej nr 617 Przebieg - Ciechanów na całej długości (4000) - 23+990-31	Data: grudzień 2008
Stadium	PROJEKT STAŁEJ ORGANIZACJI RUCHU	Skala: 1:500
Brzozna	PLAN SYTUACYJNY cz. 18 - km 2+815 - 2+915	Nr rys: 2/18
Tytuł		
rysunku		
Projektant	mgr inż. Waldemar Kurylowicz	upr. nr 359/66
Z-ca Projektanta	mgr inż. Miłosz Kłysz	upr. nr 2743/L6/94
Projektant	mgr inż. Miłosz Kłysz	upr. nr 2743/L6/94
Asystent	mgr inż. Agnieszka Zdzienicka	
Sprawdzający	mgr inż. Włodzisław Kłysz	upr. nr 226/66

Przasnysz
Przasnysz

obr. GOLANY
gm. Przasnysz

UWAGA
1) Zatoka autobusowa bez wiaty przystankowej
2) Peron przy zatoce szer. 1,50 m

MARSZAŁEK
WOJEWÓDZTWA MAZOWIECKIEGO

ZATWIERDZENIE Nr N.I.D.V. /5418- /10
Zatwierdzam do realizacji stałą organizację ruchu
w całości / w części bez zmian / po wprowadzeniu zmian.
Niniejszą organizację ruchu należy wprowadzić do dnia 31.12.2011

Termin wprowadzenia organizacji ruchu należy zgłosić co
najmniej na 7 dni przed wprowadzeniem organizacji ruchu
do Departamentu Nieruchomości i Infrastruktury
03-718 Warszawa, ul. Ks. I. Kłopotowskiego 5
fax 022/597 98 02

Z up. Marszałka Województwa

MARSZAŁEK
WOJEWÓDZTWA MAZOWIECKIEGO

ZATWIERDZENIE


N.I.D.I. 5418- /10- /10 ważne do 31.12.2011
Zatwierdzam do realizacji stałą organizację
ruchu w całości - ze zmianami Termin wprowadzenia
niniejszej organizacji ruchu należy zgłosić do:
Departamentu Nieruchomości i Infrastruktury
03-718 Warszawa, ul. Ks. I. Kłopotowskiego 5 fax: 022/5979802

2009 -01- 10

Z up. Marszałka Województwa

Janusz Ulatowski
Dyrektor Departamentu
Nieruchomości i Infrastruktury


z.j. ind.
3+079,4

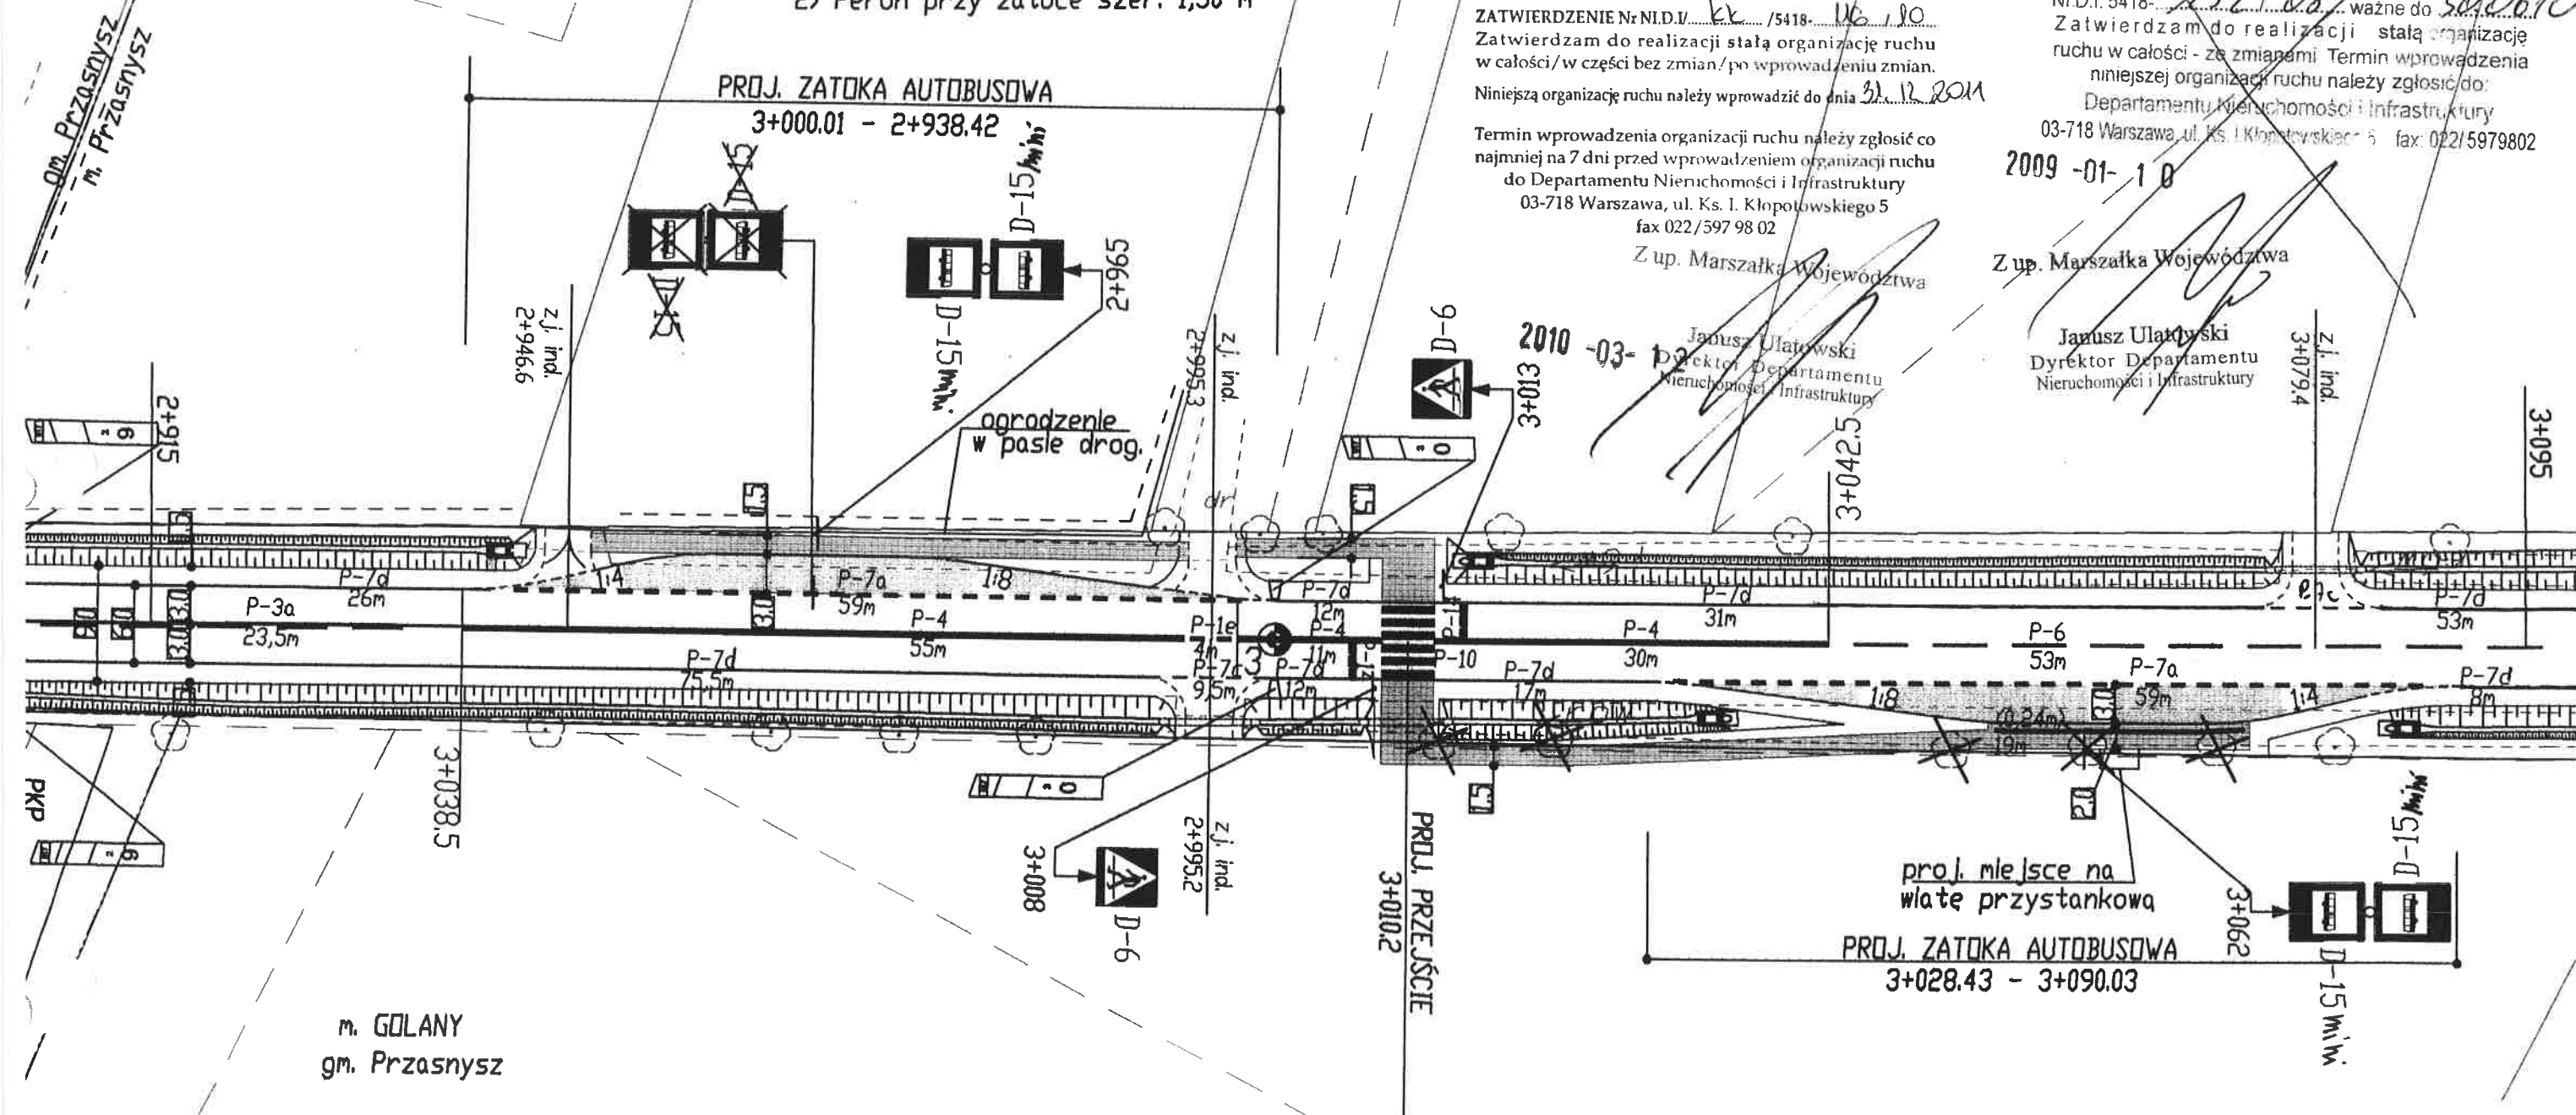

m. GOLANY
gm. Przasnysz

ZNAKI PIONOWE	szt.	ZNAKI POZIOME	m ²
A. Znak ostrzegawczy	0	Linie segregacyjne	50,94
B. Znak zakazu	0	Linie krawędziowe szer. 12 cm	25,05
C. Znak nakazu	0	Linie krawędziowe szer. 24 cm	14,16
D. Znak informacyjny	6	Pow. wyłączone z ruchu	---
E. Znak kierunku i miejscowości	0	Znak poprzeczny	14,25
F. Znak uzupełniający	0	Inne elementy (linia peron)	4,56
T. Tabliczki do znaków	0	ŁĄCZNIE ZNAKI POZIOME	108,96
II. Tabliczki ogranicz. i prow.	0	Punkowe elementy odbłaskowe - szt	---
ŁĄCZNIE ZNAKI PIONOWE	6	URZĄDZENIA BEZPIECZEŃSTWA RUCHU	
SŁUPKI DO ZNAKÓW	4	Słupki prowadzące - szt.	2
KONSTR. WSPORCZĘ DO TABLIC	0		

INWESTOR: Mazowiecki Zarząd Dróg Wojewódzkich w Warszawie 00-380 Warszawa, ul. Kruczkowskiego 3 tel. +48 22 628 31 73 fax +48 22 629 71 96			
WYKONAWCA: Scott Wilson Kirkpatrick & Co.Ltd Sp. z o.o. Oddział w Polsce 02-516 Warszawa, ul. Rejtana 17 tel. +48 22 542 41 80 fax +48 22 542 41 81			
Nazwa dokumentacji	Przebudowa dróg wojewódzkich nr 617 Przasnysz - Ciechanów na całej długości - 23+990,31	Data	grudzień 2008 r.
Stadium	PROJEKT STAŁEJ ORGANIZACJI RUCHU	Skala	1:500
Brzoza	PLAN SYTUACYJNY cz. 19 - km 2+915 - 3+095	Nr rys.	2/19
Tytuł rysunku			
Projektant	mgr inż. Waldemar Kurylowicz	upr. nr 359/66	
Z-ca Projektanta	mgr inż. Mirosław Kłysz	upr. nr 2743/Lb/94	
Projektant	mgr inż. Mirosław Kłysz	upr. nr 2743/Lb/94	
Asystent	mgr inż. Agnieszka Jasłowska		A. Jasłowska
Sprawdzający	mgr inż. Władysław Kłysz	upr. nr 226/66	

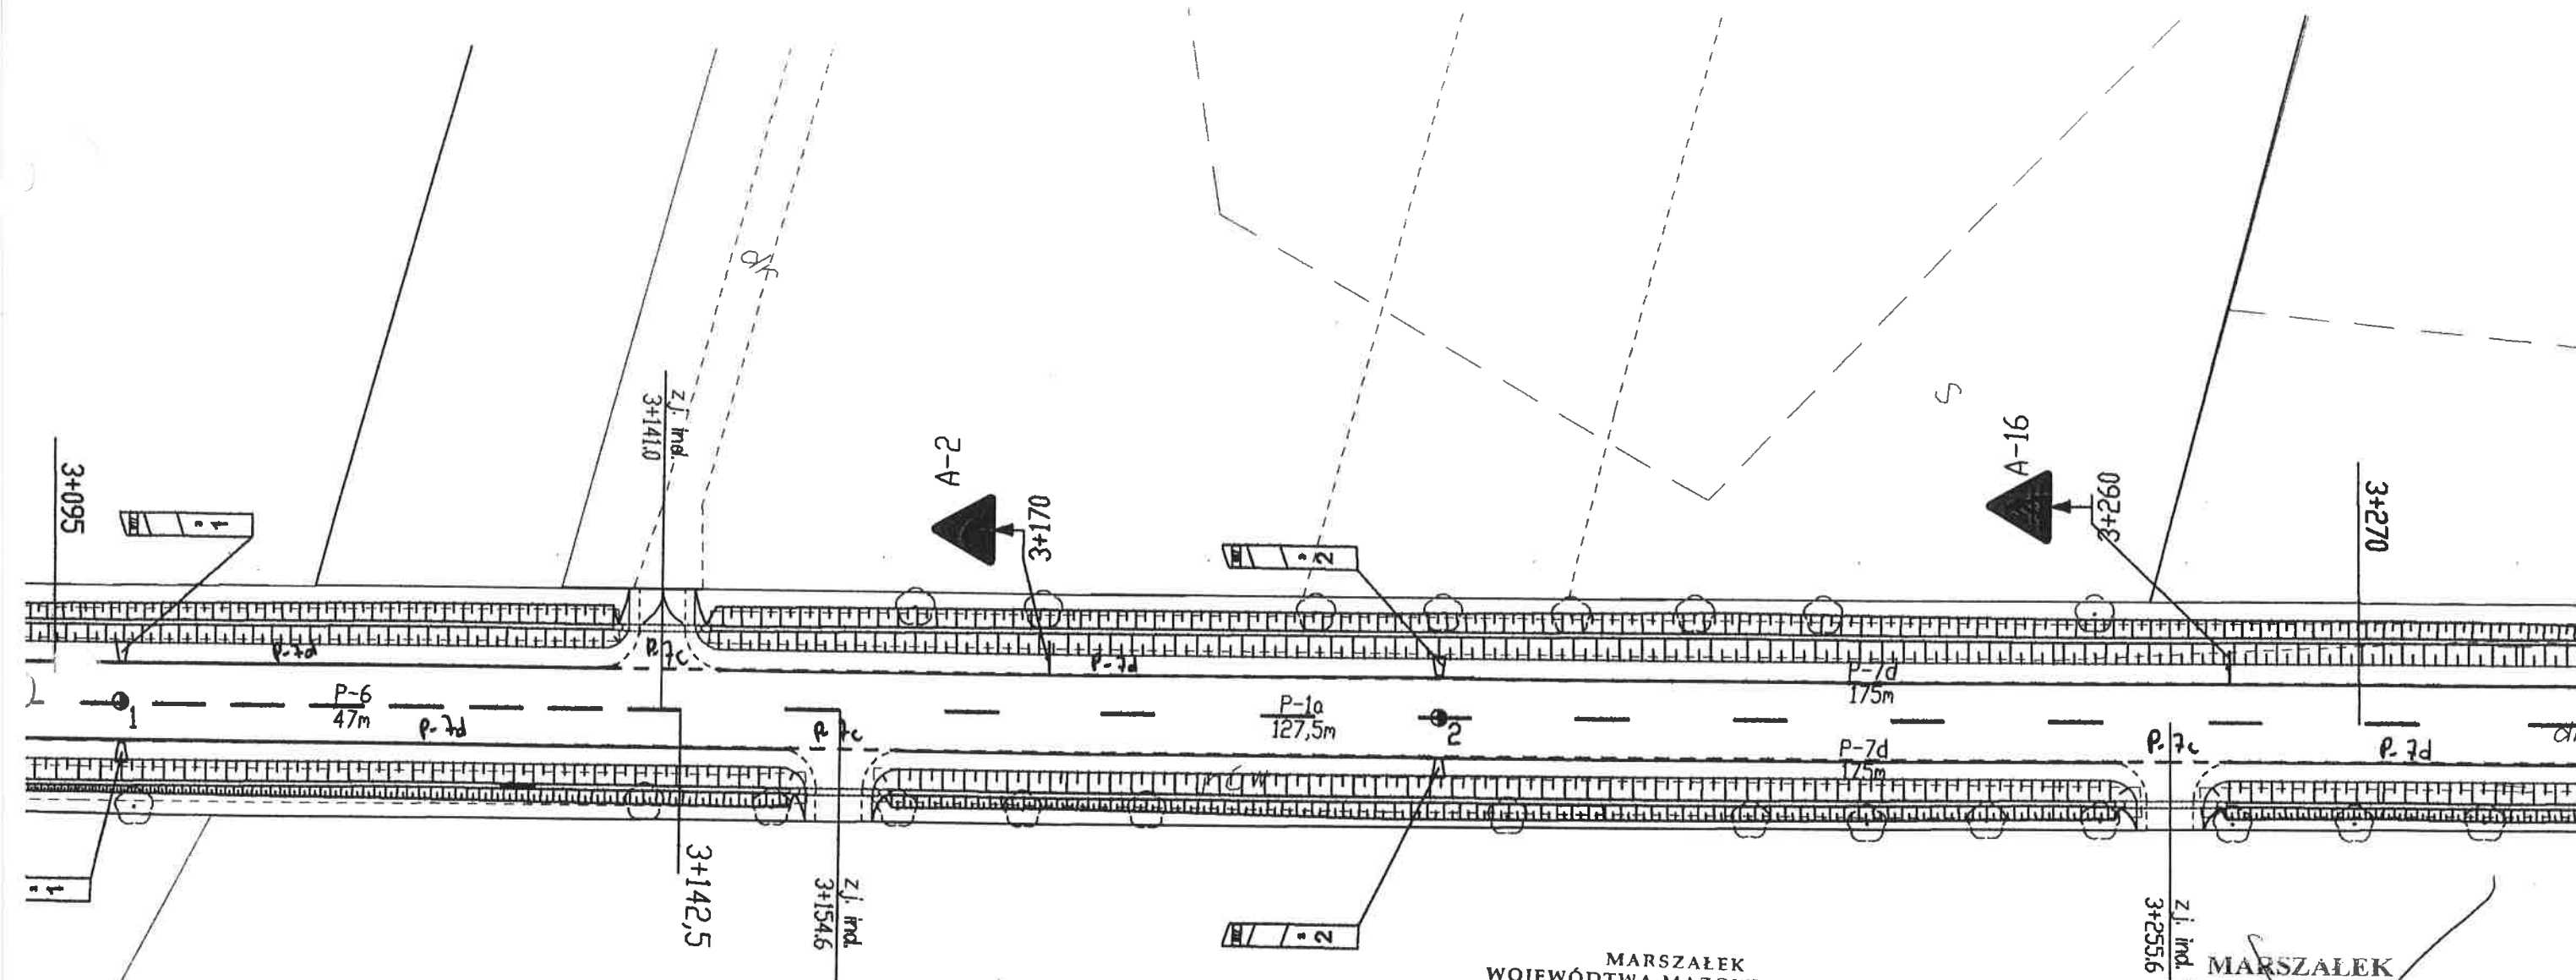

MARSZAŁEK
WOJEWÓDZTWA MAZOWIECKIEGO

ZATWIERDZENIE Nr N.D.I. 5418-10
Zatwierdzam do realizacji stałą organizację ruchu
w całości / w części bez zmian / po wprowadzeniu zmian.
Niniejszą organizację ruchu należy wprowadzić do dnia 21.12.2011
Termin wprowadzenia organizacji ruchu należy zgłosić co
najmniej na 7 dni przed wprowadzeniem organizacji ruchu
do Departamentu Nieruchomości i Infrastruktury
03-718 Warszawa, ul. Ks. I. Kłopotowskiego 5 fax 022/597 98 02

2010 -03- 1 2
Z up. Marszałka Województwa

Janusz Ulatowski
Dyrektor Departamentu
Nieruchomości i Infrastruktury

MARSZAŁEK
WOJEWÓDZTWA MAZOWIECKIEGO

ZATWIERDZENIE
N.D.I. 5418-10
Zatwierdzam do realizacji stałą organizację
ruchu w całości - ze zmianami. Termin wprowadzenia
niniejszej organizacji ruchu należy zgłosić do:
Departamentu Nieruchomości i Infrastruktury
03-718 Warszawa, ul. Ks. I. Kłopotowskiego 5 fax 022/ 5979802

2009 -01- 1 0
Z up. Marszałka Województwa
Janusz Ulatowski
Dyrektor Departamentu
Nieruchomości i Infrastruktury

ZNAKI PIONOWE	szt.	ZNAKI POZIOME	m ²
A. Znak ostrzegawczy	2	Linie segregacyjne	8,86
B. Znak zakazu	0	Linie krawędziowe szer. 12 cm	21,00
C. Znak nakazu	0	Linie krawędziowe szer. 24 cm	---
D. Znak informacyjny	0	Pow. wyłączone z ruchu	---
E. Znak kierunku i miejscowości	0	Inne elementy	---
F. Znak uzupełniający	0	ŁĄCZNIE ZNAKI POZIOME	29,86
T. Tabliczki do znaków	0	Punktowe elementy odblaskowe - szt.	---
II. Tabliczki ogranicz. i prow.	0	URZĄDZENIA BEZPIECZEŃSTWA RUCHU	---
ŁĄCZNIE ZNAKI PIONOWE	2	Słupki prowadzące - szt.	4
SŁUPKI DO ZNAKÓW	2		
KONSTR. WSPORCZĘ DO TABLIC	0		

INWESTOR: Mazowiecki Zarząd Dróg Wojewódzkich w Warszawie 00-380 Warszawa ul. Kruczkowskiego 3 tel. +48 22 620 31 73 fax +48 22 620 71 96			
WYKONAWCA: Scott Wilson Kirkpatrick & Co Ltd Sp. z o.o. Oddział w Polsce 00-516 Warszawa ul. Rejtana 17 tel. +48 22 542 41 80 fax +48 22 542 41 81			
Nazwa dokumentacji	Przebudowa drogi wojewódzkiej nr 617 Przasnysz - Ciechanów na całej długości km 0+000 - 23+990,31	Data	grudzień 2008 r.
Stadium	PROJEKT STALEJ ORGANIZACJI RUCHU	Skala	1:500
Tytuł rysunku	PLAN SYTUACYJNY cz. 20 - km 3+095 - 3+270	Nr rys.	2/20

MARSZAŁEK
WOJEWÓDZTWA MAZOWIECKIEGO

ZATWIERDZENIE Nr NLD.II/KN/5418-116/110
Zatwierdzam do realizacji stałą organizację ruchu
w całości/w części bez zmian/po wprowadzeniu zmian.
Niniejszą organizację ruchu należy wprowadzić do dnia 31.12.2011

Termin wprowadzenia organizacji ruchu należy zgłosić co
najmniej na 7 dni przed wprowadzeniem organizacji ruchu
do Departamentu Nieruchomości i Infrastruktury
03-718 Warszawa, ul. Ks. I. Kłopotowskiego 5
fax 022/597 98 02

2010-03-12

Z up. Marszałka Województwa

Janusz Ulatowski
Dyrektor Departamentu
Nieruchomości i Infrastruktury

MARSZAŁEK
WOJEWÓDZTWA MAZOWIECKIEGO


ZATWIERDZENIE

NLD.I 5418-116/110 ważne do 30.06.10
Zatwierdzam do realizacji stałą organizację
ruchu w całości - ze zmianami. Termin wprowadzenia
niniejszej organizacji ruchu należy zgłosić do:
Departamentu Nieruchomości i Infrastruktury
03-718 Warszawa, ul. Ks. I. Kłopotowskiego 5 fax 022/5979802

2009-01-10

Z up. Marszałka Województwa


Janusz Ulatowski
Dyrektor Departamentu
Nieruchomości i Infrastruktury

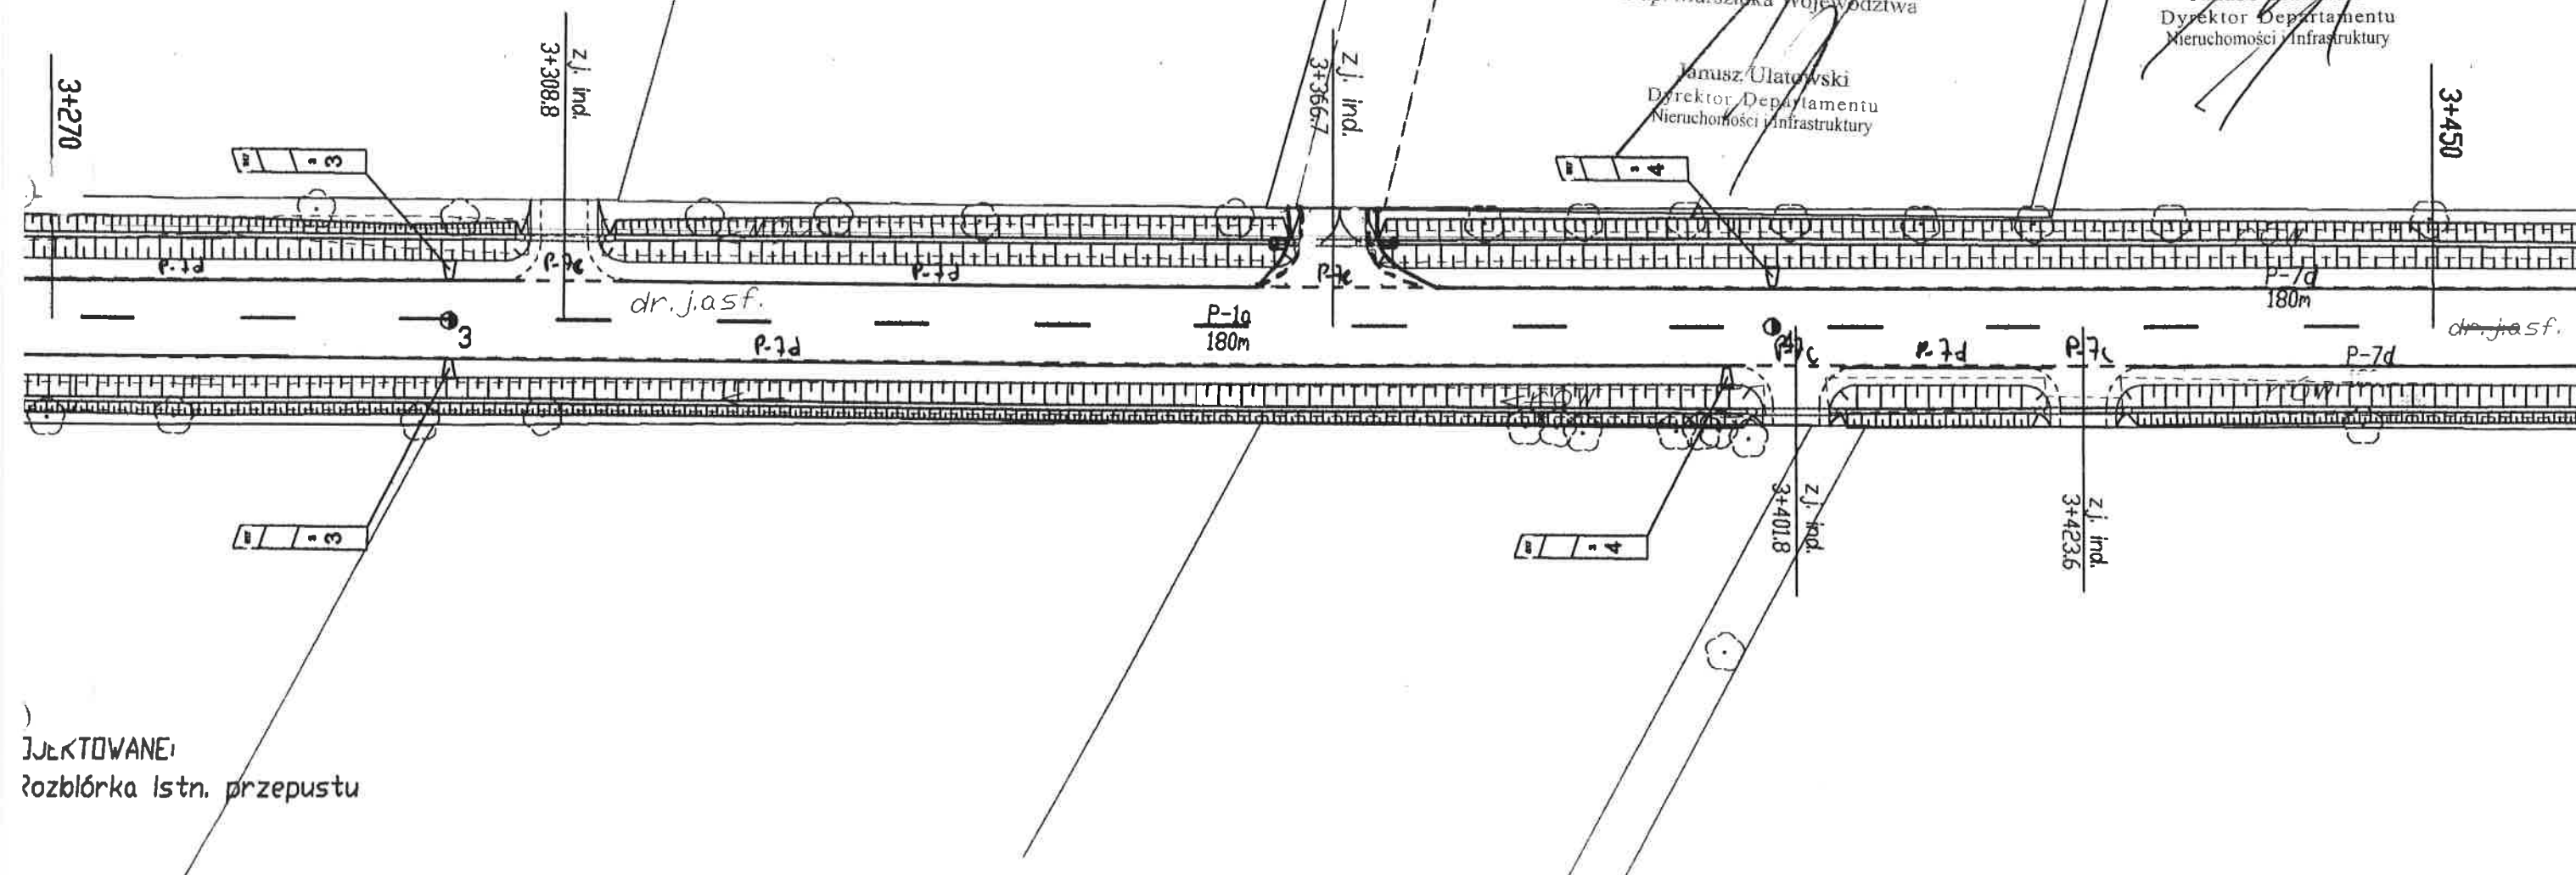

PROJEKTOWANE:
Rozbórka Istn. przepustu

ZNAMKI PIONOWE	szt.	ZNAMKI POZIOME	m²
naki ostrzegawcze	0	Linie segregacyjne	7,20
naki zakazu	0	Linie krawędziowe szer. 12 cm	21,60
naki nakazu	0	Linie krawędziowe szer. 24 cm	---
naki informacyjne	0	Pow. wyłączone z ruchu	---
naki kierunku i miejscowości	0	Inne elementy	---
naki uzupełniające	0	ŁĄCZNIE ZNAMKI POZIOME	28,80
tabliczki do znaków	0	Punktowe elementy odblaskowe - szt.	---
tabliczki ogranicz. i prow.	0	URZĄDZENIA BEZPIECZEŃSTWA RUCHU	
ZNAMKI PIONOWE	0	Stupki prowadzące - szt.	4
ZNAMKI DO ZNAKÓW	0		
STR. WSPORCZĘ DO TABLIC	0		

INWESTOR: Mazowiecki Zarząd Dróg Wojewódzkich w Warszawie 00-390 Warszawa, ul. Kruczkowskiego 3 tel. +48 22 620 31-73 fax +48 22 620 71-96			
WYKONAWCA: Scott Wilson Kirkpatrick & Co.Ltd Sp. z o.o. Oddział w Polsce 02-516 Warszawa, ul. Rejtana 17 tel. +48 22 542 41 80 fax +48 22 542 41 81			
Nazwa dokumentacji	Przebudowa drogi wojewódzkiej nr 617 Przysys - Ciechanów na całej długości km 0+000 - 23+990,31	Data	grudzień 2008 r.
Stadium	PROJEKT STAŁEJ ORGANIZACJI RUCHU	Skala	1:500
Brzoza	PLAN SYTUACYJNY cz. 21 - km 3+270 - 3+450	Nr rys.	2/21
Tytuł rysunku			
Projektant	mgr inż. Waldemar Kuryłowicz	upr. nr	359/66
Z-ca Projektanta	mgr inż. Mirosław Kłysz	upr. nr	2743/Lb/94
Projektant	mgr inż. Mirosław Kłysz	upr. nr	2743/Lb/94
Asystent	mgr inż. Agnieszka Jasłowska		A. Jasłowska
Sprawdza	mgr inż. Władysław Kłysz	upr. nr	226/66

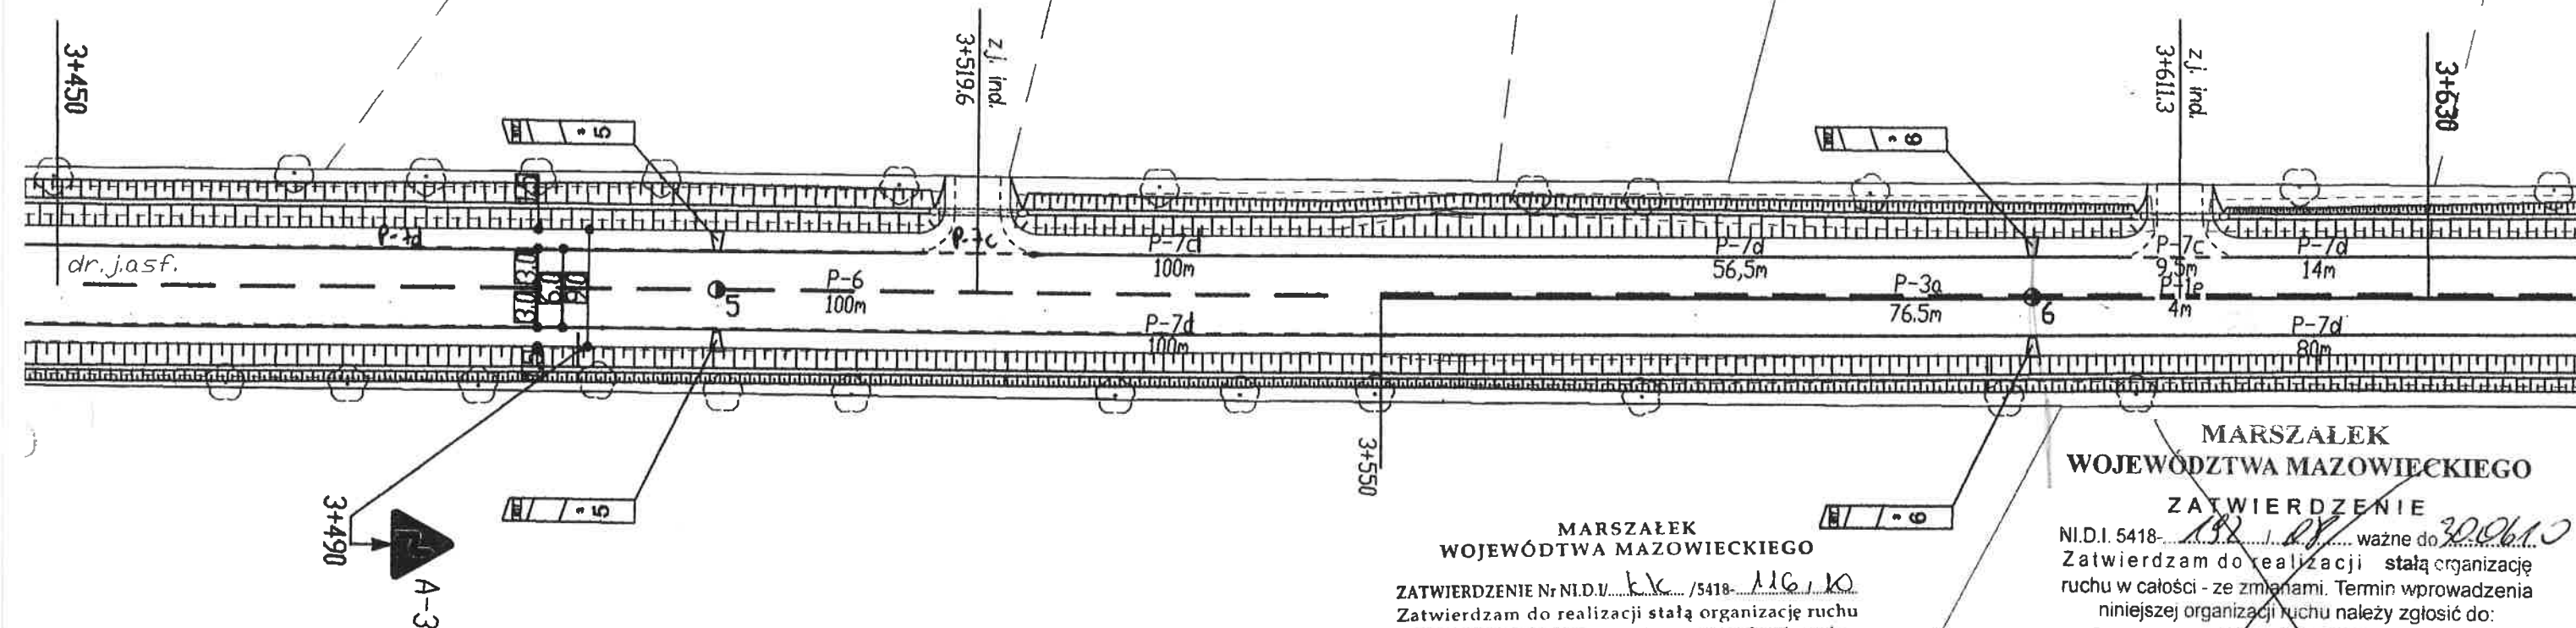

**MARSZAŁEK
WOJEWÓDZTWA MAZOWIECKIEGO**

ZATWIERDZENIE Nr NI.D.V. KK /5418- 116,10
Zatwierdzam do realizacji stałą organizację ruchu
w całości/w części bez zmian/po wprowadzeniu zmian.
Niniejszą organizację ruchu należy wprowadzić do dnia 31.12.2011

Termin wprowadzenia organizacji ruchu należy zgłosić co
najmniej na 7 dni przed wprowadzeniem organizacji ruchu
do Departamentu Nieruchomości i Infrastruktury
03-718 Warszawa, ul. Ks. I. Kłopotowskiego 5
fax 022/597 98 02

Z up. Marszałka Województwa

2010 -03- 1 2

Janusz Kłatowski
Dyrektor Departamentu
Nieruchomości i Infrastruktury

**MARSZAŁEK
WOJEWÓDZTWA MAZOWIECKIEGO**

ZATWIERDZENIE


NI.D.I. 5418- 116,10 ważne do 30.06.10
Zatwierdzam do realizacji stałą organizację
ruchu w całości - ze zmianami. Termin wprowadzenia
niniejszej organizacji ruchu należy zgłosić do:
Departamentu Nieruchomości i Infrastruktury
03-718 Warszawa, ul. Ks. I. Kłopotowskiego 5 fax: 022/ 5979802
2009 -01- 1 0

Z up. Marszałka Województwa

Janusz Kłatowski
Dyrektor Departamentu
Nieruchomości i Infrastruktury

ZNAKI PIONOWE	szt.	ZNAKI POZIOME	m ²
A. Znaki ostrzegawcze	1	Linie segregacyjne	23,76
B. Znaki zakazu	0	Linie krawędziowe szer. 12 cm	30,63
C. Znaki nakazu	0	Linie krawędziowe szer. 24 cm	---
D. Znaki informacyjne	0	Pow. wyłączone z ruchu	---
E. Znaki kierunku i miejscowości	0	Inne elementy	---
F. Znaki uzupełniające	0	ŁĄCZNIE ZNAKI POZIOME	54,39
T. Tabliczki do znaków	0	Punktowe elementy odblaskowe - szt.	---
U. Tabliczki ogranicz. i prow.	0	URZĄDZENIA BEZPIECZEŃSTWA RUCHU	---
ŁĄCZNIE ZNAKI PIONOWE	1	Stupki prowadzące - szt.	4
ŚLUPKI DO ZNAKÓW	1		
KONSTR. WSPORCZE DO TABLIC	0		

INWESTOR: Mazowiecki Zarząd Dróg Wojewódzkich w Warszawie 00-380 Warszawa, ul. Kruczkowskiego 3 tel. +48 22 628-31-73 fax +48 22 628-71-96			
WYKONWCA: Scott Wilson Kirkpatrick & Co.Ltd Sp. z o.o. Oddział w Polsce 02-516 Warszawa, ul. Rejtana 17 tel. +48 22 542 41 80 fax +48 22 542 41 81			
Stadium	PROJEKT STAŁEJ ORGANIZACJI RUCHU	Skala	1:500
Brzoz	PLAN SYTUACYJNY cz. 22 - km 3+450 - 3+630	Nr rys.	2/22
Tytuł rysunku			
Projektant	mgr inż. Waldemar Kurtylowicz	upr. nr	359/86
Z-ca Projektanta	mgr inż. Mirosław Kłysz	upr. nr	2743/Lb/94
Projektant	mgr inż. Mirosław Kłysz	upr. nr	2743/Lb/94
Asystent	mgr inż. Agnieszka Jasieńska		A. Jasieńska
Skorzystał	mgr inż. Włodzisław Kłysz	upr. nr	228/86

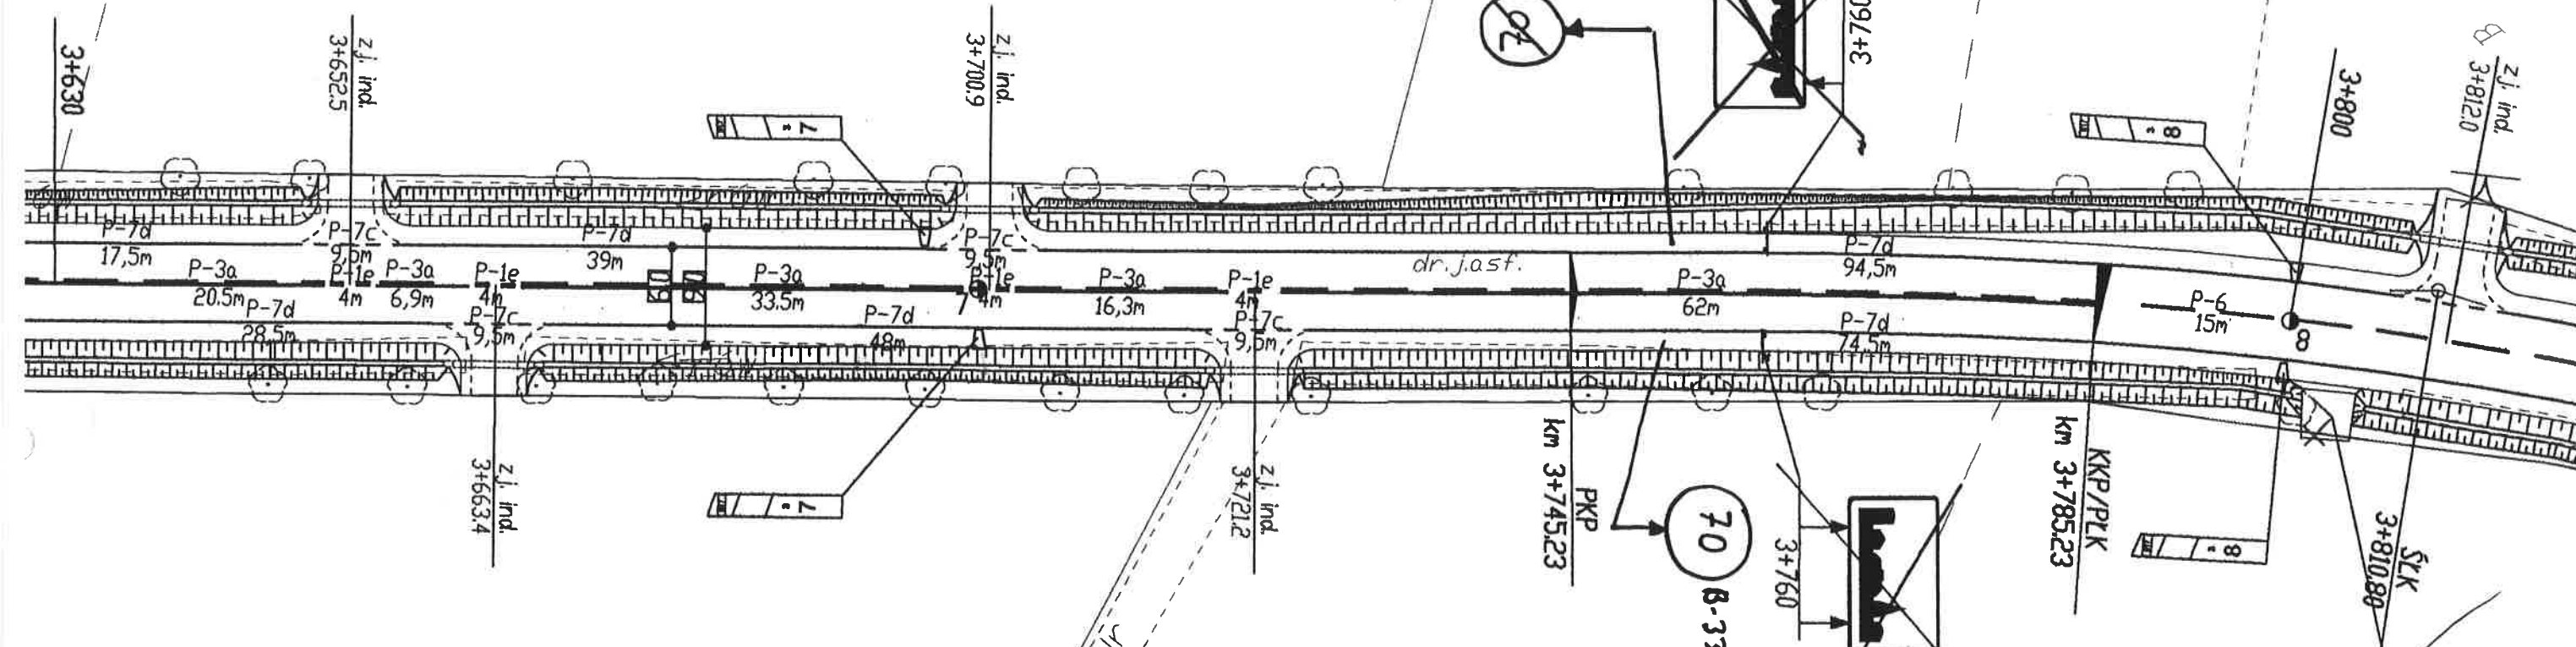

W9 - km 3+811.21
X=5804827.74 Y=4559026.05

$\gamma=18^{\circ}0'17''$	$R=290\text{ m}$
$L=40.0\text{ m}$	$\tau=3.9514^{\circ}$
$X_s=20.00\text{ m}$	$T_s=26.67\text{ m}$
$H=0.23\text{ m}$	$a=107.70\text{ m}$
$X=39.98\text{ m}$	$Y=0.92\text{ m}$
$T_s=65.98\text{ m}$	$B=3.85\text{ m}$
$L/2=25.57\text{ m}$	$i=7.0\%$

ZNAKI PIONOWE	szt.	ZNAKI POZIOME	m ²
A. Znaki ostrzegawcze	0	Linie segregacyjne	31,28
B. Znaki zakazu	0	Linie krawędziowe szer. 12 cm	38,52
C. Znaki nakazu	0	Linie krawędziowe szer. 24 cm	---
D. Znaki informacyjne	2	Pow. wyłączone z ruchu	---
E. Znaki kierunku i miejscowości	0	Inne elementy	---
F. Znaki uzupełniające	0	ŁĄCZNIE ZNAKI POZIOME	69,80
T. Tabliczki do znaków	0	Punktowe elementy odblaskowe - szt.	---
U. Tabliczki ogranicz. i prow.	0	URZĄDZENIA BEZPIECZEŃSTWA RUCHU	---
ŁĄCZNIE ZNAKI PIONOWE	2	Słupki prowadzące - szt.	4
SŁUPKI DO ZNAKÓW	4		
KONSTR. WSPORCZE DO TABLIC	0		

MARSZAŁEK WOJEWÓDZTWA MAZOWIECKIEGO

ZATWIERDZENIE Nr N.I.D.I. KLC /5418-116-10
Zatwierdzam do realizacji stałą organizację ruchu
w całości/w części bez zmian/po wprowadzeniu zmian.
Niniejszą organizację ruchu należy wprowadzić do dnia 31.12.2011
Termin wprowadzenia organizacji ruchu należy zgłosić co
najmniej na 7 dni przed wprowadzeniem organizacji ruchu
do Departamentu Nieruchomości i Infrastruktury
03-718 Warszawa, ul. Ks. I Kłopotowskiego 5
fax 022/597 98 02

Z up. Marszałka Województwa

2010 -03- 1 2

Janusz Ulatowski
Dyrektor Departamentu
Nieruchomości i Infrastruktury



ZATWIERDZENIE
N.I.D.I. 5418-116-10 ważne do 31.12.2011
Zatwierdzam do realizacji stałą organizację
ruchu w całości - ze zmianami. Termin wprowadzenia
niniejszej organizacji ruchu należy zgłosić do:
Departamentu Nieruchomości i Infrastruktury
03-718 Warszawa, ul. Ks. I Kłopotowskiego 5 fax 022/5979802
2009 -01- 1 0

Z up. Marszałka Województwa

Janusz Ulatowski
Dyrektor Departamentu
Nieruchomości i Infrastruktury

INWESTOR: Mazowiecki Zarząd Dróg Wojewódzkich w Warszawie 00-380 Warszawa, ul. Kruczkowskiego 3 tel. +48 22 628-31-73 fax +48 22 629-71-96			
WYKONWCA: Scott Wilson Kirkpatrick & Co.Ltd Sp. z o. o. Oddział w Polsce 02-516 Warszawa, ul. Rejtana 17 tel. +48 22 542 41 80 fax +48 22 542 41 81			
Nazwa dokumentacji	Przebudowa drogi wojewódzkiej nr 617 Przebieg - Działanie na całej długości km 0+000 - 23+990,31	Data	grudzień 2008 r.
Stadyn	PROJEKT STAŁEJ ORGANIZACJI RUCHU	Skala	1:500
Tytuł rysunku	PLAN SYTUACYJNY cz. 23 - km 3+630 - 3+800	Nr rys.	2/23
Projektant	mgr inż. Waldemar Kurtyłowicz	upr. nr	359/66
Z-ca Projektanta	mgr inż. Mirosław Kłysz	upr. nr	2743/Lb/94
Projektant	mgr inż. Mirosław Kłysz	upr. nr	2743/Lb/94
Asystent	mgr inż. Agnieszka Jasłowska		A. Jasłowska
Sprawdzający	mgr inż. Włodzisław Kłysz	upr. nr	226/66

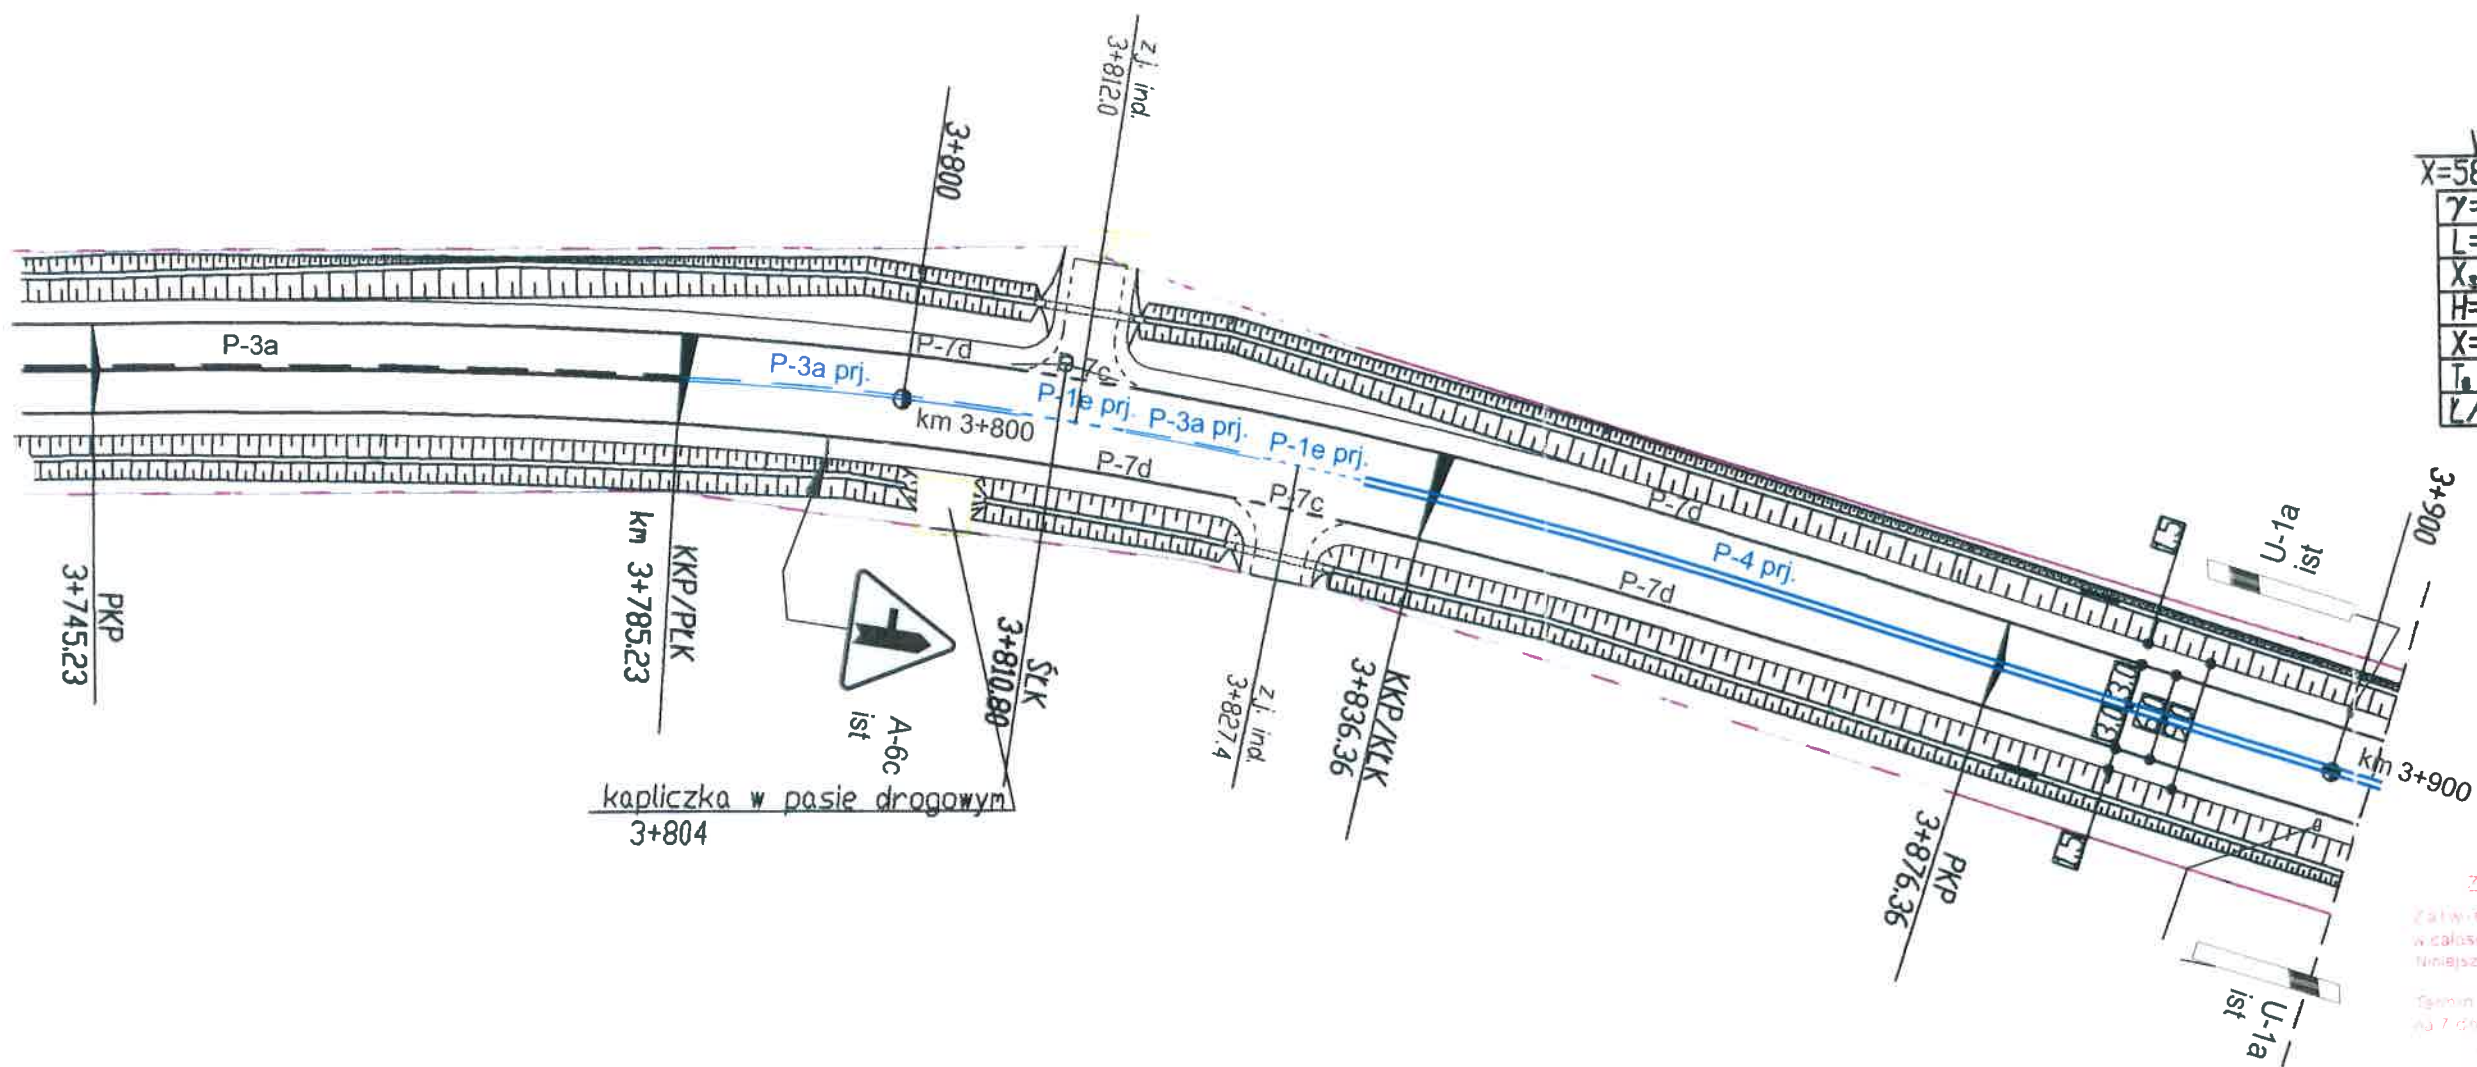

W9 - km 3+811.21
 $X=5804827.74$ $Y=4559026.05$

$\gamma=18^{\circ}0'17''$	$R=290$ m
$L=40.0$ m	$\tau=3.9514^{\circ}$
$X_s=20.00$ m	$T_n=26.67$ m
$H=0.23$ m	$a=107.70$ m
$X=39.98$ m	$Y=0.92$ m
$T_n=65.98$ m	$B=3.85$ m
$L/2=25.57$ m	$i=7.0\%$

MARSZAŁEK
 WOJEWÓDZTWA MAZOWIECKIEGO

ZATWIERDZENIE NR NI-DI 8022/1 417.102R.76

Zatwierdzam do realizacji stałą organizację ruchu w całości oraz zmianę po wprowadzeniu zmian niniejszą organizację ruchu należy wprowadzić do dnia 30.06.24

Główny zarządca (i organizacja) ruchu należy zgłosić kopię niniejszego załącznika przed wprowadzeniem organizacji ruchu do Departamentu Nieruchomości i Infrastruktury, 03-672 Warszawa, ul. B. Brechta 3

Do wprowadzenia niniejszej organizacji ruchu należy zastosować znak:



Z up. Marszałka Województwa

Marek Zieliński
 Zastępca Dyrektora Departamentu Nieruchomości i Infrastruktury ds. Transportu Drogowego

11 SIE 2023

PROJEKT STAŁEJ ORGANIZACJI RUCHU	
DROGA WOJEWÓDZKA NR 617 AKTUALIZACJA OZNAKOWANIA POZIOMEGO W CIĄGU DROGI WOJEWÓDZKIEJ	
PLAN SYTUACYJNY	
Rys nr 1	Skala 1 : 500
	-elementy istniejące -elementy projektowane

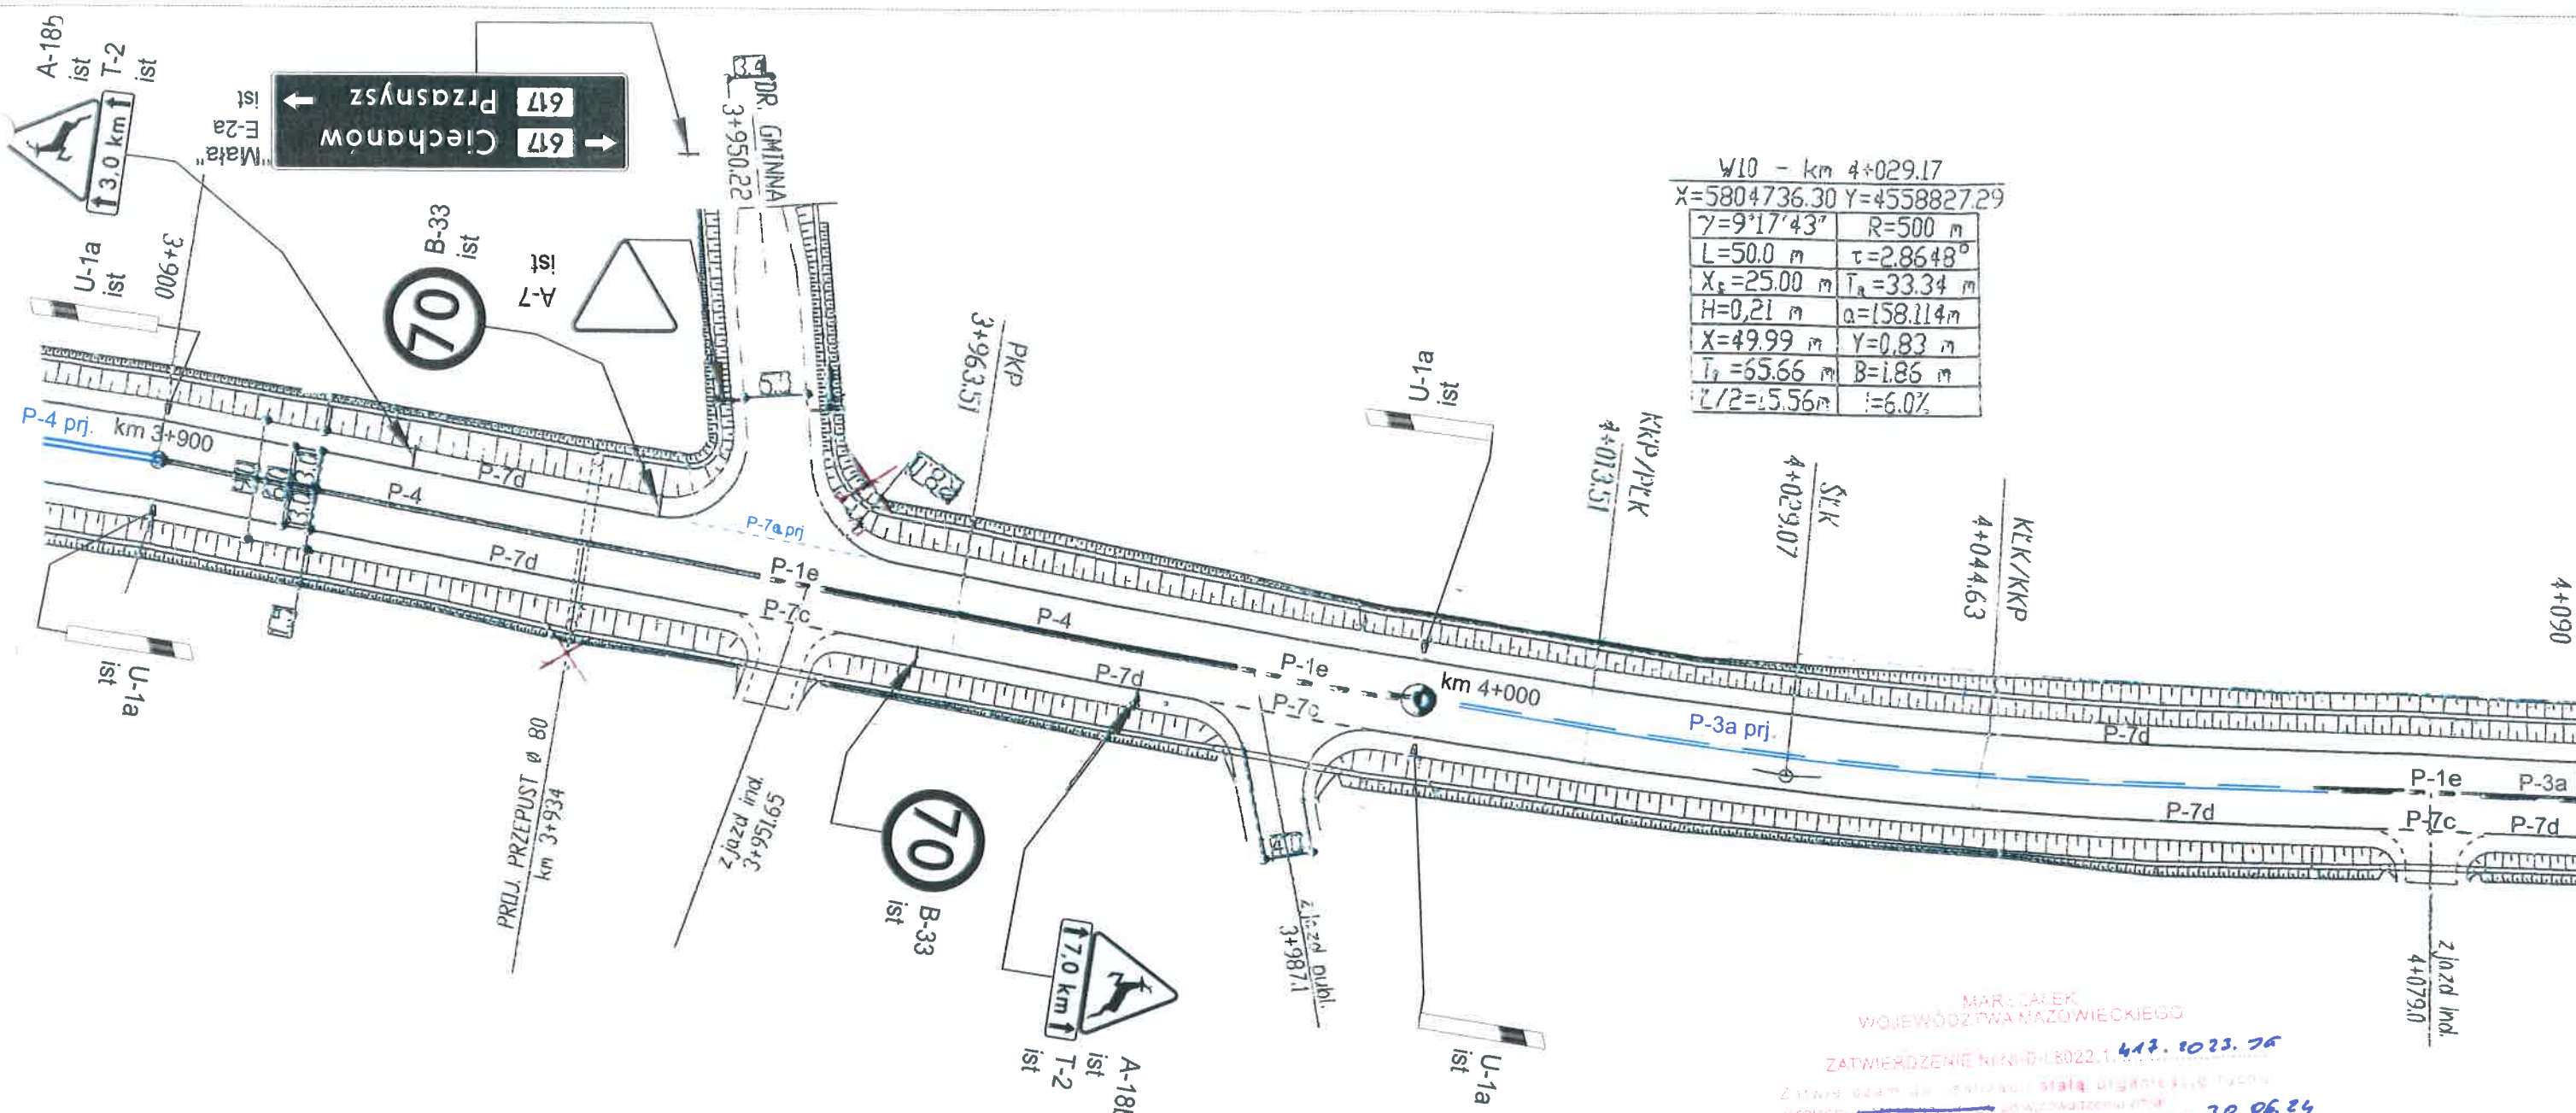

W10 - km 4+029.17

$X=5804736.30$	$Y=4558827.29$
$\gamma=9^{\circ}17'43''$	$R=500\text{ m}$
$L=50.0\text{ m}$	$\tau=2.8648^{\circ}$
$X_c=25.00\text{ m}$	$T_a=33.34\text{ m}$
$H=0.21\text{ m}$	$a=158.114\text{ m}$
$X=49.99\text{ m}$	$Y=0.83\text{ m}$
$T_g=65.66\text{ m}$	$B=1.86\text{ m}$
$L/2=25.56\text{ m}$	$i=6.0\%$

MARSZAŁEK
WOJEWÓDZTWA MAZOWIECKIEGO

ZATWIERDZENIE KIK-B-18022.1. 417. 1023. 75

Zatwierdzenie projektu stałej organizacji ruchu, zgodnie z art. 11, § 1, pkt 1, Ustawy z dnia 20.06.24

Termin wprowadzenia organizacji ruchu należy zgłosić najpóźniej na 7 dni przed wprowadzeniem organizacji ruchu do Departamentu Nieruchomości i Infrastruktury U-1272 Warszawa ul. B. Brechta 3

Do wprowadzenia niniejszej organizacji ruchu należy zastosować znaki:

Planowa - wielkość SREDNIA

Poziome - znaków słownych i graficznych

OSTOJOWO DO ISTNIEJĄCEGO

Z up. Marszałka Województwa

Marek...

Zastępca Dyrektora Departamentu Nieruchomości i Infrastruktury ds. Transportu Drogowego


PROJEKT STAŁEJ ORGANIZACJI RUCHU	
DROGA WOJEWÓDZKA NR 617 AKTUALIZACJA OZNAKOWANIA POZIOMEGO W CIĄGU DROGI WOJEWÓDZKIEJ	
PLAN SYTUACYJNY	
Rys nr 2	Skala 1 : 500
	-elementy istniejące -elementy projektowane
Projekt Zaleski	

30-06.

Małgorzata Kozłowska
Zastępca Dyrektora Departamentu
Nieruchomości, Infrastruktury
i Transportu Drogowego


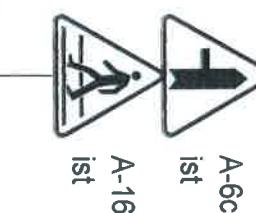

P-7d an -elementy projektowe


145.2021.2
30 CZE. 2021

Do wprowadzenia pierwszej organizacji ruchu należy zastosować:
Pionowe: wielkość 115
Przedmiot: 145.2021.2

Z up. Marszałka Województwa

Starowski
Zastępca Dyrektora Departamentu
Nieruchomości i Infrastruktury
ds. Transportu Drogowego

W11 - km 4+587.00
X=5804424.25 Y=4558364.67
γ=4°59'57" R=1200 m
T=52.39 m B=1.14 m
L=104.71 m l=3.0%
PZ=PW=0 m

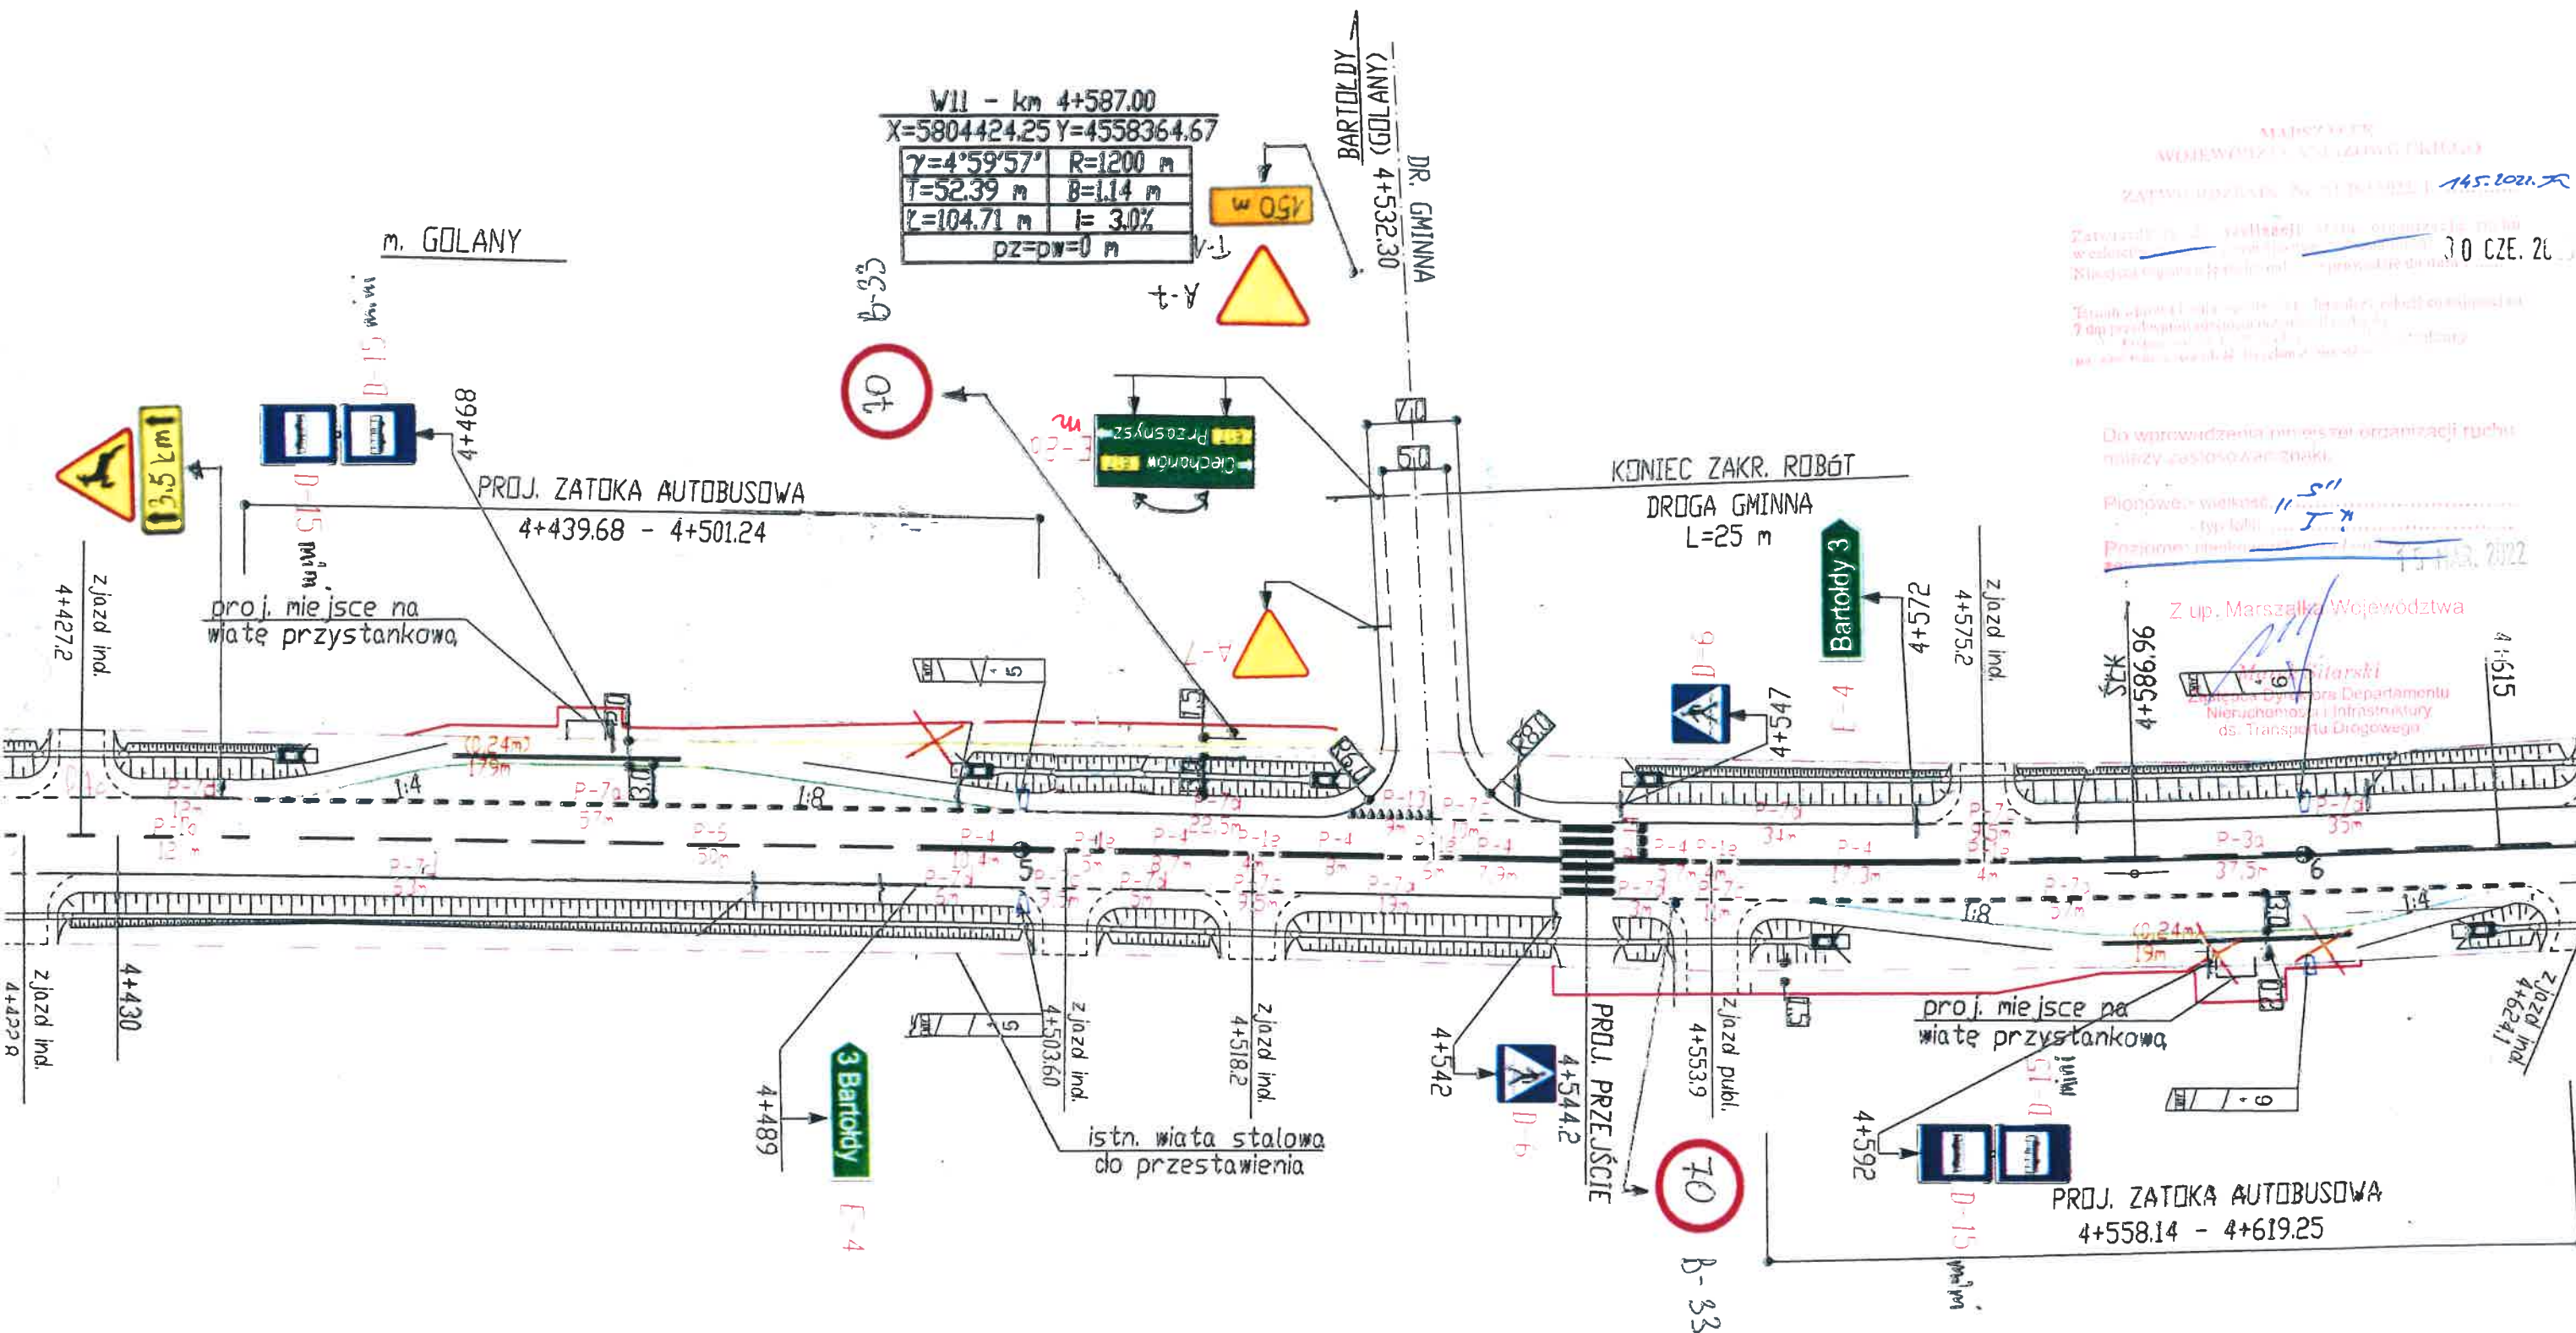


ZNAKI PIONOWE	szt.	ZNAKI POZIOME	m ²
A. Znaki ostrzegawcze	3	Linie segregacyjne	29,12
B. Znaki zakazu	0	Linie krawędziowe szer. 12 cm	22,95
C. Znaki nakazu	0	Linie krawędziowe szer. 24 cm	13,68
D. Znaki informacyjne	6	Pow. wytłaczone z ruchu	---
E. Znaki kierunku i miejscowości	3	Znaki poprzeczne	13,13
F. Znaki uzupełniające	0	Inne elementy (linia peron)	9,12
T. Tabliczki do znaków	2	ŁĄCZNIE ZNAKI POZIOME	88,00
U. Tabliczki ogranicz. i prow.	0	Punktowe elementy odłaskowe - szt.	---
ŁĄCZNIE ZNAKI PIONOWE	12	URZĄDZENIA BEZPIECZEŃSTWA RUCHU	
SŁUPKI DO ZNAKÓW	11	Słupki prowadzące - szt.	4
KONSTR. WSPORCZE DO TABLIC	1		

NUMER I NAZWA DROGI Droga wojewódzka nr 617 Przasnysz - Ciechanów km 0+000 - 24+029		KILOMETRAŻ Km 4+430-4+615	
TYTUŁ RYSUNKU STAŁA ORGANIZACJA RUCHU w zakresie oznakowania znakami ostrzegawczymi A-18b		Rys. nr 2/28	SKALA 1:500
OPRACOWAŁ:	Daniel Andrzejewski Starszy Specjalista	BRANŻA DROGOWA	DATA Grudzień 2021
SPRAWDZIŁ:	Renata Piedo		


NUMER I NAZWA DROGI Droga wojewódzka nr 617 Przasnysz – Ciechanów km 0+000 – 24+029		KILOMETRAŻ Km 4+615-4+670	
TYTUŁ RYSUNKU STAŁA ORGANIZACJA RUCHU w zakresie oznakowania znakami ostrzegawczymi A-18b		Rys. nr 2/29	SKALA 1:500
OPRACOWAŁ :	<i>Daniel A. Breczyński</i>	BRANŻA DROGOWA	DATA Grudzień 2021
SPRAWDZIŁ:	<i>Starszy Specjalista</i> <i>Renata Fiedko</i>		

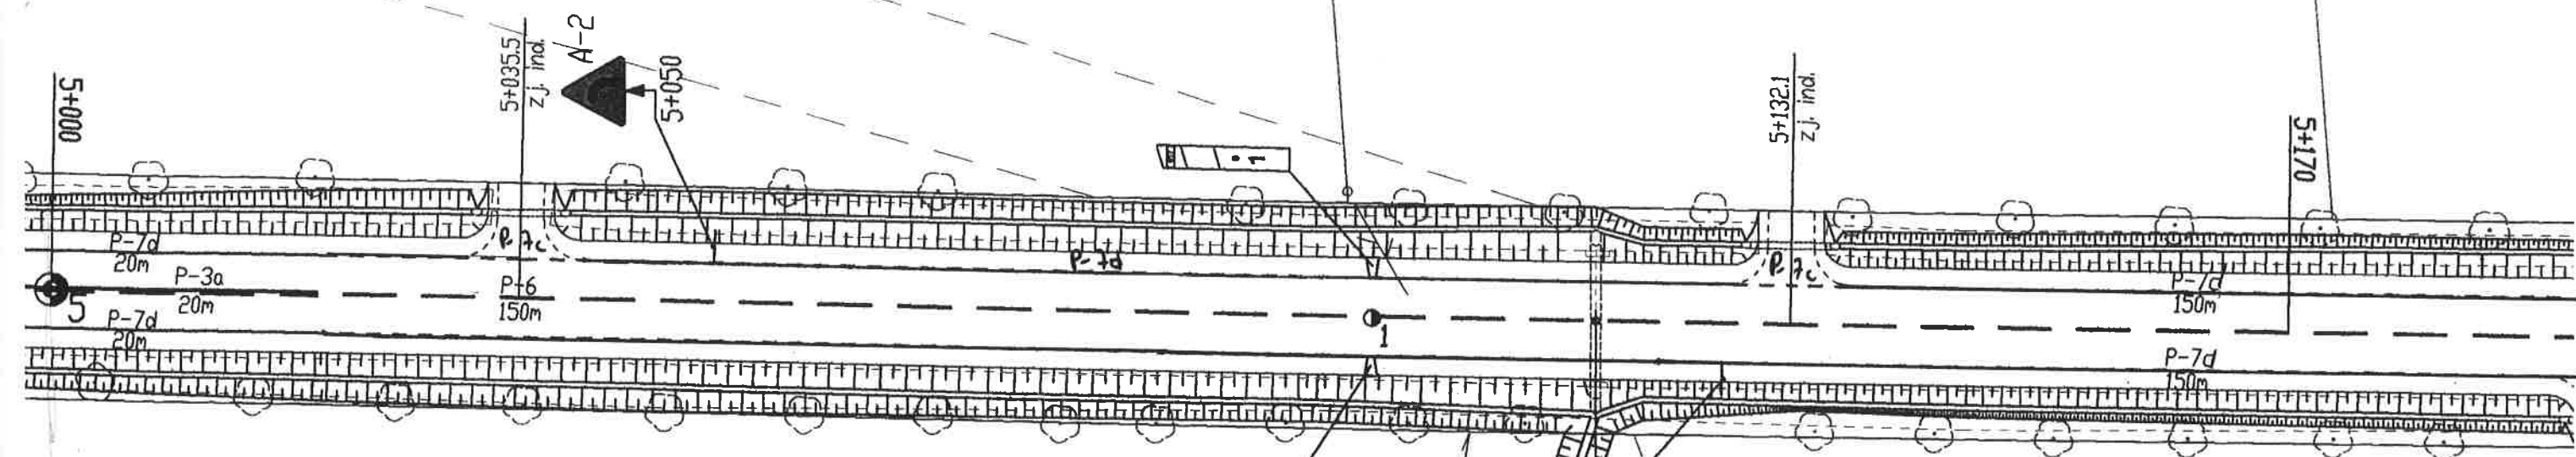

odtworzenie odpływu
proj. zbiornik retencyjno-odparowywujący

134,3

133,9

MARSZAŁEK
WOJEWÓDZTWA MAZOWIECKIEGO
PRZEBUDOWA
PRZEPUSTU Ø 60
km 5+117.10

ZATWIERDZENIE N.D.I. 5418-... /5418-...
Zatwierdzam do realizacji stałą organizację ruchu
w całości / w części bez zmian / po wprowadzeniu zmian.
Niniejszą organizację ruchu należy wprowadzić do dnia 31.12.2011
Termin wprowadzenia organizacji ruchu należy zgłosić co
najmniej na 7 dni przed wprowadzeniem organizacji ruchu
do Departamentu Nieruchomości i Infrastruktury
03-718 Warszawa, ul. Ks. J. Kłopotowskiego 5
fax 022/597 98 02

2010 -03- 1 2

Z up. Marszałka Województwa

Janusz Ulatowski
Dyrektor Departamentu
Nieruchomości i Infrastruktury

MARSZAŁEK
WOJEWÓDZTWA MAZOWIECKIEGO
ZATWIERDZENIE

N.D.I. 5418-... /5418-...
Zatwierdzam do realizacji stałą organizację
ruchu w całości - ze zmianami. Termin wprowadzenia
niniejszej organizacji ruchu należy zgłosić do
Departamentu Nieruchomości i Infrastruktury
03-718 Warszawa, ul. Ks. J. Kłopotowskiego 5 fax 022/5979802
2009-01-10

Z up. Marszałka Województwa

Janusz Ulatowski
Dyrektor Departamentu
Nieruchomości i Infrastruktury

ZNAKI PIONOWE	szt.	ZNAKI POZIOME	m ²
A. Znak ostrzegawczy	2	Linie segregacyjne	16,0
B. Znak zakazu	0	Linie krawędziowe szer. 12 cm	22,80
C. Znak nakazu	0	Linie krawędziowe szer. 24 cm	---
D. Znak informacyjny	0	Obwiednie i pow. wyłączone z ruchu	---
E. Znak kierunku i miejscowości	0	Inne elementy	---
F. Znak uzupełniający	0	ŁĄCZNIE ZNAKI POZIOME	38,80
T. Tabliczki do znaków	0	Punktowe elementy odblaskowe - szt.	---
U. Tabliczki ogranicz. i prow.	0	URZĄDZENIA BEZPIECZEŃSTWA RUCHU	
ŁĄCZNIE ZNAKI PIONOWE	2	Stupki prowadzące - szt.	2
SŁUPKI DO ZNAKÓW	2		
KONSTR. WSPORCZE DO TABLIC	0		

INWESTOR: Mazowiecki Zarząd Dróg Wojewódzkich w Warszawie 00-380 Warszawa, ul. Kruczkowskiego 3 tel. +48 22 628 31-73 fax +48 22 628 71-96			
WYKONWCA: Scott Wilson Kirkpatrick & Co.Ltd Sp. z o.o. Oddział w Polsce 02-516 Warszawa, ul. Rejtana 17 tel. +48 22 542 41 80 fax +48 22 542 41 81			
Nazwa dokumentacji	Przebudowa drogi wojewódzkiej nr 617 Przebieg - Uchwała na całej długości km 0+000 - 23+990,31	Data	grudzień 2008 r.
Stadium	PROJEKT STALEJ ORGANIZACJI RUCHU	Skala	1:500
Branda	PLAN SYTUACYJNY cz. 32 - km 5+000 - 5+170	Nr rys.	2/32
Tytuł rysunku			
Projektant	mgr inż. Waldemar Kurkiewicz	upr. nr 359/66	
Z-ca Projektanta Prowadzącego	mgr inż. Mirosław Krys	upr. nr 2743/Lb/94	
Projektant	mgr inż. Mirosław Krys	upr. nr 2743/Lb/94	
Asystent	mgr inż. Agnieszka Jasłowska		
Sprawdzający	mgr inż. Wiesław Krys	upr. nr 228/66	

m. GOLANY
gm. Przasnysz

MARSZAŁEK
WOJEWÓDZTWA MAZOWIECKIEGO

ZATWIERDZENIE Nr N.D.I. / 5418-116-10
Zatwierdzam do realizacji stałą organizację ruchu
w całości / w części bez zmian / po wprowadzeniu zmian.
Niniejszą organizację ruchu należy wprowadzić do dnia 31.12.2011

Termin wprowadzenia organizacji ruchu należy zgłosić co
najmniej na 7 dni przed wprowadzeniem organizacji ruchu
do Departamentu Nieruchomości i Infrastruktury
03-718 Warszawa, ul. Ks. I. Kłopotowskiego 5
fax 022/597 98 02

Ciechanów

2010-03-12

Z up. Marszałka Województwa

Janusz Ulatowski
Dyrektor Departamentu
Nieruchomości i Infrastruktury

MARSZAŁEK
WOJEWÓDZTWA MAZOWIECKIEGO

ZATWIERDZENIE
N.D.I. 5418-116-10 ważne do 30.06.10
Zatwierdzam do realizacji stałą organizację
ruchu w całości - ze zmianami. Termin wprowadzenia
niniejszej organizacji ruchu należy zgłosić do:
Departamentu Nieruchomości i Infrastruktury
03-718 Warszawa, ul. Ks. I. Kłopotowskiego 5 fax 022/5979802
2009-01-10

Z up. Marszałka Województwa

Janusz Ulatowski
Dyrektor Departamentu
Nieruchomości i Infrastruktury

m. GOLANY
gm. Przasnysz

m. SKIERKI
gm. Czernice Bor.

ZNAKI PIONOWE	szt.	ZNAKI POZIOME	m ²
A. Znak ostrzegawczy	1	Linie segregacyjne	8,00
B. Znak zakazu	0	Linie krawędziowe szer. 12 cm	12,00
C. Znak nakazu	0	Linie krawędziowe szer. 24 cm	---
D. Znak informacyjny	0	Pow. wyłączone z ruchu	---
E. Znak kierunku i miejscowości	4	Inne elementy	---
F. Znak uzupełniający	2	ŁĄCZNIE ZNAKI POZIOME	20,00
T. Tabliczki do znaków	1	Punktowe elementy odblaskowe - szt.	---
U. Tabliczki ogranicz. i prow.	0	URZĄDZENIA BEZPIECZEŃSTWA RUCHU	
ŁĄCZNIE ZNAKI PIONOWE	8	Stupki prowadzące - szt.	2
UPKI DO ZNAKÓW	5		
KONSTR. WSPORCZE DO TABLIC	0		

INWESTOR: Mazowiecki Zarząd Dróg Wojewódzkich w Warszawie 00-380 Warszawa, ul. Kruczkowskiego 3 tel. +48 22 628-31-73 fax +48 22 629-71-96			
WYKONWCA: Scott Wilson Kirkpatrick & Co.Ltd Sp. z o.o. Oddział w Polsce 02-516 Warszawa, ul. Rejtana 17 tel. +48 22 542 41 80 fax +48 22 542 41 81			
Nazwa dokumentacji	Przebudowa dróg wojewódzkich nr 617 Przasnysz - Ciechanów na całej długości km 0+000 - 23+990,31	Data	grudzień 2008 r.
Stadium	PROJEKT STAŁEJ ORGANIZACJI RUCHU	Skala	1:500
Branka	PLAN SYTUACYJNY cz. 33 - km 5+170 - 5+270	Nr rys.	2/33
Projektant	mgr inż. Waldemar Kurylowicz	upr. nr	359/66
Z-ca Projektanta	mgr inż. Mirosław Kłys	upr. nr	2743/Lb/94
Projektant	mgr inż. Mirosław Kłys	upr. nr	2743/Lb/94
Asystent	mgr inż. Agnieszka Jasłowska		A. Jasłowska
Sprawdzający	mgr inż. Władysław Kłys	upr. nr	226/66

W13 - km 5+317.60
X=5804103.13 Y=4557712.75
γ=0°36'35" załom

SKRZYŻOWANIE I PRZEJŚCIE OŚWIEŹONE

[illegible]


48

72

51

nie isre na

435 przystankowa

100

[illegible]

ZATOKA AUTOBUSOWA

$$5+410.0 - 5+469.9$$

KILOMETRAZ
Km. 5+370 5+470

km 0+000 – 24+029

	Rys. nr	SKA
--	---------	-----

2/34	1:50
------	------

awczymi A-18b		DAT
---------------	--	-----

<p>Daniel Albrewczynski Starszy Specjalista</p>	<p>BRANŻA</p>	<p>Gru</p>
--	----------------------	------------

13	DROGOWA	202
----	---------	-----


Benadi Fiedko		
---------------	--	--

ZNAKI PIONOWE	szt.	ZNAKI POZIOME	m ²
A. Znaki ostrzegawcze	3	Linie segregacyjne	33,24
B. Znaki zakazu	2	Linie krawędziowe szer. 12 cm	33,99
C. Znaki nakazu	2	Linie krawędziowe szer. 24 cm	42,91
D. Znaki informacyjne	6	Pow. wyłączone z ruchu	61,03
E. Znaki kierunku i miejscowości	1	Znaki poprzeczne	19,13
F. Znaki uzupełniające	0	Inne elementy (linia peron)	4,80

ZNAKI PIONOWE	szt.	ZNAKI POZIOME	m ²
A. Znaki ostrzegawcze	3	Linie segregacyjne	33,24
B. Znaki zakazu	2	Linie krawędziowe szer. 12 cm	33,99
C. Znaki nakazu	2	Linie krawędziowe szer. 24 cm	42,91
D. Znaki informacyjne	6	Pow. wyłączone z ruchu	61,03
E. Znaki kierunku i miejscowości	1	Znaki poprzeczne	19,13
F. Znaki uzupełniające	0	Inne elementy (linia peron.)	4,80
T. Tabliczki do znaków	2	ŁĄCZNIE ZNAKI POZIOME	195,10
ŁĄCZNIE ZNAKI PIONOWE	12	Punkt. el. odbłaskowe (białe) - szt.	16
SŁUPKI DO ZNAKÓW	12	URZĄDZENIA BEZPIECZEŃSTWA RUCHU	
SŁUPKI DO ZNAKÓW U-5a	2	Słupki prowadzące - szt.	4
KONSTRUKCJE WSPORCZE DO TABLIC	1	Pref. elementy azyli (typ A) - szt.	8
		Pref. elementy azyli (typ B) - szt.	16
		Pref. elementy azyli (typ C) - szt.	8

Element	typ A	- narożny
Element	typ B	- skrajny
Element	typ C	- wewnętrzny

NUMER I NAZWA DROGI Droga wojewódzka nr 617 Przasnysz – Ciechanów km 0+000 – 24+029		KILOMETRAŻ Km 5+270-5+470	
TYTUŁ RYSUNKU STAŁA ORGANIZACJA RUCHU w zakresie drogowym oznakowania znakami ostrzegawczymi A-18b		Rys. nr 2/34	SKALA 1:500
OPRACOWAŁ :	Daniel Albrewczyński Starszy Specjalista	BRANŻA DROGOWA	DATA Grudzień 2021
SPRAWDZIŁ:	Renata Fiedko		

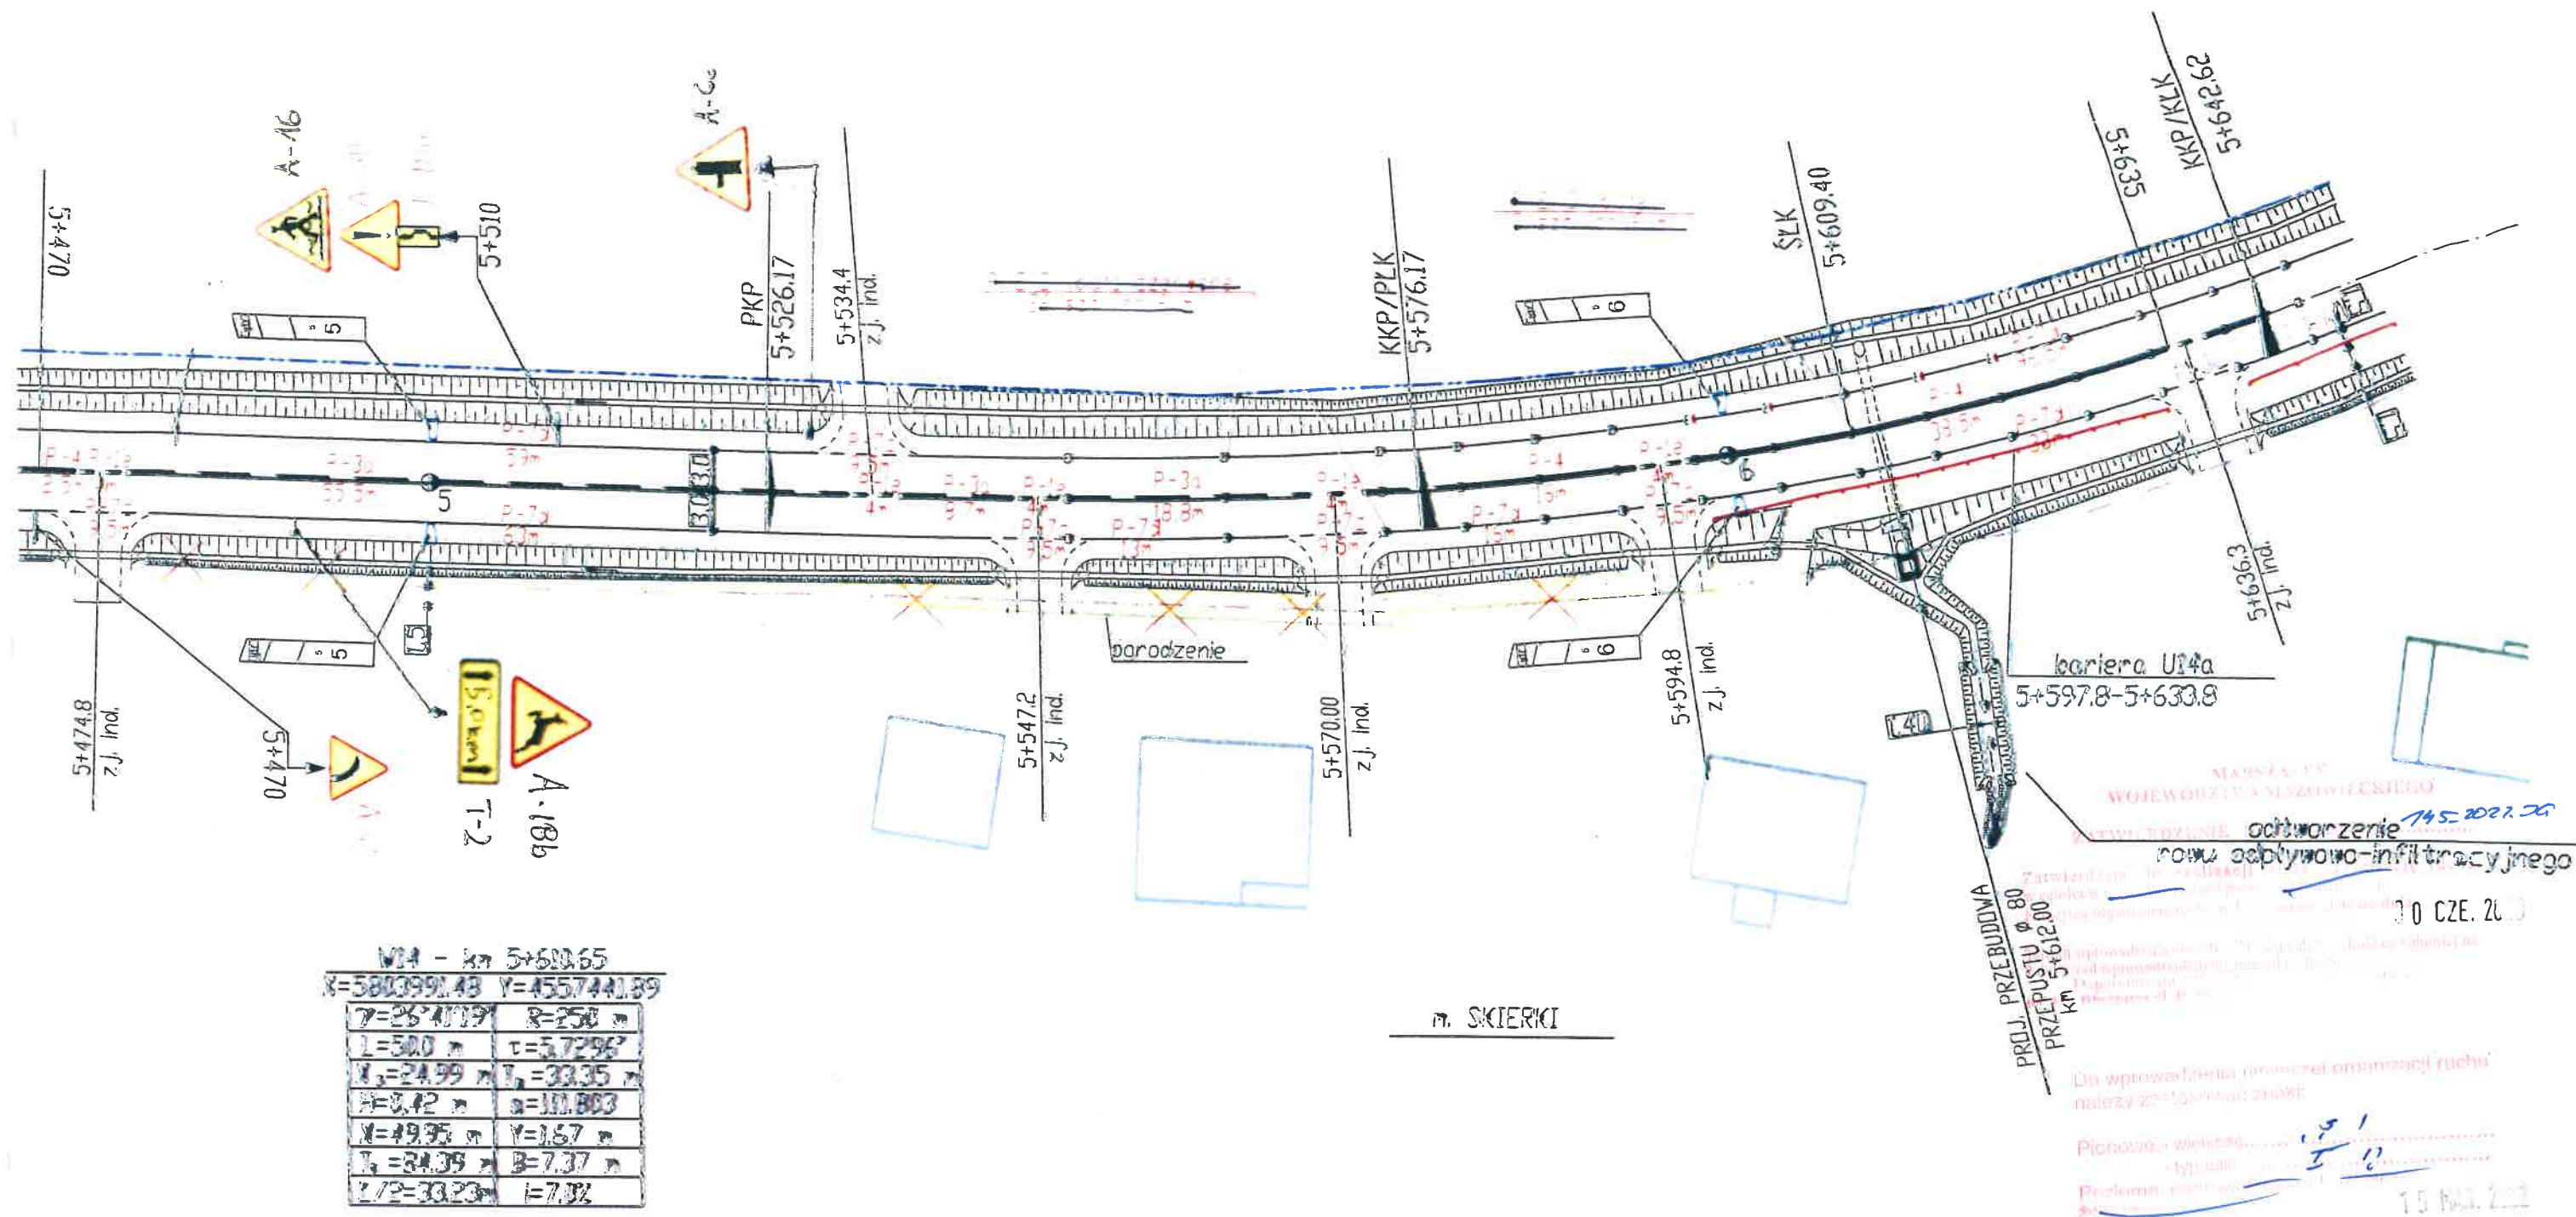


ZNAKI PIONOWE	szt.	ZNAKI POZIOME	m ²
A. Znaki ostrzegawcze	4	Linie segregacyjne	33,16
B. Znaki zakazu	0	Linie krawędziowe szer. 12 cm	36,75
C. Znaki nakazu	0	Linie krawędziowe szer. 24 cm	---
D. Znaki informacyjne	0	Obwiednie i pow. wyłączone z ruchu	---
E. Znaki kierunku i miejscowości	0	Inne elementy	---
F. Znaki uzupełniające	0	ŁĄCZNIE ZNAKI POZIOME	69,91
T. Tabliczki do znaków	2	Punkt. elem. odbłask. (białe) - szt.	✗
U. Tabliczki ogranicz. i prow.	0	Punkt. elem. odbłask. (biało-czerw.)-szt.	✗
ŁĄCZNIE ZNAKI PIONOWE	4	URZĄDZENIA BEZPIECZEŃSTWA RUCHU	
SŁUPKI DO ZNAKÓW	4	Słupki prowadzące - 4 szt.	
KONSTR. WSPORCZE DO TABLIC	0	Bariery SP-06/2 odc. początkowe [m]	8,0
		Bariery SP-06/2 odc. końcowe [m]	4,0
		Bariery SP-06/2 [m]	24,0

Punktowy element odbłask. U-1c (biało czerwony) - 3 szt.

Uwaga.
Elementy oddzielające - U-1c (barwa czerwona/biała)
na początku i końcu barier i co 20 m (R=250 m)

NUMER I NAZWA DROGI Droga wojewódzka nr 617 Przasnysz - Ciechanów km 0+000 - 24+029		KILOMETRAŻ Km 5+270-5+470 635	
TYTUŁ RYSUNKU STAŁA ORGANIZACJA RUCHU w zakresie oznakowania znakami ostrzegawczymi A-18b		Rys. nr 2/35	SKALA 1:500
OPRACOWAŁ : Daniel Abrewczyński Starszy Specjalista		BRANŻA DROGOWA	DATA Grudzień 2021
SPRAWDZIŁ: Renata Fiedko			

PIONOWE	szt.	ZNAKI POZIOME	m ²
ostrzegawcze	0	Linie segregacyjne	22,28
zakazu	0	Linie krawędziowe szer. 12 cm	26,19
zakazu	0	Linie krawędziowe szer. 24 cm	---
formacyjne	2	Odwiednie i pow. wyłączone z ruchu	---
kierunku i miejscowości	0	Inne elementy	---
uzupełniające	0	ŁĄCZNIE ZNAKI POZIOME	48,47
czki do znaków	0	Punkt. elem. odblask. (białe) - szt.	4
czki ogranicz. i prow.	0	Punkt. elem. odblask. (biało-czerw)-szt.	8
ZNAKI PIONOWE	2	URZĄDZENIA BEZPIECZEŃSTWA RUCHU	
DO ZNAKÓW	4	Bariery SP-06/2 odc. początkowe [m]	8,0
WSPORCZE DO TABLIC	0	Bariery SP-06/2 odc. końcowe [m]	24,0
		Bariery SP-06/2 [m]	4,0
		Słupki prowadzące - szt.	2

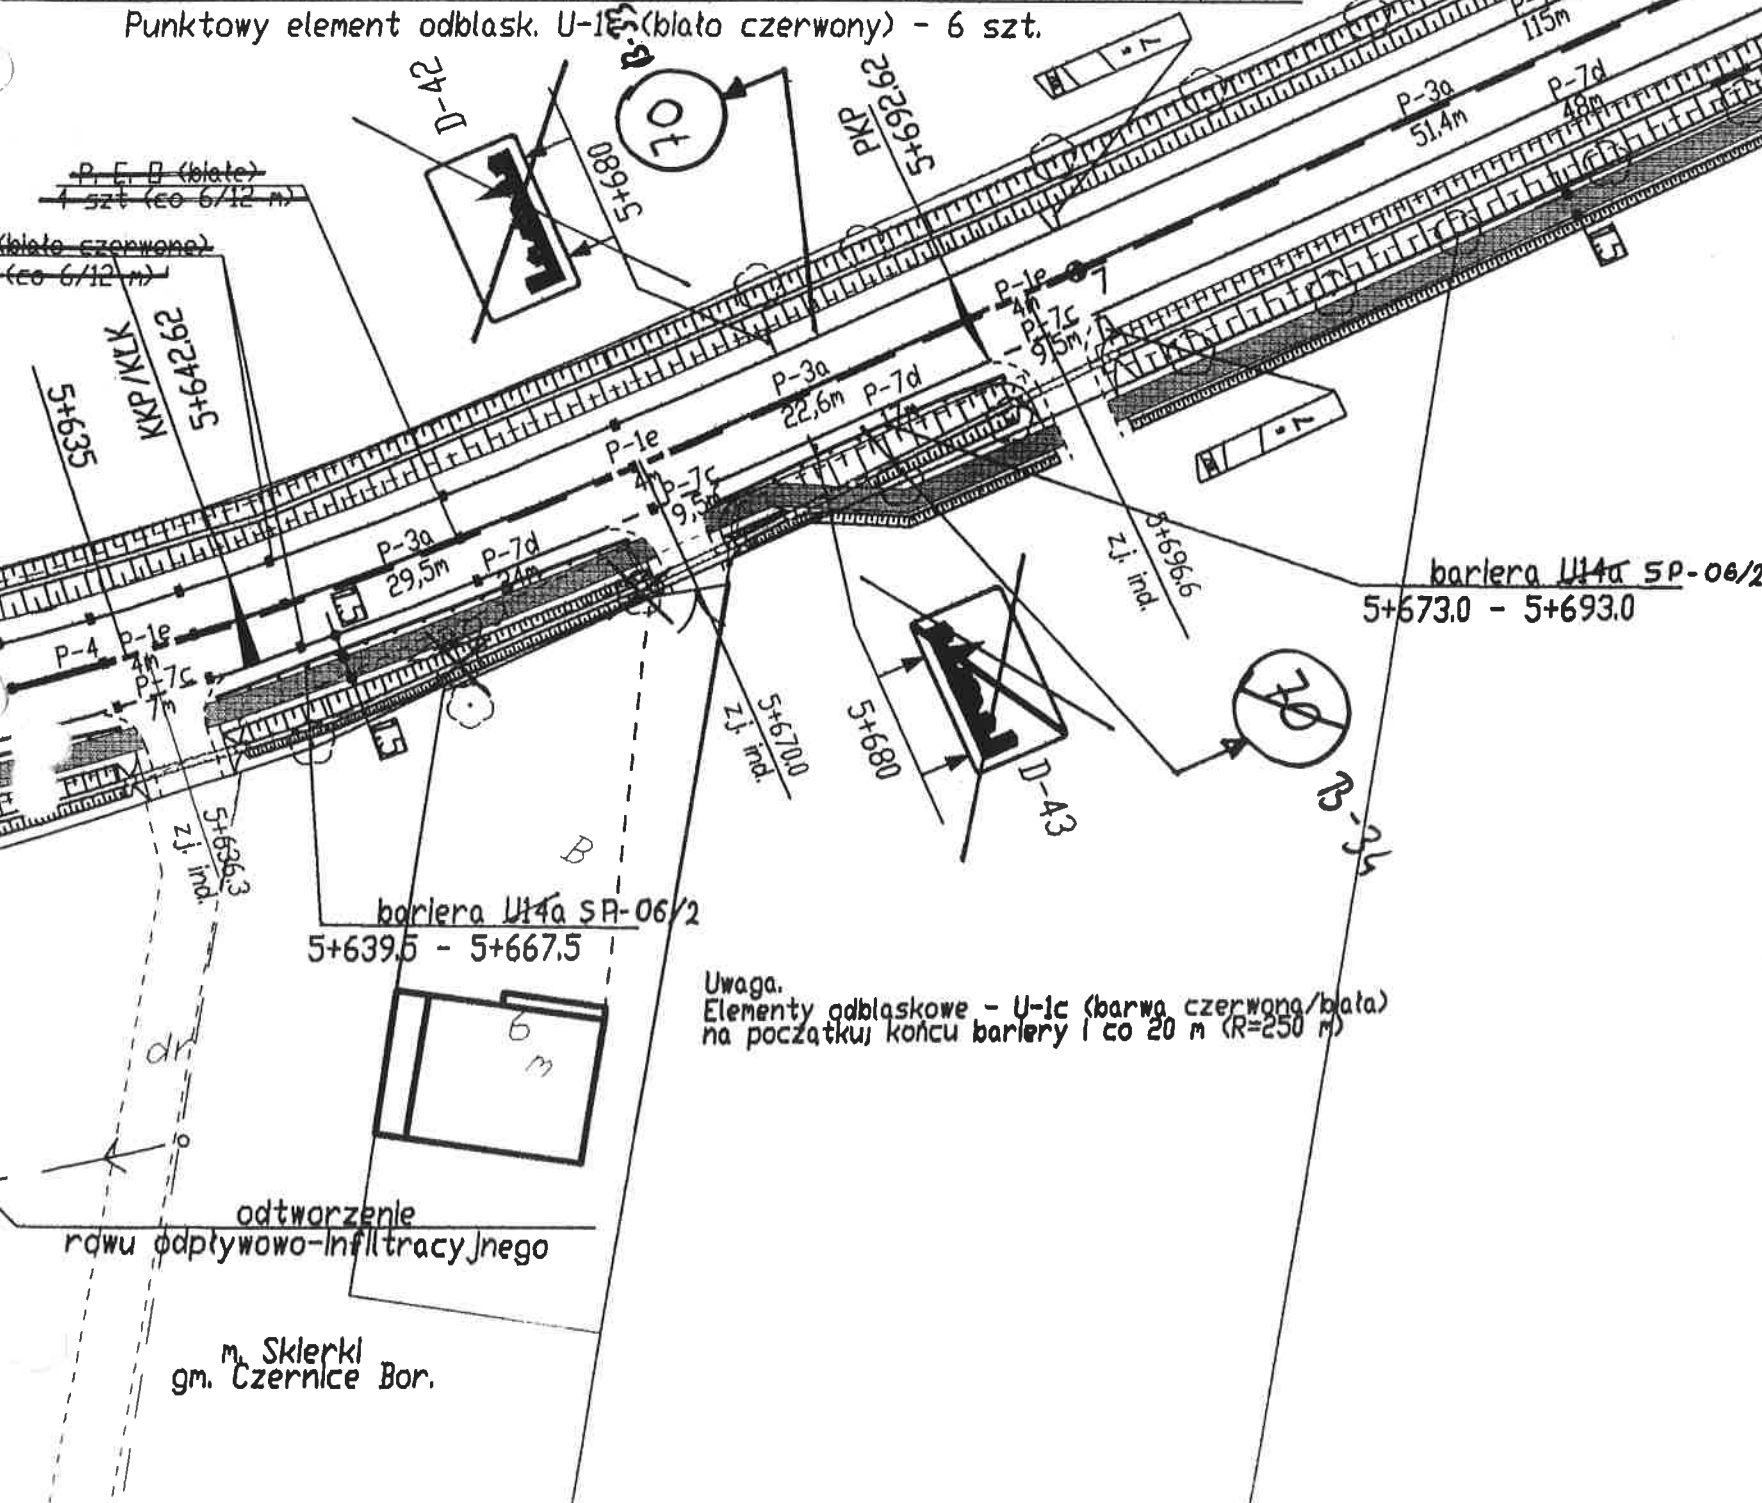

MARSZAŁEK
WOJEWÓDZTWA MAZOWIECKIEGO

ZATWIERDZENIE

N.I.D.I. 5418-182/08, ważne do 30.06.10

Zatwierdzam do realizacji stałą organizację ruchu w całości - ze zmianami. Termin wprowadzenia niniejszej organizacji ruchu należy zgłosić do:

Departamentu Nieruchomości i Infrastruktury
03-718 Warszawa, ul. Ks. I. Kłopotowskiego 5, fax 022/5979802

2009-01-10

MARSZAŁEK
WOJEWÓDZTWA MAZOWIECKIEGO

ZATWIERDZENIE Nr N.I.D.I. Kt /5418-182/10

Zatwierdzam do realizacji stałą organizację ruchu w całości /w części bez zmian/ po wprowadzeniu zmian.

Niniejszą organizację ruchu należy wprowadzić do dnia 31.12.2011

Termin wprowadzenia organizacji ruchu należy zgłosić co najmniej na 7 dni przed wprowadzeniem organizacji ruchu do Departamentu Nieruchomości i Infrastruktury
03-718 Warszawa, ul. Ks. I. Kłopotowskiego 5
fax 022/597 98 02

2010-03-12


Z up. Marszałka Województwa

Janusz Ulatowski
Dyrektor Departamentu
Nieruchomości i Infrastruktury

INWESTOR: Mazowiecki Zarząd Dróg Wojewódzkich w Warszawie 00-388 Warszawa, ul. Kruczkowskiego 3 tel. +48 22 628-31-73 fax +48 22 629-71-95			
WYKONWCA: Scott Wilson Kirkpatrick & Co.Ltd Sp. z o.o. Oddział w Polsce 00-516 Warszawa, ul. Rejtana 17 tel. +48 22 542 41 80 fax +48 22 542 41 81			
Nazwa dokumentacji	Przebudowa drogi wojewódzkiej nr 617 Prasznysz - Ciechanów na całej długości km 0+000 - 23+990,31	Data	grudzień 2008 r.
Stadium branża	PROJEKT STALEJ ORGANIZACJI RUCHU	Skala	1:500
Tytuł rysunku	PLAN SYTUACYJNY cz. 36 - km 5+635 - 5+750	Nr rys.	2/36
Projektant	Inż. inż. Waldemar Kurylowicz	upr. nr	359/66
Z-ca Projektanta	Inż. inż. Mirosław Kłysz	upr. nr	2743/Lb/94
Projektant	Inż. inż. Mirosław Kłysz	upr. nr	2743/Lb/94
Asystent	Inż. inż. Agnieszka Jasłowska		A. Jasłowska
Sprawdza	Inż. inż. Włodzisław Kłysz	upr. nr	226/66

gm. Przasnysz
gm. Czernice Bor.

Przasnysz

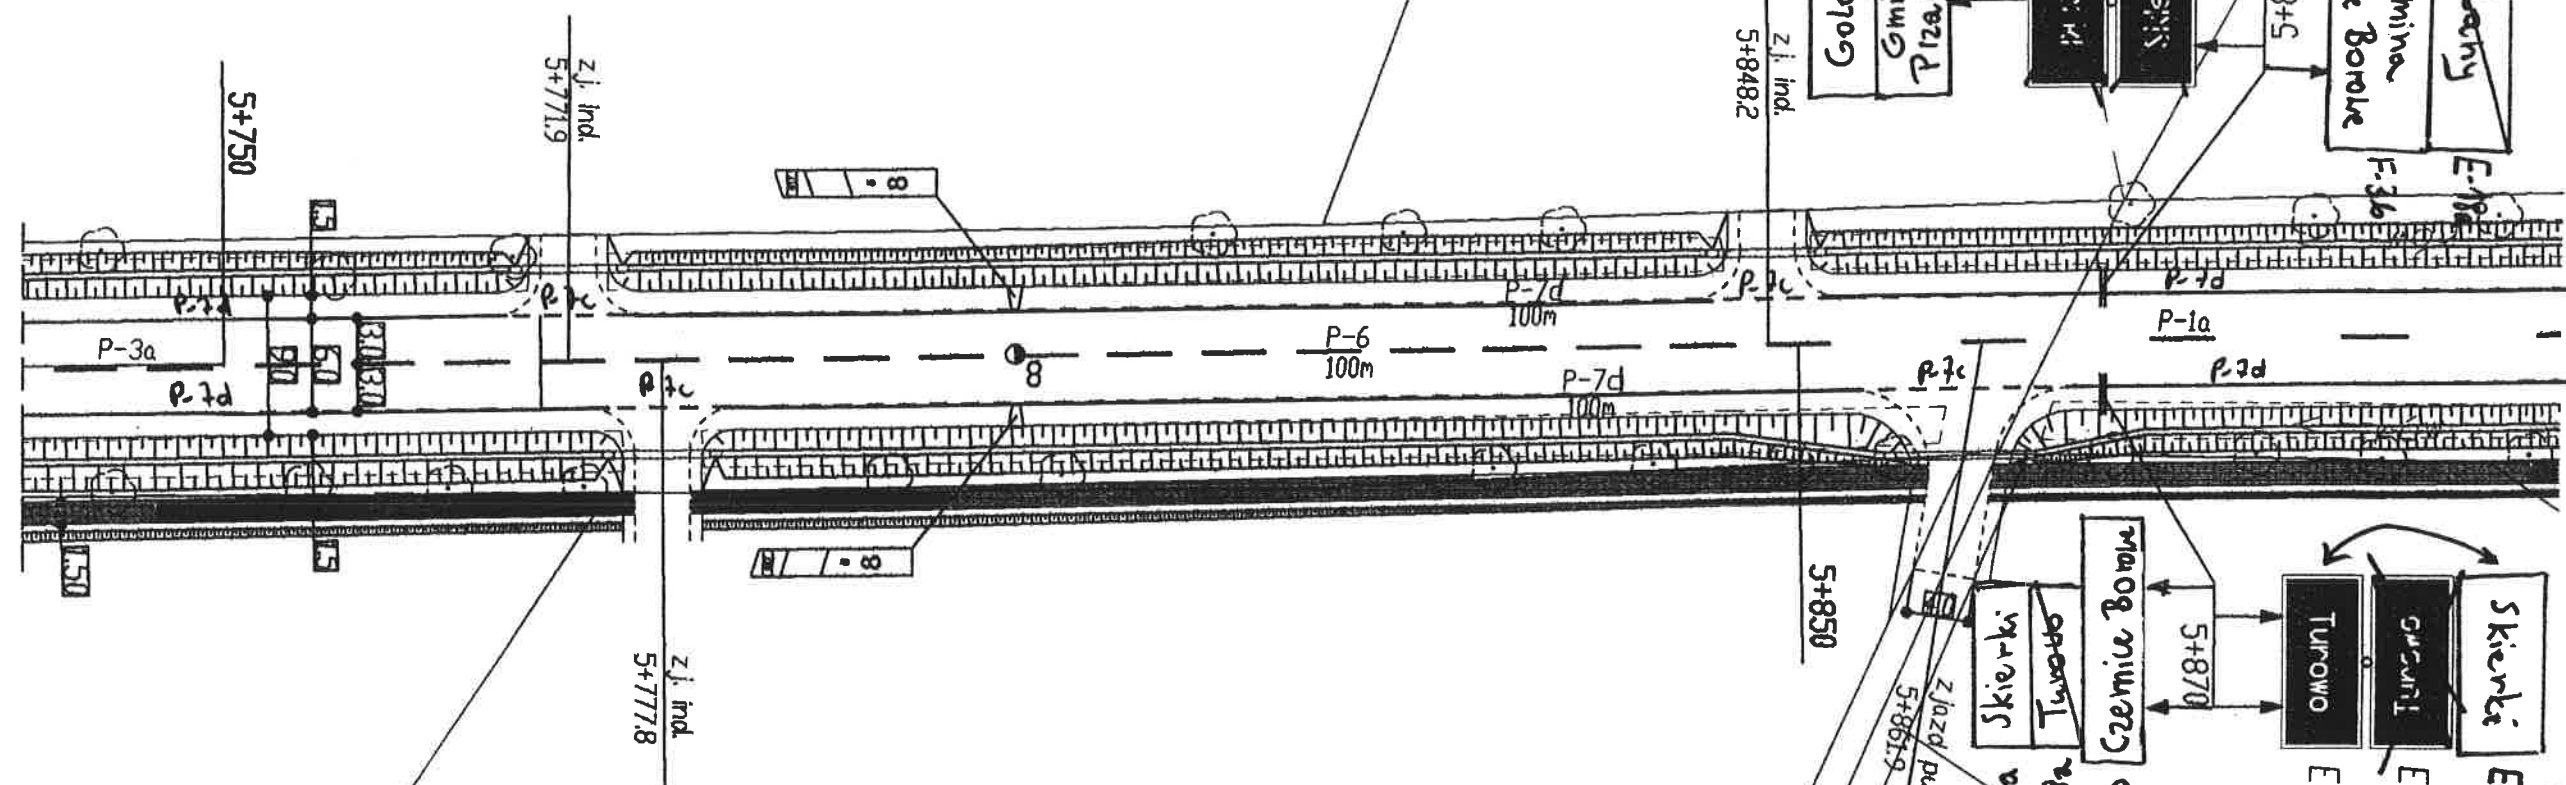

gm. Czernice Bor.

MARSZAŁEK
WOJEWÓDZTWA MAZOWIECKIEGO

ZATWIERDZENIE Nr N.I.D.V. kk /5418- 116 / 10

Zatwierdzam do realizacji stałą organizację ruchu
w całości/w części bez zmian/po wprowadzeniu zmian

Niniejszą organizację ruchu należy wprowadzić do dnia 31.12.2011

Termin wprowadzenia organizacji ruchu należy zgłosić co
najmniej na 7 dni przed wprowadzeniem organizacji ruchu
do Departamentu Nieruchomości i Infrastruktury
03-718 Warszawa, ul. Ks. I. Kłopotowskiego 5
fax 022/597 98 02

Z up. Marszałka Województwa

2010 -02- 12

Janusz Ulatowski
Dyrektor Departamentu
Nieruchomości i Infrastruktury

MARSZAŁEK
WOJEWÓDZTWA MAZOWIECKIEGO

ZATWIERDZENIE

N.I.D.I. 5418- 116 / 10 ważne do 30.06.10

Zatwierdzam do realizacji stałą organizację
ruchu w całości - ze zmianami. Termin wprowadzenia
niniejszej organizacji ruchu należy zgłosić do:
Departamentu Nieruchomości i Infrastruktury

03-718 Warszawa, ul. Ks. I. Kłopotowskiego 5 fax 022/ 5979802
2009 -01- 10

Z up. Marszałka Województwa


Janusz Ulatowski
Dyrektor Departamentu
Nieruchomości i Infrastruktury

ZNAKI PIONOWE	szt.	ZNAKI POZIOME	m ²
A. Znak ostrzegawczy	0	Linie segregacyjne	8,0
B. Znak zakazu	0	Linie krawędziowe szer. 12 cm	12,0
C. Znak nakazu	0	Linie krawędziowe szer. 24 cm	---
D. Znak informacyjny	0	Obwiednie i pow. wyłączone z ruchu	---
E. Znak kierunku i miejscowości	4	Inne elementy	---
F. Znak uzupełniający	0	ŁĄCZNIE ZNAKI POZIOME	20,0
T. Tabliczki do znaków	0	Punktowe elementy odblaskowe - szt.	---
U. Tabliczki ogranicz. i prow.	0	URZĄDZENIA BEZPIECZEŃSTWA RUCHU	---
ŁĄCZNIE ZNAKI PIONOWE	4	Stupki prowadzące - szt.	2
SŁUPKI DO ZNAKÓW	4		
KONSTR. WSPORCZE DO TABLIC	0		

INWESTOR: Mazowiecki Zarząd Dróg Wojewódzkich w Warszawie 00-380 Warszawa, ul. Kruczkowskiego 3 tel. +48 22 629 31 73 fax +48 22 629 71 96			
WYKONWCA: Scott Wilson Kirkpatrick & Co.Ltd Sp. z o.o. Oddział w Polsce 00-516 Warszawa, ul. Rejtana 17 tel. +48 22 542 41 80 fax +48 22 542 41 81			
Nazwa dokumentacji	Przebudowa drogi wojewódzkiej nr 617 Przasnysz - Czernice Borowe	Data	grudzień 2008 r.
Stadium	PROJEKT STALEJ ORGANIZACJI RUCHU	Skala	1:500
Brzoza	PLAN SYTUACYJNY cz. 37 - km 5+750 - 5+850	Nr rys.	2/37
Tytuł rysunku			
Projektant	mgr inż. Waldemar Kurylowicz	Upr. nr	359/66
Z-ca Projektanta	mgr inż. Mirosław Kłysz	Upr. nr	2743/Lb/94
Projektant	mgr inż. Mirosław Kłysz	Upr. nr	2743/Lb/94
Asystent	mgr inż. Agnieszka Jasłowska		A. Jasłowska
Sprawdzający	mgr inż. Włodzisław Kłysz	Upr. nr	226/66

gm. Czernice Bor.

z i. ind.

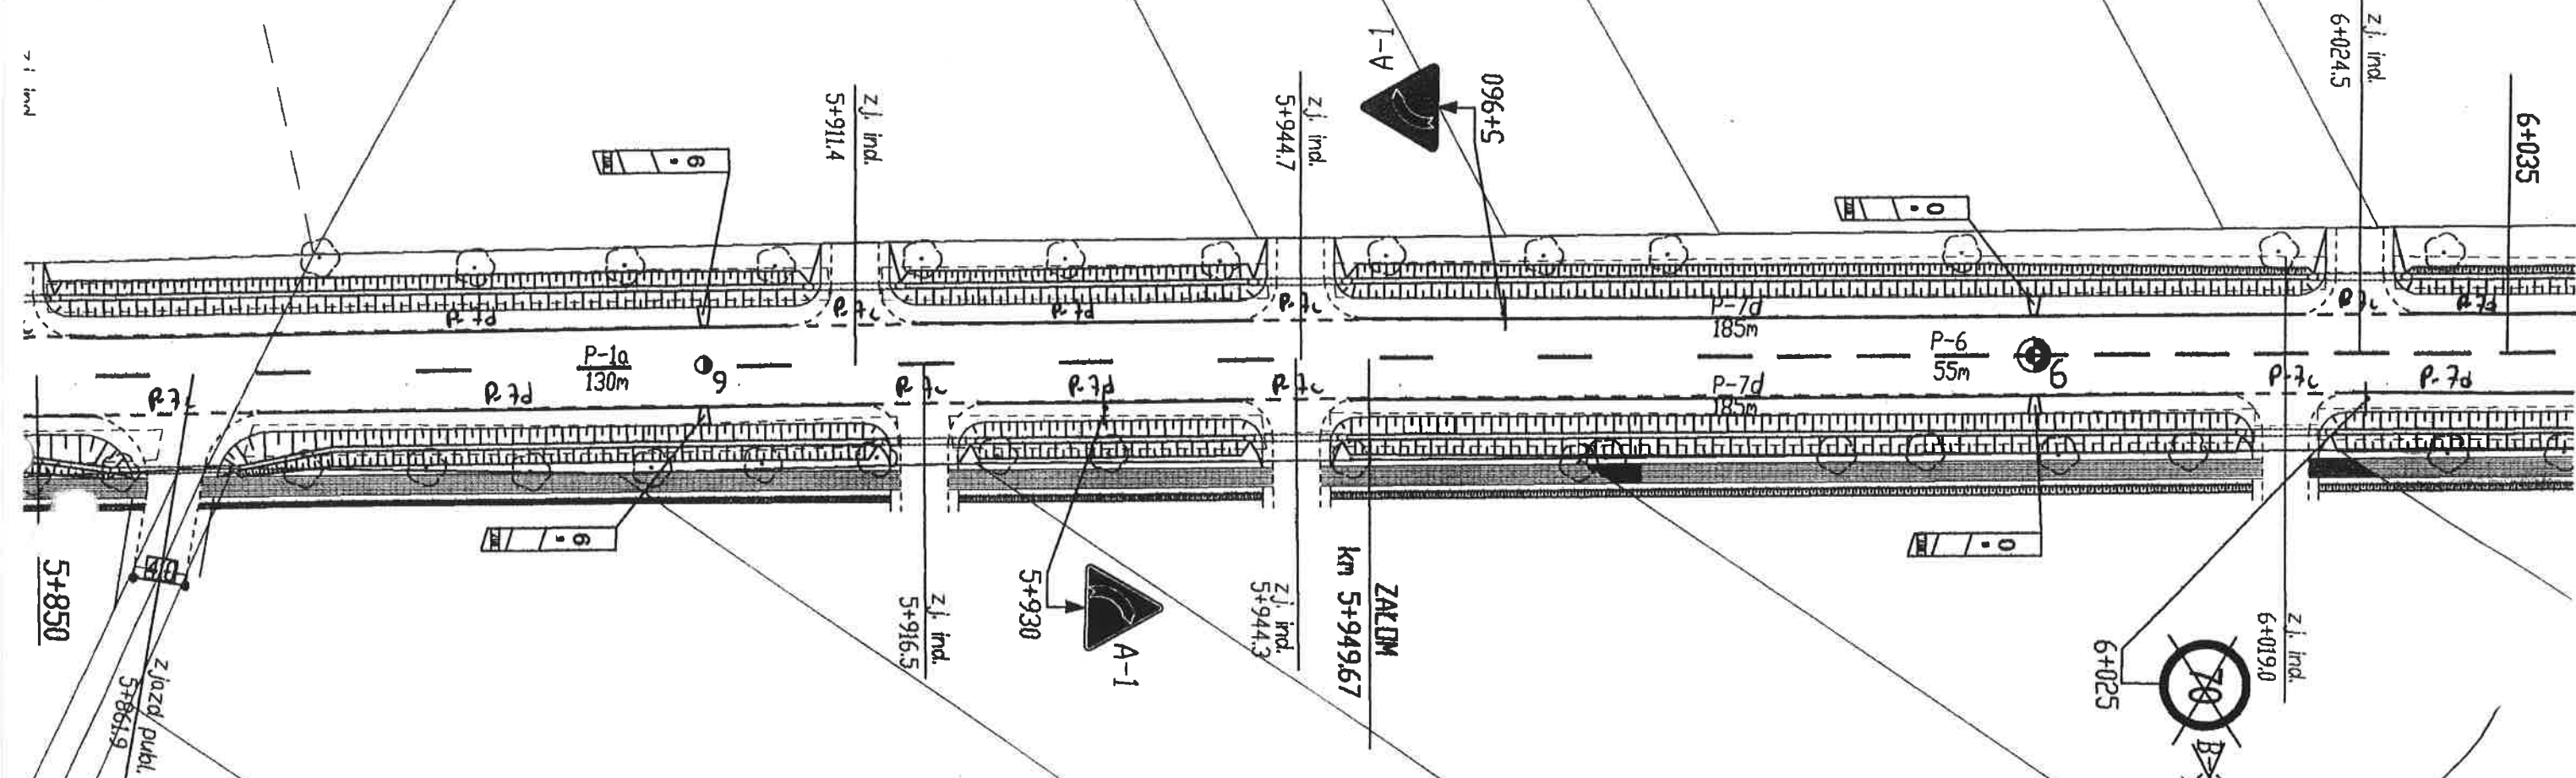

gm. Czernice Bor.

MARSZAŁEK
WOJEWÓDZTWA MAZOWIECKIEGO W15 - km 5+949.67
X=5803733.44 Y=4557218.29

ZATWIERDZENIE Nr N.I.D.V. 5418-116/200330' zalom
Zatwierdzam do realizacji stałą organizację ruchu
w całości/ w części bez zmian/ po wprowadzeniu zmian.
Niniejszą organizację ruchu należy wprowadzić do dnia 31.12.2011
Termin wprowadzenia organizacji ruchu należy zgłosić co
najmniej na 7 dni przed wprowadzeniem organizacji ruchu
do Departamentu Nieruchomości i Infrastruktury
03-718 Warszawa, ul. Ks. J. Kłopotowskiego 5
fax 022/597 98 02
Z up. Marszałka Województwa

2010 -03- 12 Janusz Ulatowski
Dyrektor Departamentu
Nieruchomości i Infrastruktury

MARSZAŁEK
WOJEWÓDZTWA MAZOWIECKIEGO

ZATWIERDZENIE
N.I.D.I. 5418-116/200330' 300610
Zatwierdzam do realizacji stałą organizację
ruchu w całości - ze zmianami. Termin wprowadzenia
niniejszej organizacji ruchu należy zgłosić do:
Departamentu Nieruchomości i Infrastruktury
03-718 Warszawa, ul. Ks. J. Kłopotowskiego 5 fax 022/5979802
2009 -01- 10

Z up. Marszałka Województwa

Janusz Ulatowski
Dyrektor Departamentu
Nieruchomości i Infrastruktury


ZNAKI PIONOWE	szt.	ZNAKI POZIOME	m ²
A. Znak ostrzegawczy	2	Linie segregacyjne	9,60
B. Znak zakazu	0	Linie krawędziowe szer. 12 cm	22,20
C. Znak nakazu	0	Linie krawędziowe szer. 24 cm	---
D. Znak informacyjny	0	Pow. wyłączone z ruchu	---
E. Znak kierunku i miejscowości	0	Inne elementy	---
F. Znak uzupełniający	0	ŁĄCZNIE ZNAKI POZIOME	31,80
T. Tabliczki do znaków	0	Punktowe elementy odblaskowe - szt.	---
U. Tabliczki ogranicz. i prow.	0	URZĄDZENIA BEZPIECZEŃSTWA RUCHU	---
ŁĄCZNIE ZNAKI PIONOWE	2	Stupki prowadzące - szt.	4
ŁUPKI DO ZNAKÓW	2		
KONSTR. WSPORCZE DO TABLIC	0		

INWESTOR: Mazowiecki Zarząd Dróg Wojewódzkich w Warszawie 00-380 Warszawa, ul. Kruczkowskiego 3 tel. +48 22 629 31-73 fax +48 22 629 71-96		
WYKONWCA: Scott Wilson Kirkpatrick & Co.Ltd Sp. z o.o. Oddział w Polsce 02-516 Warszawa, ul. Rejtana 17 tel. +48 22 542 41 80 fax +48 22 542 41 81		
Nazwa dokumentacji	Przebudowa drogi wojewódzkiej nr 617 Przasnysz - Ciechanów na całej długości km 0+000 - 23+990,31	Data: grudzień 2008 r.
Stadium	PROJEKT STALEJ ORGANIZACJI RUCHU	Skala: 1:500
Tytuł rysunku	PLAN SYTUACYJNY cz. 38 - km 5+850 - 6+035	Nr rys.: 2/38
Projektant	mgr inż. Waldemar Kuryłowicz	upr. nr 359/66
Z-ca Projektanta	mgr inż. Mirosław Kłysz	upr. nr 2743/Lb/94
Projektant	mgr inż. Mirosław Kłysz	upr. nr 2743/Lb/94
Asystent	mgr inż. Agnieszka Jasłowska	upr. nr 226/66
Stwierdza	mgr inż. Włodzisław Kłysz	upr. nr 226/66

W16 - km 6+263.80

X=5803498.00 Y=4557010.33

$\gamma=25^{\circ}35'49''$	$R=270\text{ m}$
$L=40.0\text{ m}$	$r=4.2441^{\circ}$
$X_s=20.00\text{ m}$	$T_0=26.67\text{ m}$
$H=0.25\text{ m}$	$a=103.923\text{ m}$
$X=39.98\text{ m}$	$Y=0.99\text{ m}$
$T_0=81.39\text{ m}$	$B=7.14\text{ m}$
$L/2=40.31\text{ m}$	$I=4.0\%$

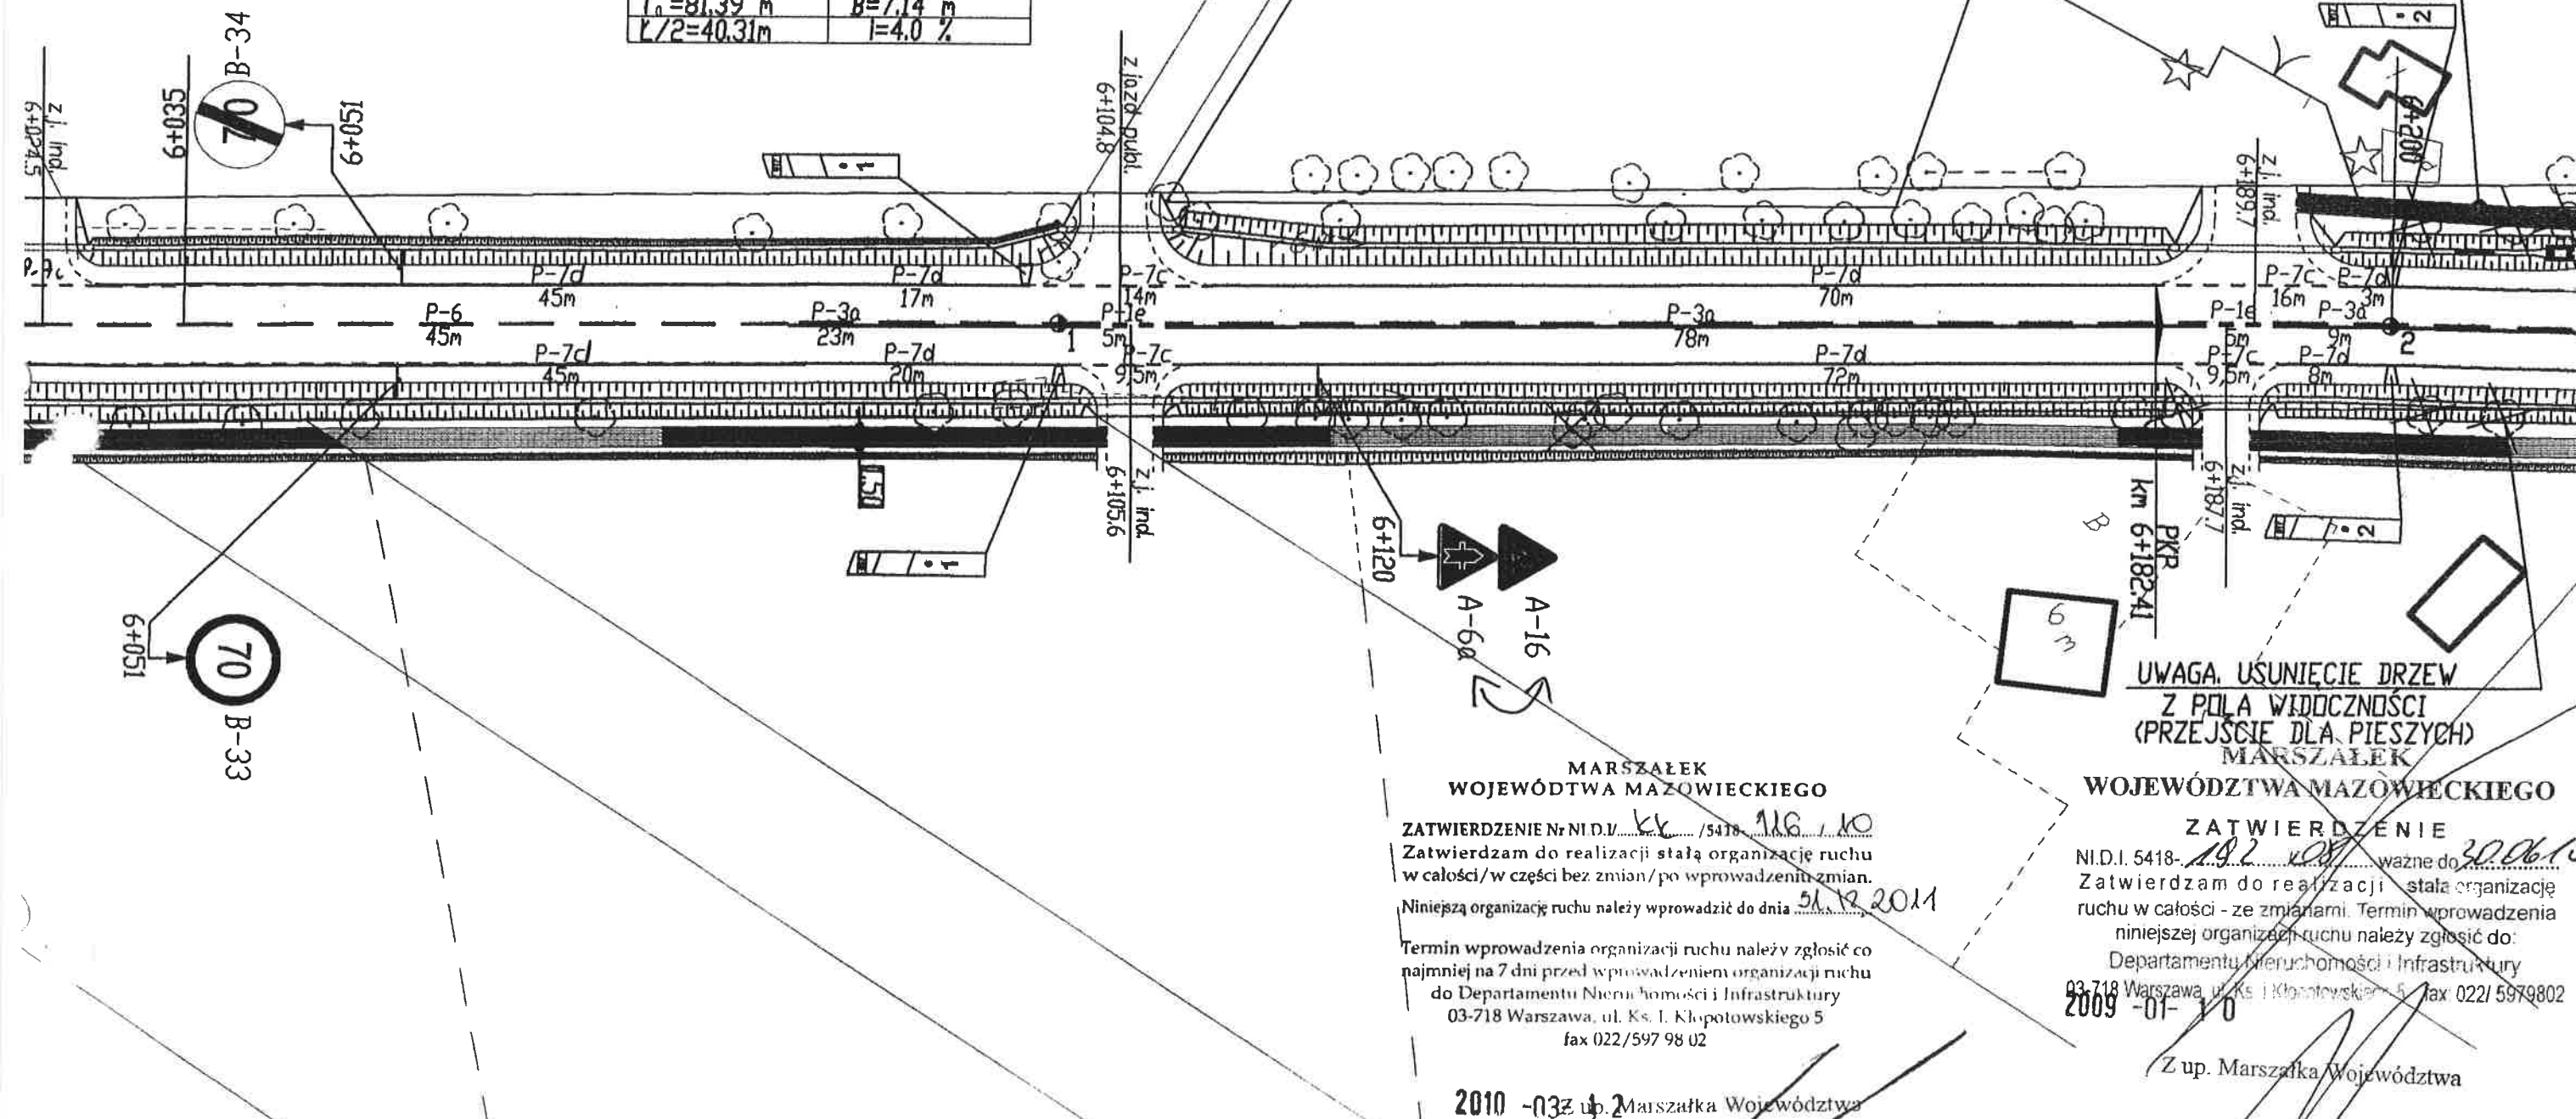

MARSZAŁEK
WOJEWÓDZTWA MAZOWIECKIEGO

ZATWIERDZENIE Nr N.I.D.I. 5418-116-10
Zatwierdzam do realizacji stałą organizację ruchu
w całości/w części bez zmian/po wprowadzeniu zmian.

Niniejszą organizację ruchu należy wprowadzić do dnia 31.12.2011

Termin wprowadzenia organizacji ruchu należy zgłosić co
najmniej na 7 dni przed wprowadzeniem organizacji ruchu
do Departamentu Nieruchomości i Infrastruktury
03-718 Warszawa, ul. Ks. I. Kłopotowskiego 5
fax 022/597 98 02

2010 - 033 up. Marszałka Województwa

Janusz Ulatowski
Dyrektor Departamentu
Nieruchomości i Infrastruktury

PRZESTAWIENIE OGRÓDZENIA
STOJĄCEGO W PASIE DROGOWYM

UWAGA. USUNIĘCIE DRZEW
Z POŁA WIDOCZNOŚCI
(PRZEJŚCIE DLA PIESZYCH)
MARSZAŁEK

WOJEWÓDZTWA MAZOWIECKIEGO

ZATWIERDZENIE
N.I.D.I. 5418-192-107 ważne do 30.06.10
Zatwierdzam do realizacji stałą organizację
ruchu w całości - ze zmianami. Termin wprowadzenia
niniejszej organizacji ruchu należy zgłosić do:
Departamentu Nieruchomości i Infrastruktury
03-718 Warszawa, ul. Ks. I. Kłopotowskiego 5 fax 022/5979802
2009 - 01-10

Z up. Marszałka Województwa

Janusz Ulatowski
Dyrektor Departamentu

INWESTOR: Mazowiecki Zarząd Dróg Wojewódzkich		W Warszawie	
00-300 Warszawa, ul. Kruczkowskiego 3		tel. +48 22 628 31 73 fax +48 22 629 71 96	
WYKONWCA: Scott Wilson Kirkpatrick & Co.Ltd		Sp. z o.o. Oddział w Polsce	
02-516 Warszawa, ul. Rejtana 17		tel. +48 22 542 41 80 fax +48 22 542 41 81	
Nazwa dokumentacji	Przebudowa drogi wojewódzkiej nr 617	Data	Grudzień 2008 r.
Stadium	Pracownia - Ochrona	Skala	1:500
Tytuł rysunku	PROJEKT STALEJ ORGANIZACJI RUCHU	Nr rys.	2/39
Projektant	mgr inż. Waldemar Kuryłowicz	upr. nr	359/66
Projektant	mgr inż. Młosa Krys	upr. nr	2743/Lb/94
Asystent	mgr inż. Agnieszka Jasłowska	upr. nr	2743/Lb/94
Sprawdzający	mgr inż. Władysław Krys	upr. nr	226/66

ZNAKI PIONOWE	szt.	ZNAKI POZIOME	m ²
A. Znak ostrzegawczy	2	Linie segregacyjne	26,96
B. Znak zakazu	2	Linie krawędziowe szer. 12 cm	31,14
C. Znak nakazu	0	Linie krawędziowe szer. 24 cm	---
D. Znak informacyjny	0	Pow. wyłączone z ruchu	---
E. Znak kierunku i miejscowości	0	Inne elementy	---
F. Znak uzupełniający	0	ŁĄCZNIE ZNAKI POZIOME	58,10
T. Tabliczki do znaków	0	Punktowe elementy odblaskowe - szt.	---
U. Tabliczki ogranicz. i prow.	0	URZĄDZENIA BEZPIECZEŃSTWA RUCHU	---
ZNIE ZNAKI PIONOWE	4	Słupki prowadzące - szt.	4
UPKI DO ZNAKÓW	3		
KONSTR. WSPORCZE DO TABLIC	0		

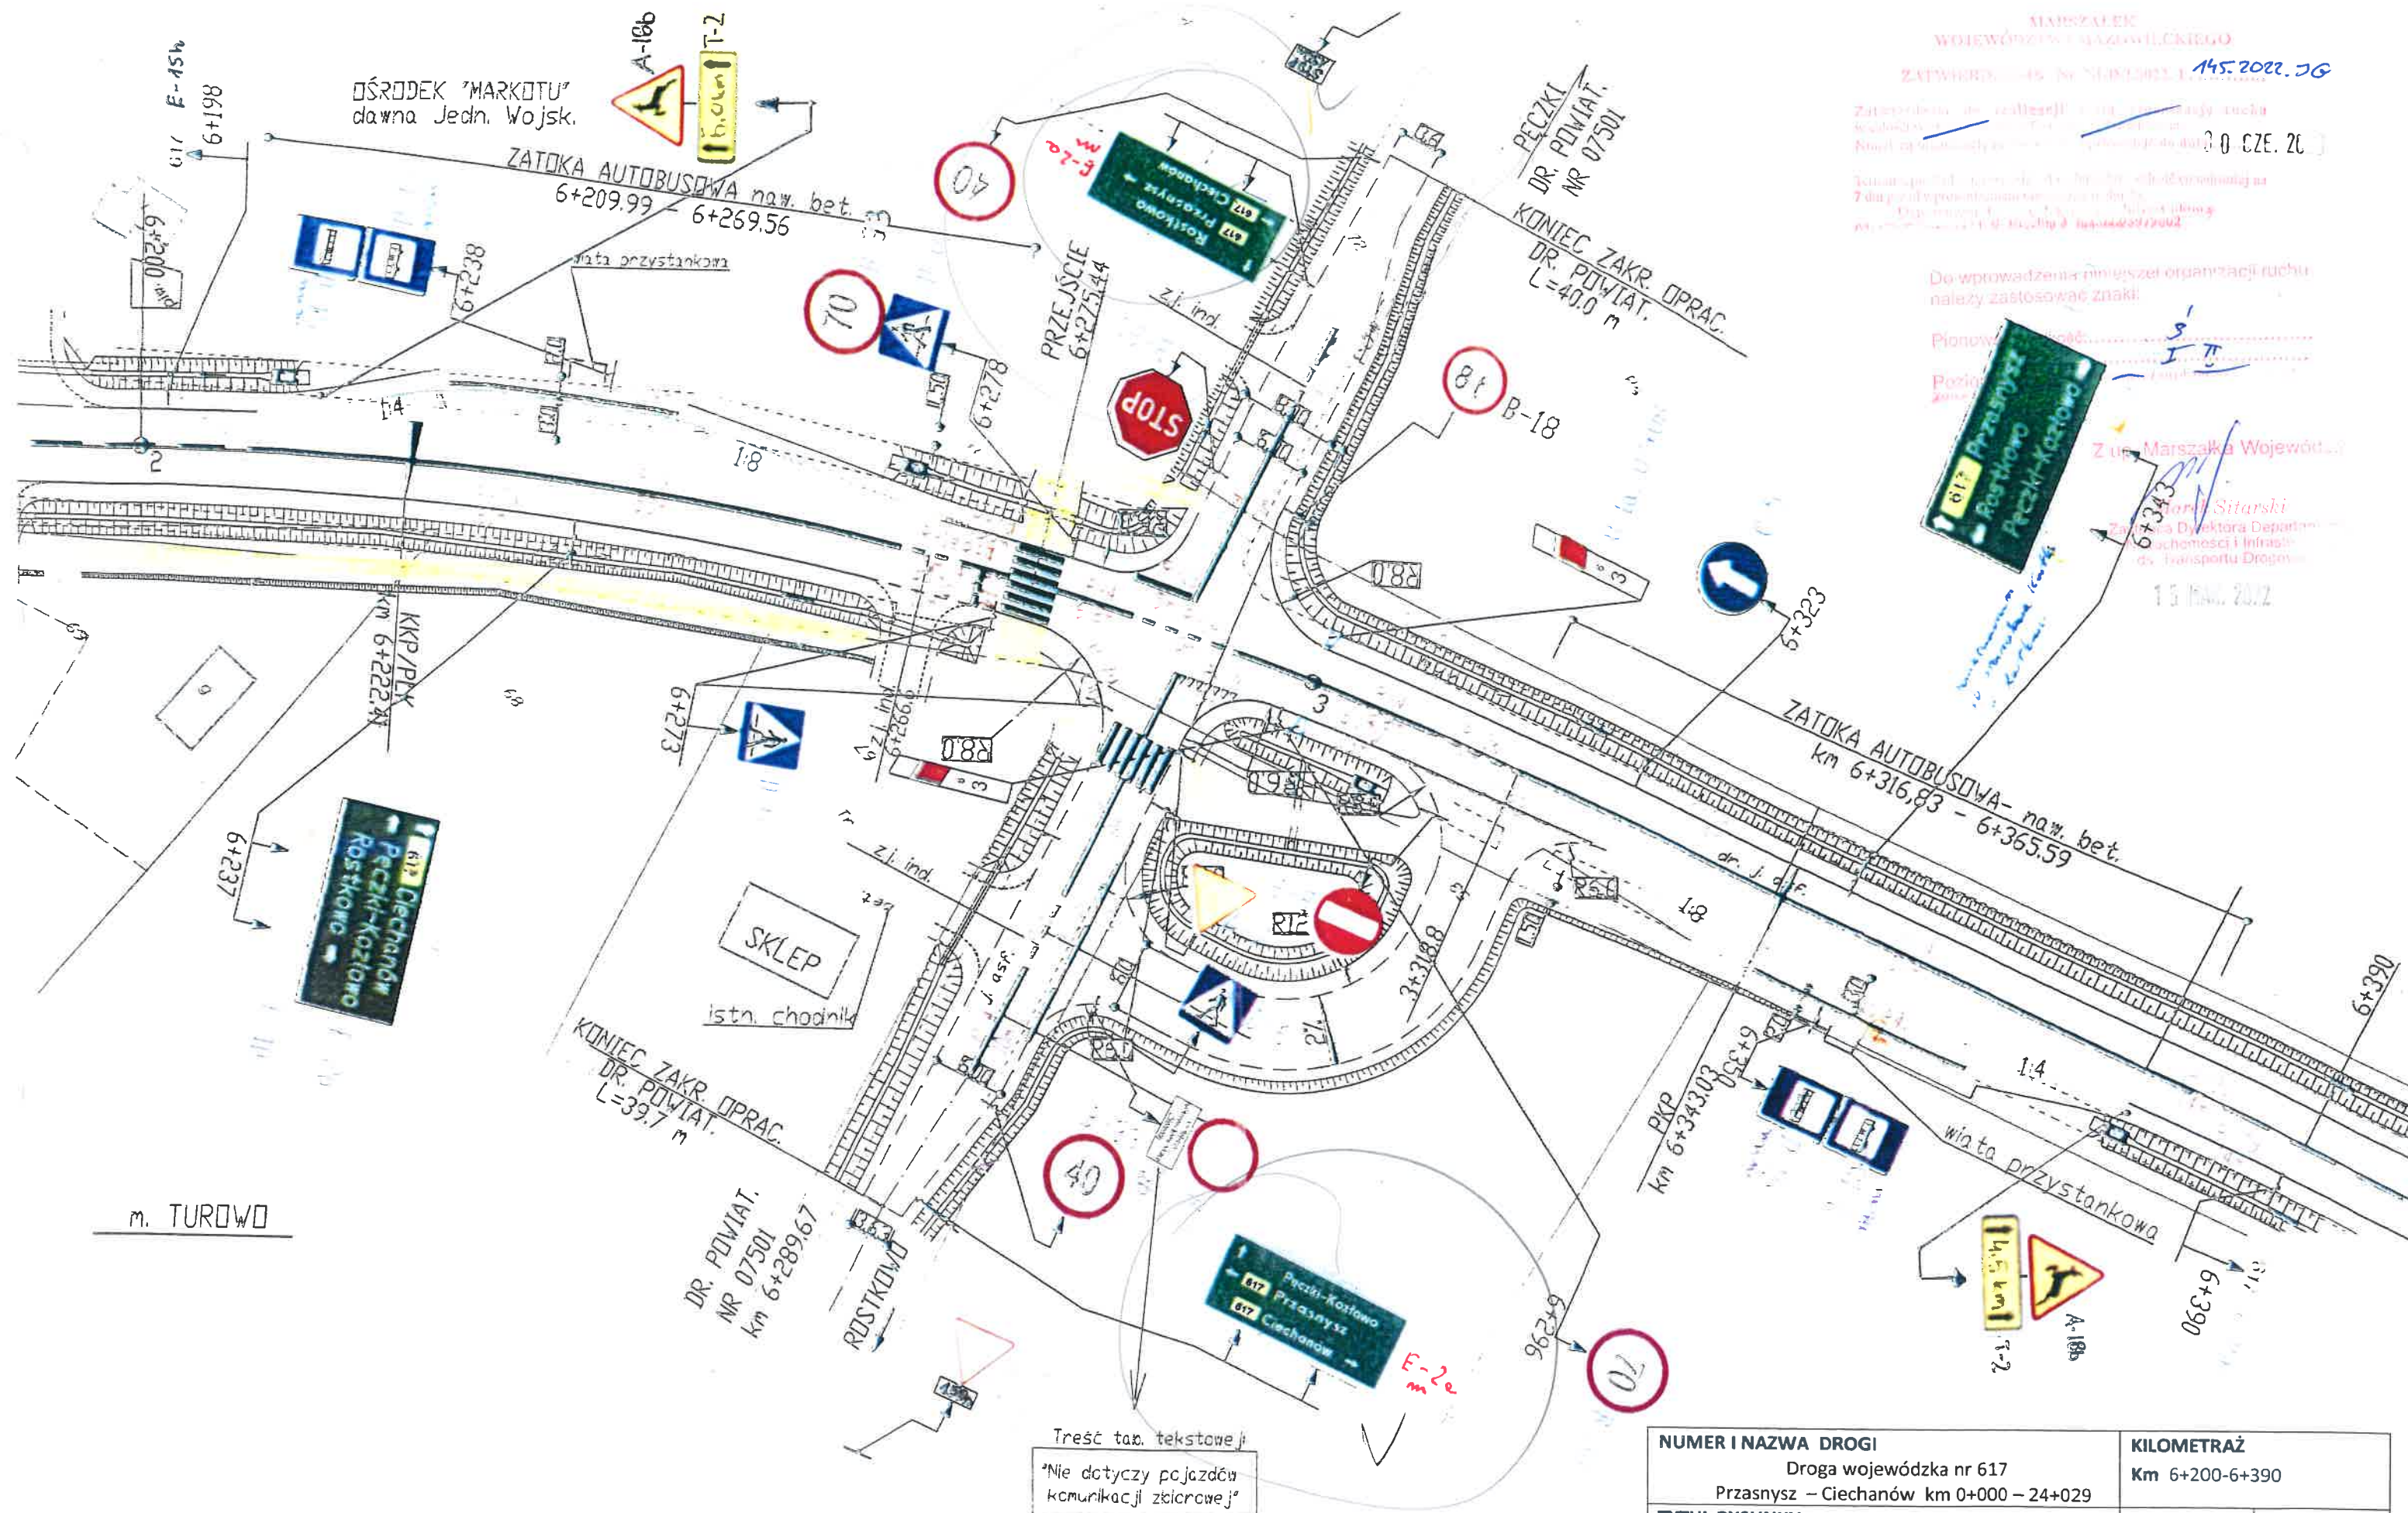
^aNie dotyczy pojazdów komunikacji zbiorowej.

NUMER I NAZWA DROGI Droga wojewódzka nr 617 Przasnysz – Ciechanów km 0+000 – 24+029		KILOMETRAŻ Km 6+200-6+390	
TYTUŁ RYSUNKU STAŁA ORGANIZACJA RUCHU w z. Drogomistrz oznakowania znakami ostrzegawczymi A-18b		Rys. nr 2/40	SKALA 1:500
OPRACOWAŁ :	Daniel Albrewczynski Starszy Specjalista	BRANŻA DROGOWA	DATA Grudzień 2021
SPRAWDZIŁ:	[Signature]		

gm. Czernice Bor.

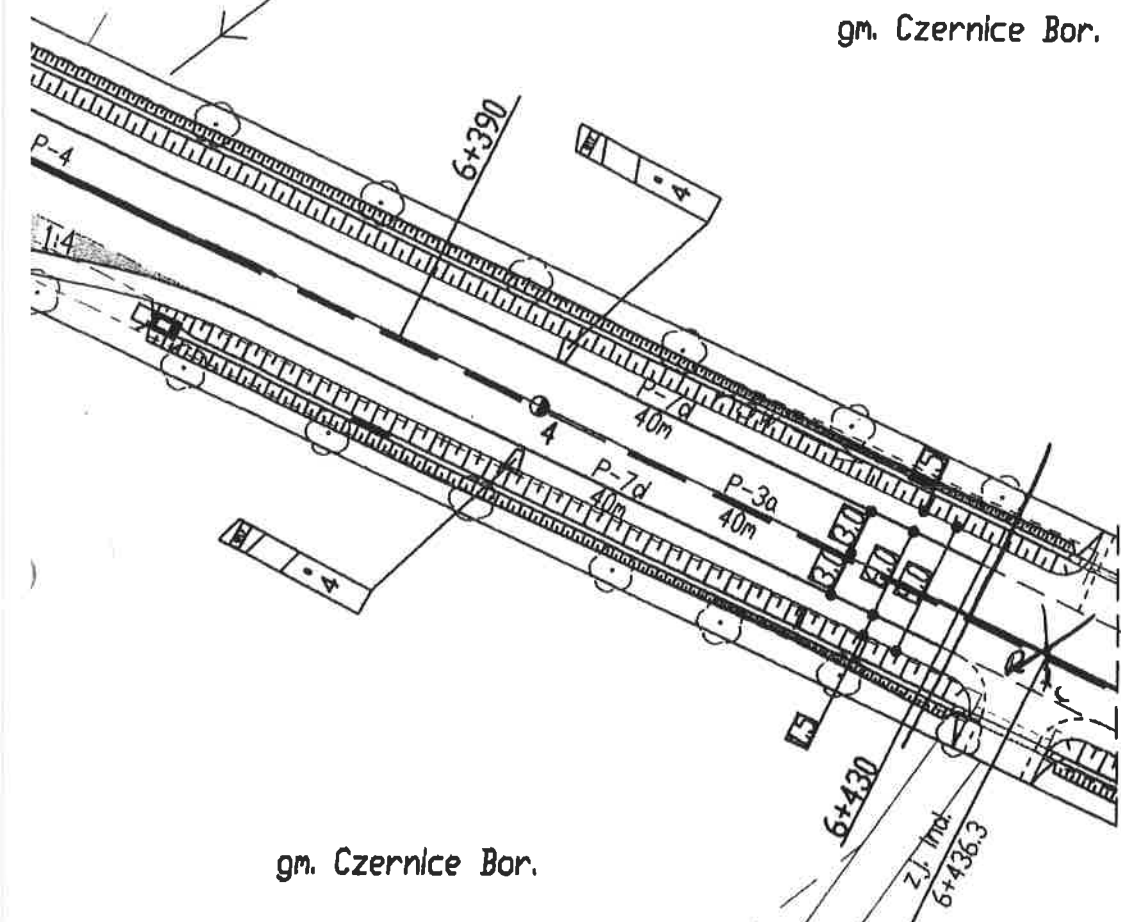

gm. Czernice Bor.

MARSZAŁEK
WOJEWÓDZTWA MAZOWIECKIEGO

ZATWIERDZENIE Nr NIDP/KK/5418-116/10
Zatwierdzam do realizacji stałą organizację ruchu
w całości/w części bez zmian/po wprowadzeniu zmian.
Niniejszą organizację ruchu należy wprowadzić do dnia 31.12.2011
Termin wprowadzenia organizacji ruchu należy zgłosić co
najmniej na 7 dni przed wprowadzeniem organizacji ruchu
do Departamentu Nieruchomości i Infrastruktury
03-718 Warszawa, ul. Ks. T. Kołopotowskiego 5
fax 022/597 98 02

2010 -03- 1 2

Z up. Marszałka Województwa

Janusz Ulatowski
Dyrektor Departamentu
Nieruchomości i Infrastruktury

MARSZAŁEK
WOJEWÓDZTWA MAZOWIECKIEGO

ZATWIERDZENIE
NIDP/5418-116/10 ważne do 30.06.10
Zatwierdzam do realizacji stałą organizację
ruchu w całości - ze zmianami. Termin wprowadzenia
niniejszej organizacji ruchu należy zgłosić do:
Departamentu Nieruchomości i Infrastruktury
03-718 Warszawa, ul. Ks. T. Kołopotowskiego 5 fax 022/597980
2009 -01- 1 0


Z up. Marszałka Województwa

Janusz Ulatowski
Dyrektor Departamentu
Nieruchomości i Infrastruktury

ZNAKI PIONOWE	szt.	ZNAKI POZIOME	m ²
A. Znak ostrzegawczy	0	Linie segregacyjne	8,00
B. Znak zakazu	0	Linie krawędziowe szer. 12 cm	9,60
C. Znak nakazu	0	Linie krawędziowe szer. 24 cm	---
D. Znak informacyjny	0	Pow. wyłączone z ruchu	---
E. Znak kierunku i miejscowości	0	Znaki poprzeczne	---
F. Znak uzupełniający	0	Inne elementy (linia peron)	---
T. Tabliczki do znaków	0	ŁĄCZNIE ZNAKI POZIOME	17,60
U. Tabliczki ogranicz. i prow.	0	Punktowe elementy odblaskowe - szt.	---
ŁĄCZNIE ZNAKI PIONOWE	0	URZĄDZENIA BEZPIECZEŃSTWA RUCHU	
SŁUPKI DO ZNAKÓW	0	Słupki prowadzące - szt.	2
KONSTR. WSPORCZE DO TABLIC	0		

INWESTOR: Mazowiecki Zarząd Dróg Wojewódzkich w Warszawie 00-368 Warszawa, ul. Kruczkowskiego 3 tel. +48 22 628 31-73 fax +48 22 628 71-96			
WYKONWCA: Scott Wilson Kirkpatrick & Co.Ltd Sp. z o.o. Oddział w Polsce 02-516 Warszawa, ul. Rejtana 17 tel. +48 22 542 41 81 fax +48 22 542 41 81			
Nazwa dokumentacji	Przebudowa drogi wojewódzkiej nr 617 Przyszysz - Ciechanów na całej długości km 0+000 - 23+998,31	Data	grudzień 2008 r.
Stadium projektu	PROJEKT STALEJ ORGANIZACJI RUCHU	Skala	1:500
Tytuł rysunku	PLAN SYTUACYJNY cz. 41 - km 6+390 - 6+430	Nr rys.	2/41
Projektant	mgr inż. Waldemar Kurtylowicz	upr. nr	359/66
Z-ca Projektanta	mgr inż. Mirosław Kłyś	upr. nr	2743/Lb/94
Projektant	mgr inż. Mirosław Kłyś	upr. nr	2743/Lb/94
Asystent	mgr inż. Agnieszka Jasłowska		A. Jasłowska
Sprzedaż	mgr inż. Władysław Kłyś	upr. nr	226/66

gm. Czernice Bor.

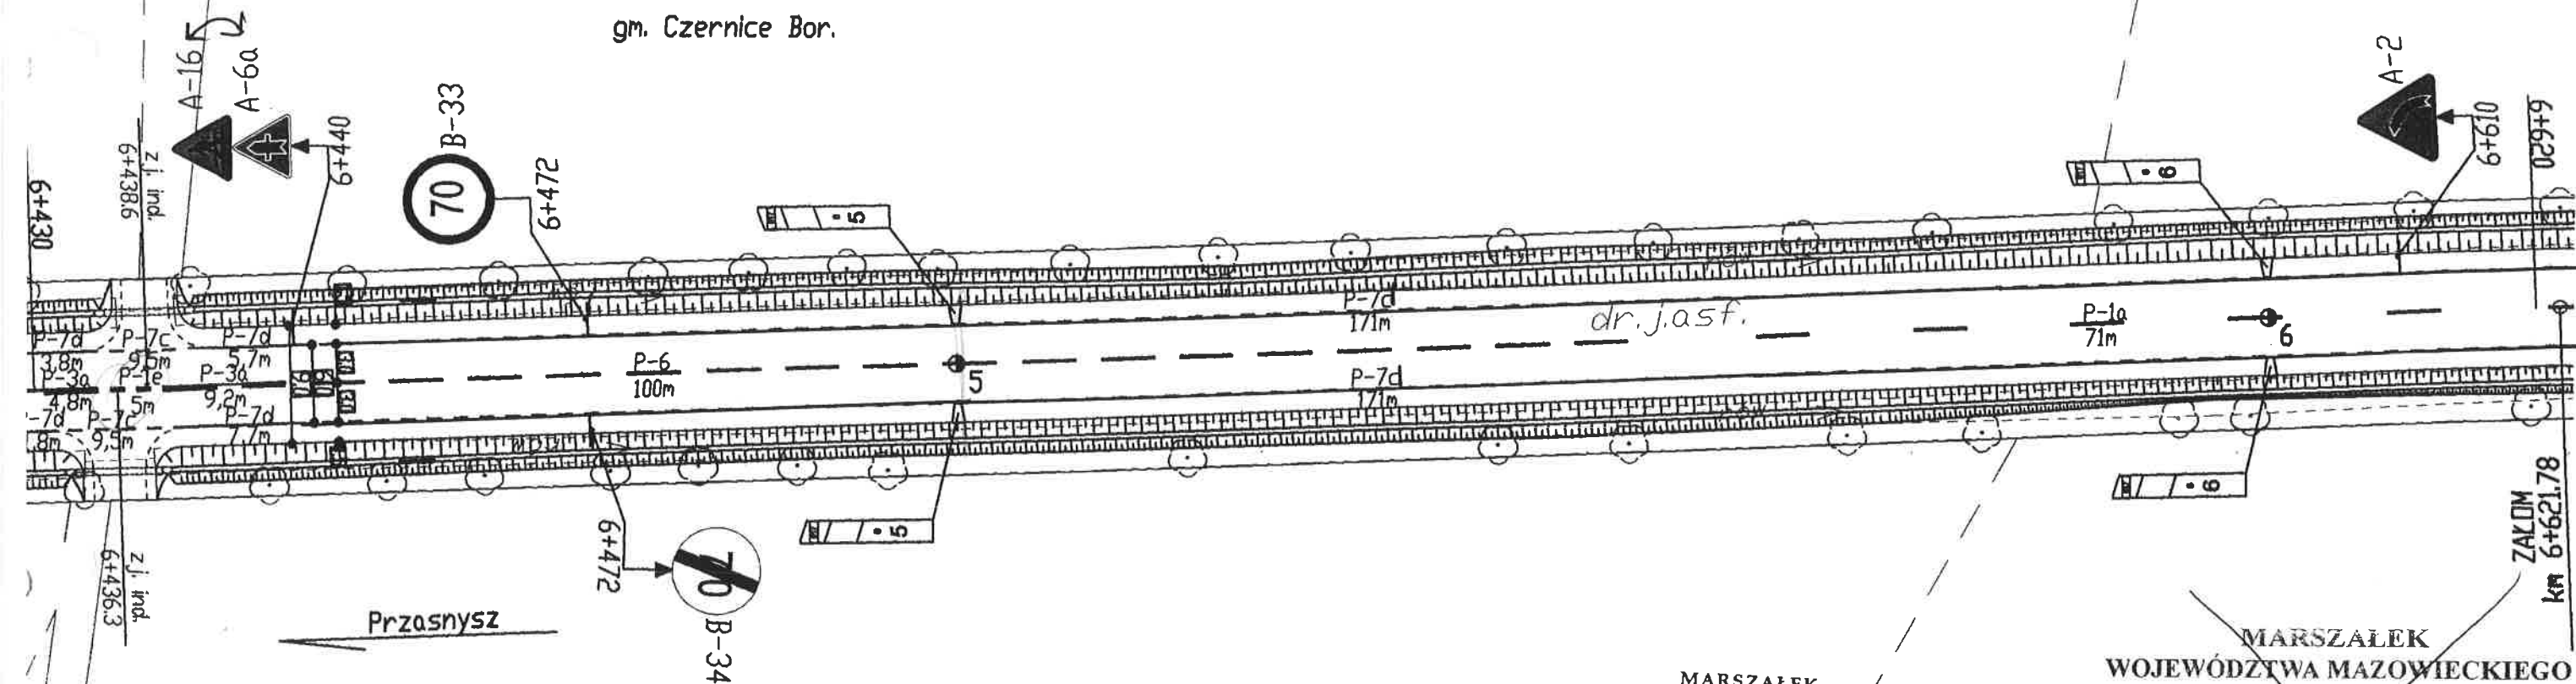

gm. Czernice Bor.

MARSZAŁEK
WOJEWÓDZTWA MAZOWIECKIEGO

ZATWIERDZENIE Nr NID.IV. KX / 5418 / 10.10.10
Zatwierdzam do realizacji stałą organizację ruchu
w całości / w części bez zmian / po wprowadzeniu zmian.
Niniejszą organizację ruchu należy wprowadzić do dnia 31.12.2011

Termin wprowadzenia organizacji ruchu należy zgłosić co
najpóźniej na 7 dni przed wprowadzeniem organizacji ruchu
do Departamentu Nieruchomości i Infrastruktury
03-718 Warszawa, ul. ks. J. Kłopotowskiego 5
fax 022/597 98 02

2010 -03- 12

Z up. Marszałka Województwa

Janusz Ulatowski
Dyrektor Departamentu
Nieruchomości i Infrastruktury

MARSZAŁEK
WOJEWÓDZTWA MAZOWIECKIEGO

ZATWIERDZENIE

NID.I. 5418- 182 / 08 / 30.06.10 ważne do
Zatwierdzam do realizacji stałą organizację
ruchu w całości - ze zmianami. Termin wprowadzenia
niniejszej organizacji ruchu należy zgłosić do:
Departamentu Nieruchomości i Infrastruktury
03-718 Warszawa, ul. ks. J. Kłopotowskiego 5 fax 022/ 5979802


2009 -01- 10

Z up. Marszałka Województwa

Janusz Ulatowski
Dyrektor Departamentu
Nieruchomości i Infrastruktury

ZNAKI PIONOWE	szt.	ZNAKI POZIOME	m ²
A. Znak ostrzegawczy	3	Linie segregacyjne	14,24
B. Znak zakazu	2	Linie krawędziowe szer. 12 cm	23,94
C. Znak nakazu	0	Linie krawędziowe szer. 24 cm	---
D. Znak informacyjny	0	Pow. wyłączone z ruchu	---
E. Znak kierunku i miejscowości	0	Znak poprzeczny	---
F. Znak uzupełniający	0	Inne elementy (linia peron)	---
T. Tabliczki do znaków	0	ŁĄCZNIE ZNAKI POZIOME	38,18
U. Tabliczki ogranicz. i prow.	0	Punktowe elementy odblaskowe - szt.	---
ŁĄCZNIE ZNAKI PIONOWE	5	URZĄDZENIA BEZPIECZEŃSTWA RUCHU	
SŁUPKI DO ZNAKÓW	4	Słupki prowadzące - szt.	4
KONSTR. WSPORCZE DO TABLIC	0		

INWESTOR: Mazowiecki Zarząd Dróg Wojewódzkich w Warszawie 00-360 Warszawa, ul. Kruczkowskiego 3 tel. +48 22 628-31-73 fax +48 22 629-71-96			
WYKONWCA: Scott Wilson Kirkpatrick & Co.Ltd Sp. z o.o. Oddział w Polsce 02-516 Warszawa, ul. Rejtana 17 tel. +48 22 542 41 80 fax +48 22 542 41 81			
Nazwa dokumentacji	Przebudowa drogi wojewódzkiej nr 617 Przasnysz - Ciechanów na całej długości km 0+000 - 23+990,31	Data	grudzień 2008 r.
Stadium	PROJEKT STALEJ ORGANIZACJI RUCHU	Skala	1:500
Tytuł rysunku	PLAN SYTUACYJNY cz. 42 - km 6+430 - 6+620	Nr rys.	2/42
Projektant	mgr inż. Waldemar Kuryłowicz	upr. nr	359/66
Z-ca Projektanta	mgr inż. Mirosław Kłysz	upr. nr	2743/LB/94
Projektant	mgr inż. Mirosław Kłysz	upr. nr	2743/LB/94
Asystent	mgr inż. Agnieszka Jasłowska		A. Jasłowska
Strona	mgr inż. Władysław Kłysz	upr. nr	226/66

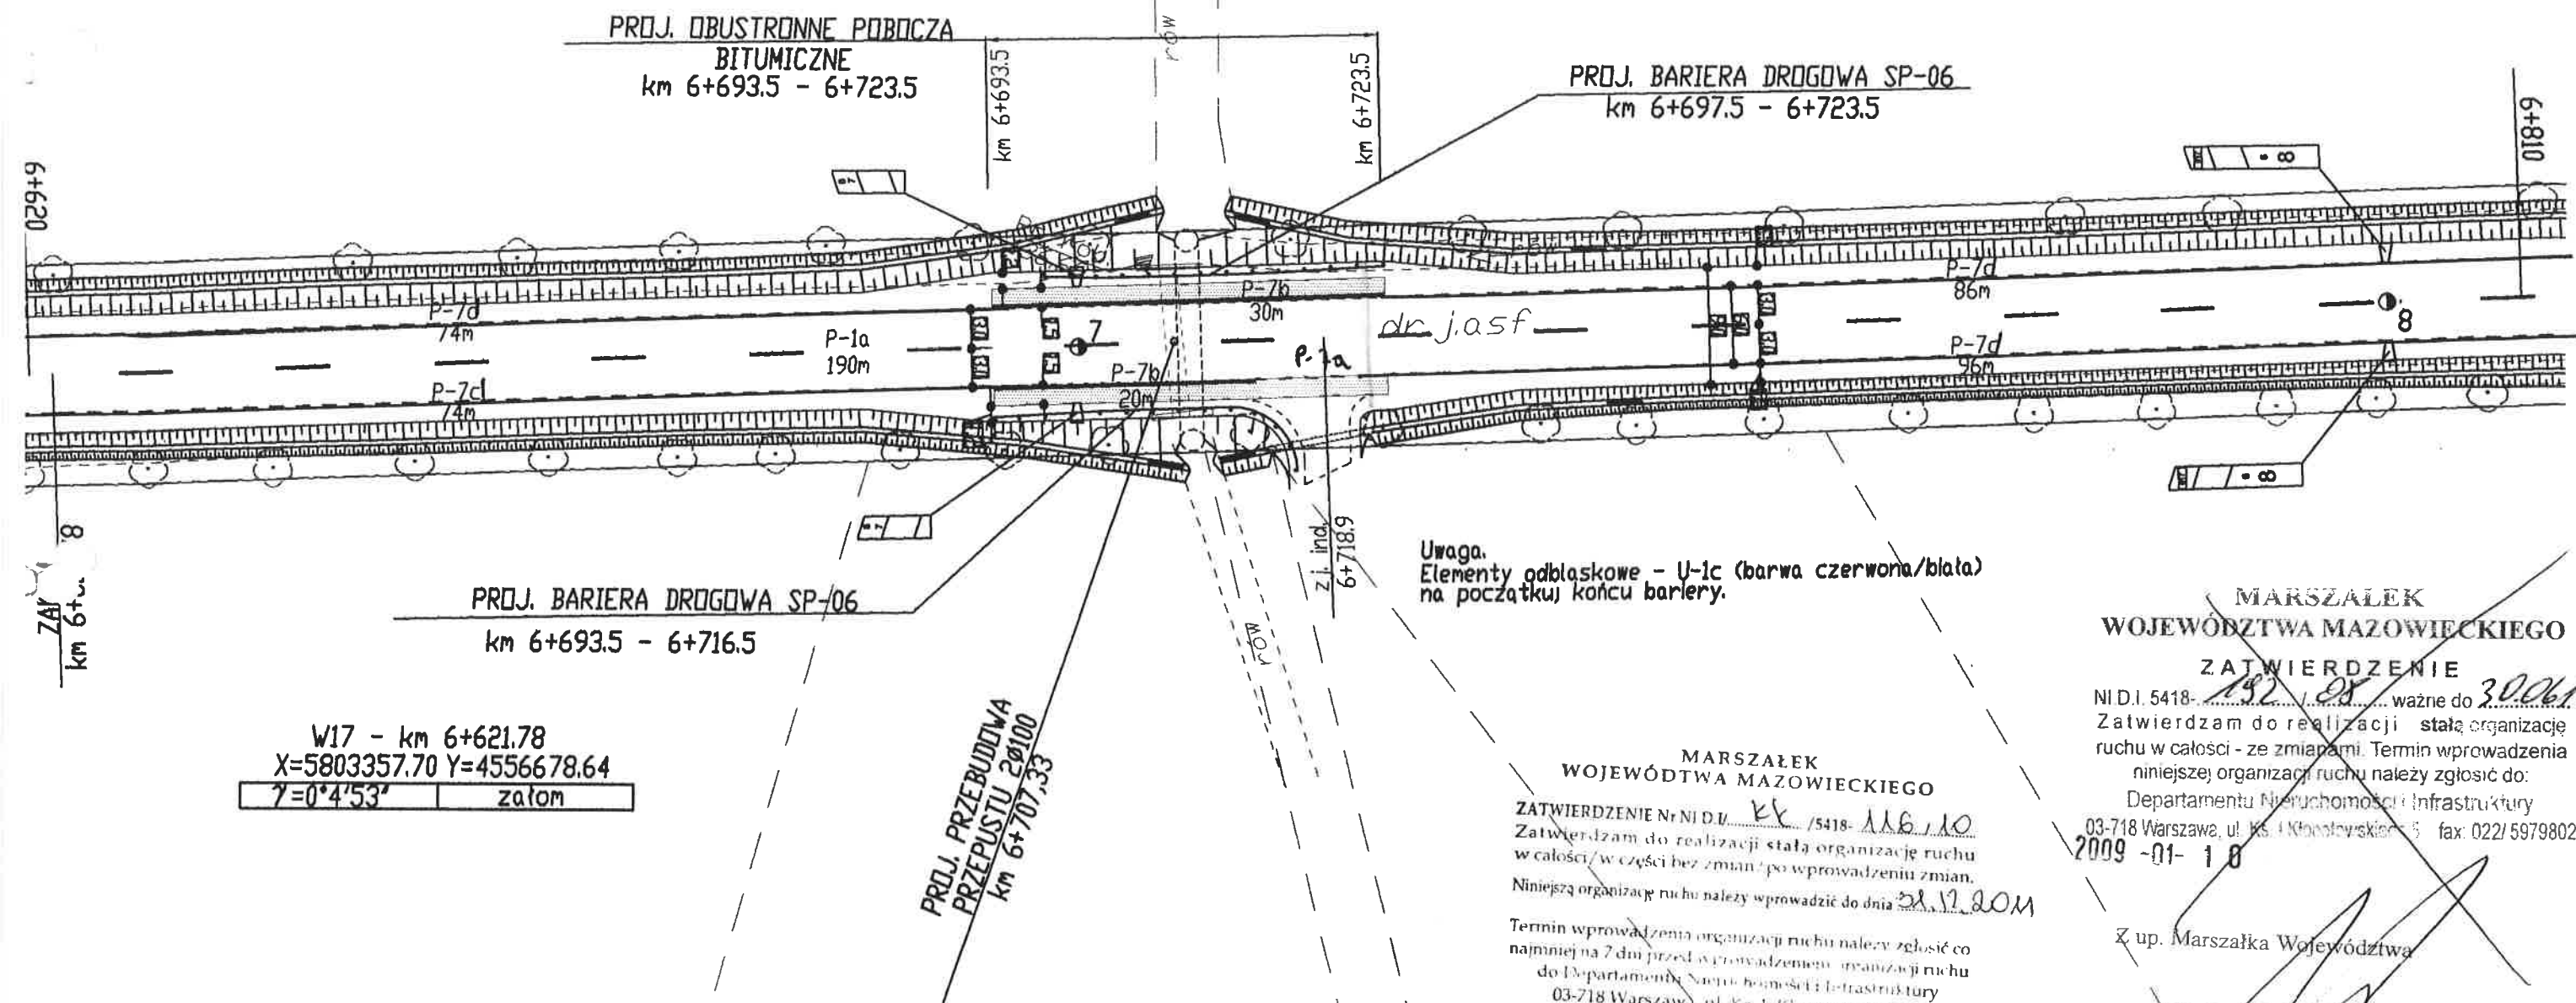

ZNAKI PIONOWE	szt.	ZNAKI POZIOME	m²
A. Znak ostrzegawczy	0	Linie segregacyjne	7,60
B. Znak zakazu	0	Linie krawędziowe szer. 12 cm	19,80
C. Znak nakazu	0	Linie krawędziowe szer. 24 cm	12,00
D. Znak informacyjny	0	Pow. wyłączone z ruchu	---
E. Znak kierunku i miejscowości	0	Znaki poprzeczne	---
F. Znak uzupełniający	0	Inne elementy (linia peron)	---
T. Tabliczki do znaków	0	ŁĄCZNIE ZNAKI POZIOME	39,40
U. Tabliczki ogranicz. i prow.	0	Punktowe elementy odblaskowe - szt.	---
ŁĄCZNIE ZNAKI PIONOWE	0	URZĄDZENIA BEZPIECZEŃSTWA RUCHU	
SŁUPKI DO ZNAKÓW	0	Słupki prowadzące - szt.	4
KONSTR. WSPORCZE DO TABLIC	0	Barier SP-06/2 odc. początkowe [m]	2*8,0
		Barier SP-06/2(R=5m) odc. końc.[m]	8,0
		Barier SP-06/2 odc. końcowe [m]	1*4,0
		Barier SP-06/2 [m]	24,0

Punktowy element odblask. U-1c (biało czerwony) - 4 szt.

Uwaga. Odcinek początkowy w łuku o R=4 m - taśmy profilowe
wygnane na gorąco i cynkowane w Zakładzie Produkującym

MARSZAŁEK
WOJEWÓDZTWA MAZOWIECKIEGO

ZATWIERDZENIE Nr NID.1. 44/5418-116.10

Zatwierdzam do realizacji stałą organizację ruchu w całości/w części bez zmian po wprowadzeniu zmian.

Niniejszą organizację ruchu należy wprowadzić do dnia 28.12.2010

Termin wprowadzenia organizacji ruchu należy zgłosić co najmniej na 7 dni przed wprowadzeniem organizacji ruchu do Departamentu Nieruchomości i Infrastruktury
03-718 Warszawa, ul. Ks. J. Kłopotowskiego 5
fax 022/597 98 02

2010 -03- 12

Z up. Marszałka Województwa

Janusz Ulatowski
Dyrektor Departamentu
Nieruchomości i Infrastruktury

MARSZAŁEK
WOJEWÓDZTWA MAZOWIECKIEGO

ZATWIERDZENIE

NID.1. 5418-116.10 ważne do 30.06.10

Zatwierdzam do realizacji stałą organizację ruchu w całości - ze zmianami. Termin wprowadzenia niniejszej organizacji ruchu należy zgłosić do:


Departamentu Nieruchomości i Infrastruktury
03-718 Warszawa, ul. Ks. J. Kłopotowskiego 5 fax: 022/5979802

2009 -01- 18

Z up. Marszałka Województwa

Janusz Ulatowski
Dyrektor Departamentu
Nieruchomości i Infrastruktury

INWESTOR: Mazowiecki Zarząd Dróg Wojewódzkich W Warszawie 00-380 Warszawa, ul. Kruczkowskiego 3 tel. +48 22 628 31-73 fax +48 22 628 71-96			
WYKONWCA: Scott Wilson Kirkpatrick & Co.Ltd Sp. z o.o. Oddział w Polsce 02-316 Warszawa, ul. Rejtana 17 tel. +48 22 542 41 00 fax +48 22 542 41 01			
Stadium	PROJEKT STAŁEJ ORGANIZACJI RUCHU	Skala	1:500
Branka	PLAN SYTUACYJNY cz. 43 - km 6+620 - 6+810	Nr rys.	2/43
Tytuł rysunku			
Projektant	mgr inż. Waldemar Kurylowicz	upr. nr	359/66
Z-ca Projektanta	mgr inż. Mirosław Kłys	upr. nr	2743/Lb/94
Projektant	mgr inż. Mirosław Kłys	upr. nr	2743/Lb/94
Asystent	mgr inż. Agnieszka Jasikowska		A. Jasikowska
Sprawdzający	mgr inż. Władysław Kłys	upr. nr	226/66

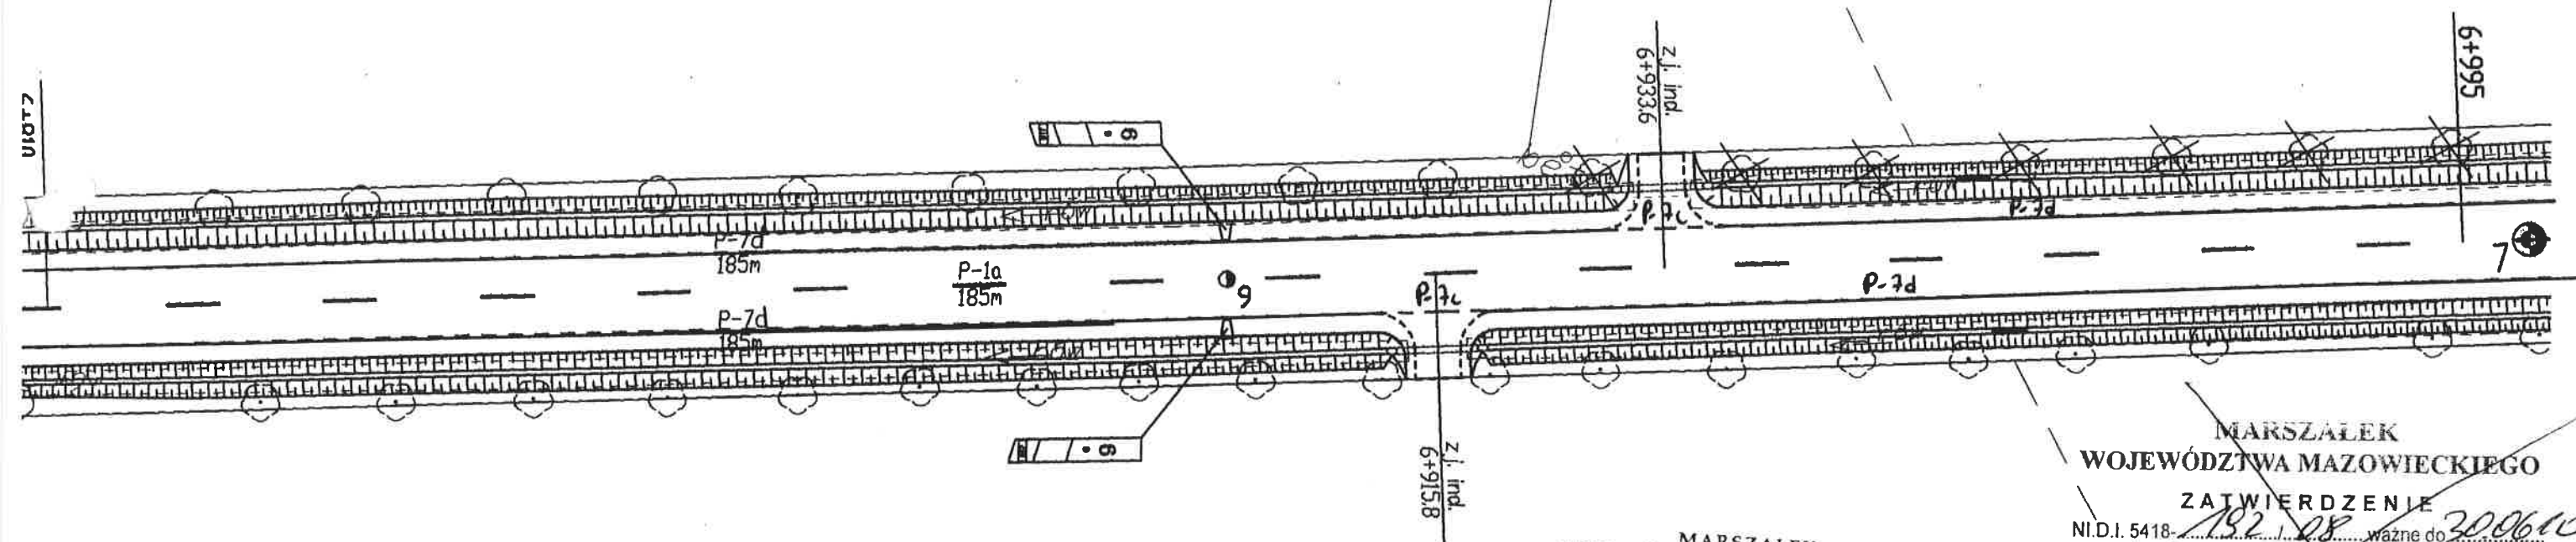

**MARSZAŁEK
WOJEWÓDZTWA MAZOWIECKIEGO**

ZATWIERDZENIE Nr NLD.V. KV / 5418- 116.10
Zatwierdzam do realizacji stałą organizację ruchu
w całości/w części bez zmian/po wprowadzeniu zmian.
Niniejszą organizację ruchu należy wprowadzić do dnia 31.12.2011

Termin wprowadzenia organizacji ruchu należy zgłosić co
najmniej na 7 dni przed wprowadzeniem organizacji ruchu
do Departamentu Nieruchomości i Infrastruktury
03-718 Warszawa, ul. Ks. I. Kłopotowskiego 5
fax 022/597 98 02

2010-03-12
Z up. Marszałka Województwa

Janusz Ulatowski
Dyrektor Departamentu
Nieruchomości i Infrastruktury

**MARSZAŁEK
WOJEWÓDZTWA MAZOWIECKIEGO**

ZATWIERDZENIE

NLD.I. 5418- 192.08 ważne do 30.06.10
Zatwierdzam do realizacji stałą organizację
ruchu w całości - ze zmianami. Termin wprowadzenia
niniejszej organizacji ruchu należy zgłosić do:
Departamentu Nieruchomości i Infrastruktury
03-718 Warszawa, ul. Ks. I. Kłopotowskiego 5 fax 022/ 5979802
2009-01-10

Z up. Marszałka Województwa

Janusz Ulatowski
Dyrektor Departamentu
Nieruchomości i Infrastruktury

ZNAKI PIONOWE	szt.	ZNAKI POZIOME	m ²
A. Znak ostrzegawczy	0	Linie segregacyjne	7,40
B. Znak zakazu	0	Linie krawędziowe szer. 12 cm	22,20
C. Znak nakazu	0	Linie krawędziowe szer. 24 cm	---
D. Znak informacyjny	0	Pow. wyłączone z ruchu	---
E. Znak kierunku i miejscowości	0	Znaki poprzeczne	---
F. Znak uzupełniający	0	Inne elementy (linia peron)	---
T. Tabliczki do znaków	0	ŁĄCZNIE ZNAKI POZIOME	29,60
II. Tabliczki ogranicz. i prow.	0	Punktowe elementy odblaskowe - szt.	---
ŁĄCZNIE ZNAKI PIONOWE	0	URZADZENIA BEZPIECZEŃSTWA RUCHU	
SŁUPKI DO ZNAKÓW	0	Słupki prowadzące - szt.	2
KONSTR. WSPORCZE DO TABLIC	0		

INWESTOR: Mazowiecki Zarząd Dróg Wojewódzkich w Warszawie 00-380 Warszawa, ul. Kruczkowskiego 3 tel. +48 22 629-31-73 fax +48 22 629-71-96			
WYKONWCA: Scott Wilson Kirkpatrick & Co.Ltd Sp. z o.o. Oddział w Polsce 02-516 Warszawa, ul. Rejtana 17 tel. +48 22 542 41 00 fax +48 22 542 41 01			
Nazwa dokumentacji	Przebudowa drogi wojewódzkiej nr 617 Przysmyś - Opchanów na całej długości (km 0+000) - 23+990,31	Data	grudzień 2008 r.
Stadium	PROJEKT STAŁEJ ORGANIZACJI RUCHU	Skala	1:500
Branda	PLAN SYTUACYJNY cz. 44 - km 6+810 - 6+995	Nr rys.	2/44
Tytuł rysunku			
Projektant	mgr inż. Waldemar Kurzyłowicz	upr. nr	359/66
Z-ca Projektanta	mgr inż. Mirosław Krys	upr. nr	2743/LB/94
Projektant	mgr inż. Mirosław Krys	upr. nr	2743/LB/94
Asystent	mgr inż. Agnieszka Jasieńska		A. Jasieńska
Stwierdza	mgr inż. Władysław Krys	upr. nr	226/66

ZATWIERDZENIE
 NI.D.I. 5418-.....*182/08*..... ważne do *30.06.10*
 Zatwierdzam do realizacji stałą organizację
 ruchu w całości - ze zmianami. Termin wprowadzenia
 niniejszej organizacji ruchu należy zgłosić do:
 Departamentu Nieruchomości i Infrastruktury
 03-718 Warszawa, ul. Ks. i Kłopotowskiego 5 fax: 022/ 5979802

ZATWIERDZENIE Nr NLD.I.....kk /5418-116, 10.....
Zatwierdzam do realizacji stałą organizację ruchu
w całości/w części bez zmian/po wprowadzeniu zmian.

Niniejszą organizację ruchu należy wprowadzić do dnia 31.12.2011

Termin wprowadzenia organizacji ruchu należy zgłosić co najmniej na 7 dni przed w prowadzeniem organizacji ruchu do Departamentu Nieruchomości i Infrastruktury
03-718 Warszawa, ul. Ks. J. Kłopotowskiego 5
fax 022/597 98 02

2009 -21- 10

Z up. Marszałka Województwa

~~Janusz Ulatowski~~
~~Dyrektor Departamentu~~
~~Nieruchomości i Infrastruktury~~

Z up. Marszałka Województwa

2010 -03- 1 2

~~Janusz Ulatowski~~
~~Dyrektor Departamentu~~
~~Nieruchomości i Infrastruktury~~

ZALOM
km 7+101

pow. Przasnyski
gm. Czernice Borowe

Granica adm.
pow. Ciechanowski-pow. Przasnyski

7+169.17

pow. Przasnyski
(gm. Czernielec Bor.)
pow. Ciechanowski
(gm. Opinogóra Grn.)


Clechanów


pow. Clechanowski
gm. Opinogóra Grn.

pow. Przasnyski
gm. Czernilce Borowe

pow. Przasnyski
(gm. Czernice Bor.)

ZNAKI PIONOWE	szt.	ZNAKI POZIOME	m ²
A. Znak ostrzegawcze	0	Linie segregacyjne	6,96
B. Znak zakazu	0	Linie krawędziowe szer. 12 cm	20,88
C. Znak nakazu	0	Linie krawędziowe szer. 24 cm	---
D. Znak informacyjny	0	Pow. wyłączone z ruchu	---
E. Znak kierunku i miejscowości	4	Znaki poprzeczne	---
F. Znak uzupełniające	2	Inne elementy (linia peron)	---
T. Tabliczki do znaków	0	ŁĄCZNIE ZNAKI POZIOME	27,84
II. Tabliczki ogranicz. i prow.	0	Punktowe elementy odblaskowe - szt.	---
ŁĄCZNIE ZNAKI PIONOWE	6	URZĄDZENIA BEZPIECZEŃSTWA RUCHU	
SŁUPKI DO ZNAKÓW	4	Słupki prowadzące - szt.	4
KONSTR. WSPÓRCZE DO TABLIC	0		

INWESTOR: Mazowiecki Zarząd Dróg Wojewódzkich w Warszawie 00-380 Warszawa ul. Kruczkowskiego 3 tel: +48 22 628 31-73 fax: +48 22 628 71-95																						
WYKONWCA: Scott Wilson Kirkpatrick & Co.Ltd Sp. z o. o. Oddział w Polsce 02-516 Warszawa ul. Rejtana 17 tel: +48 22 542 41 80 fax: +48 22 542 41 81																						
Tytuł rysunku	PLAN SYTUACYJNY cz. 45 - km 6+995 - 7+169,17	Nr rys.: 2/45																				
<table border="1"> <tr> <td>Projektant: Przewodzący</td> <td>mgr inż. Waldemar Kurtyłowicz</td> <td>upr. nr 359/66</td> <td><i>WA</i></td> </tr> <tr> <td>Z-ca Projektanta: Przewodzącego</td> <td>mgr inż. Miłosz Kłys</td> <td>upr. nr 2743/Lb/94</td> <td><i>WA</i></td> </tr> <tr> <td>Projektant</td> <td>mgr inż. Miłosz Kłys</td> <td>upr. nr 2743/Lb/94</td> <td><i>WA</i></td> </tr> <tr> <td>Asystent</td> <td>mgr inż. Agnieszka Jaszińska</td> <td>—</td> <td><i>A. Jaszińska</i></td> </tr> <tr> <td>Sprawił: kory</td> <td>mgr inż. Władysław Kłys</td> <td>upr. nr 226/66</td> <td><i>WA</i></td> </tr>

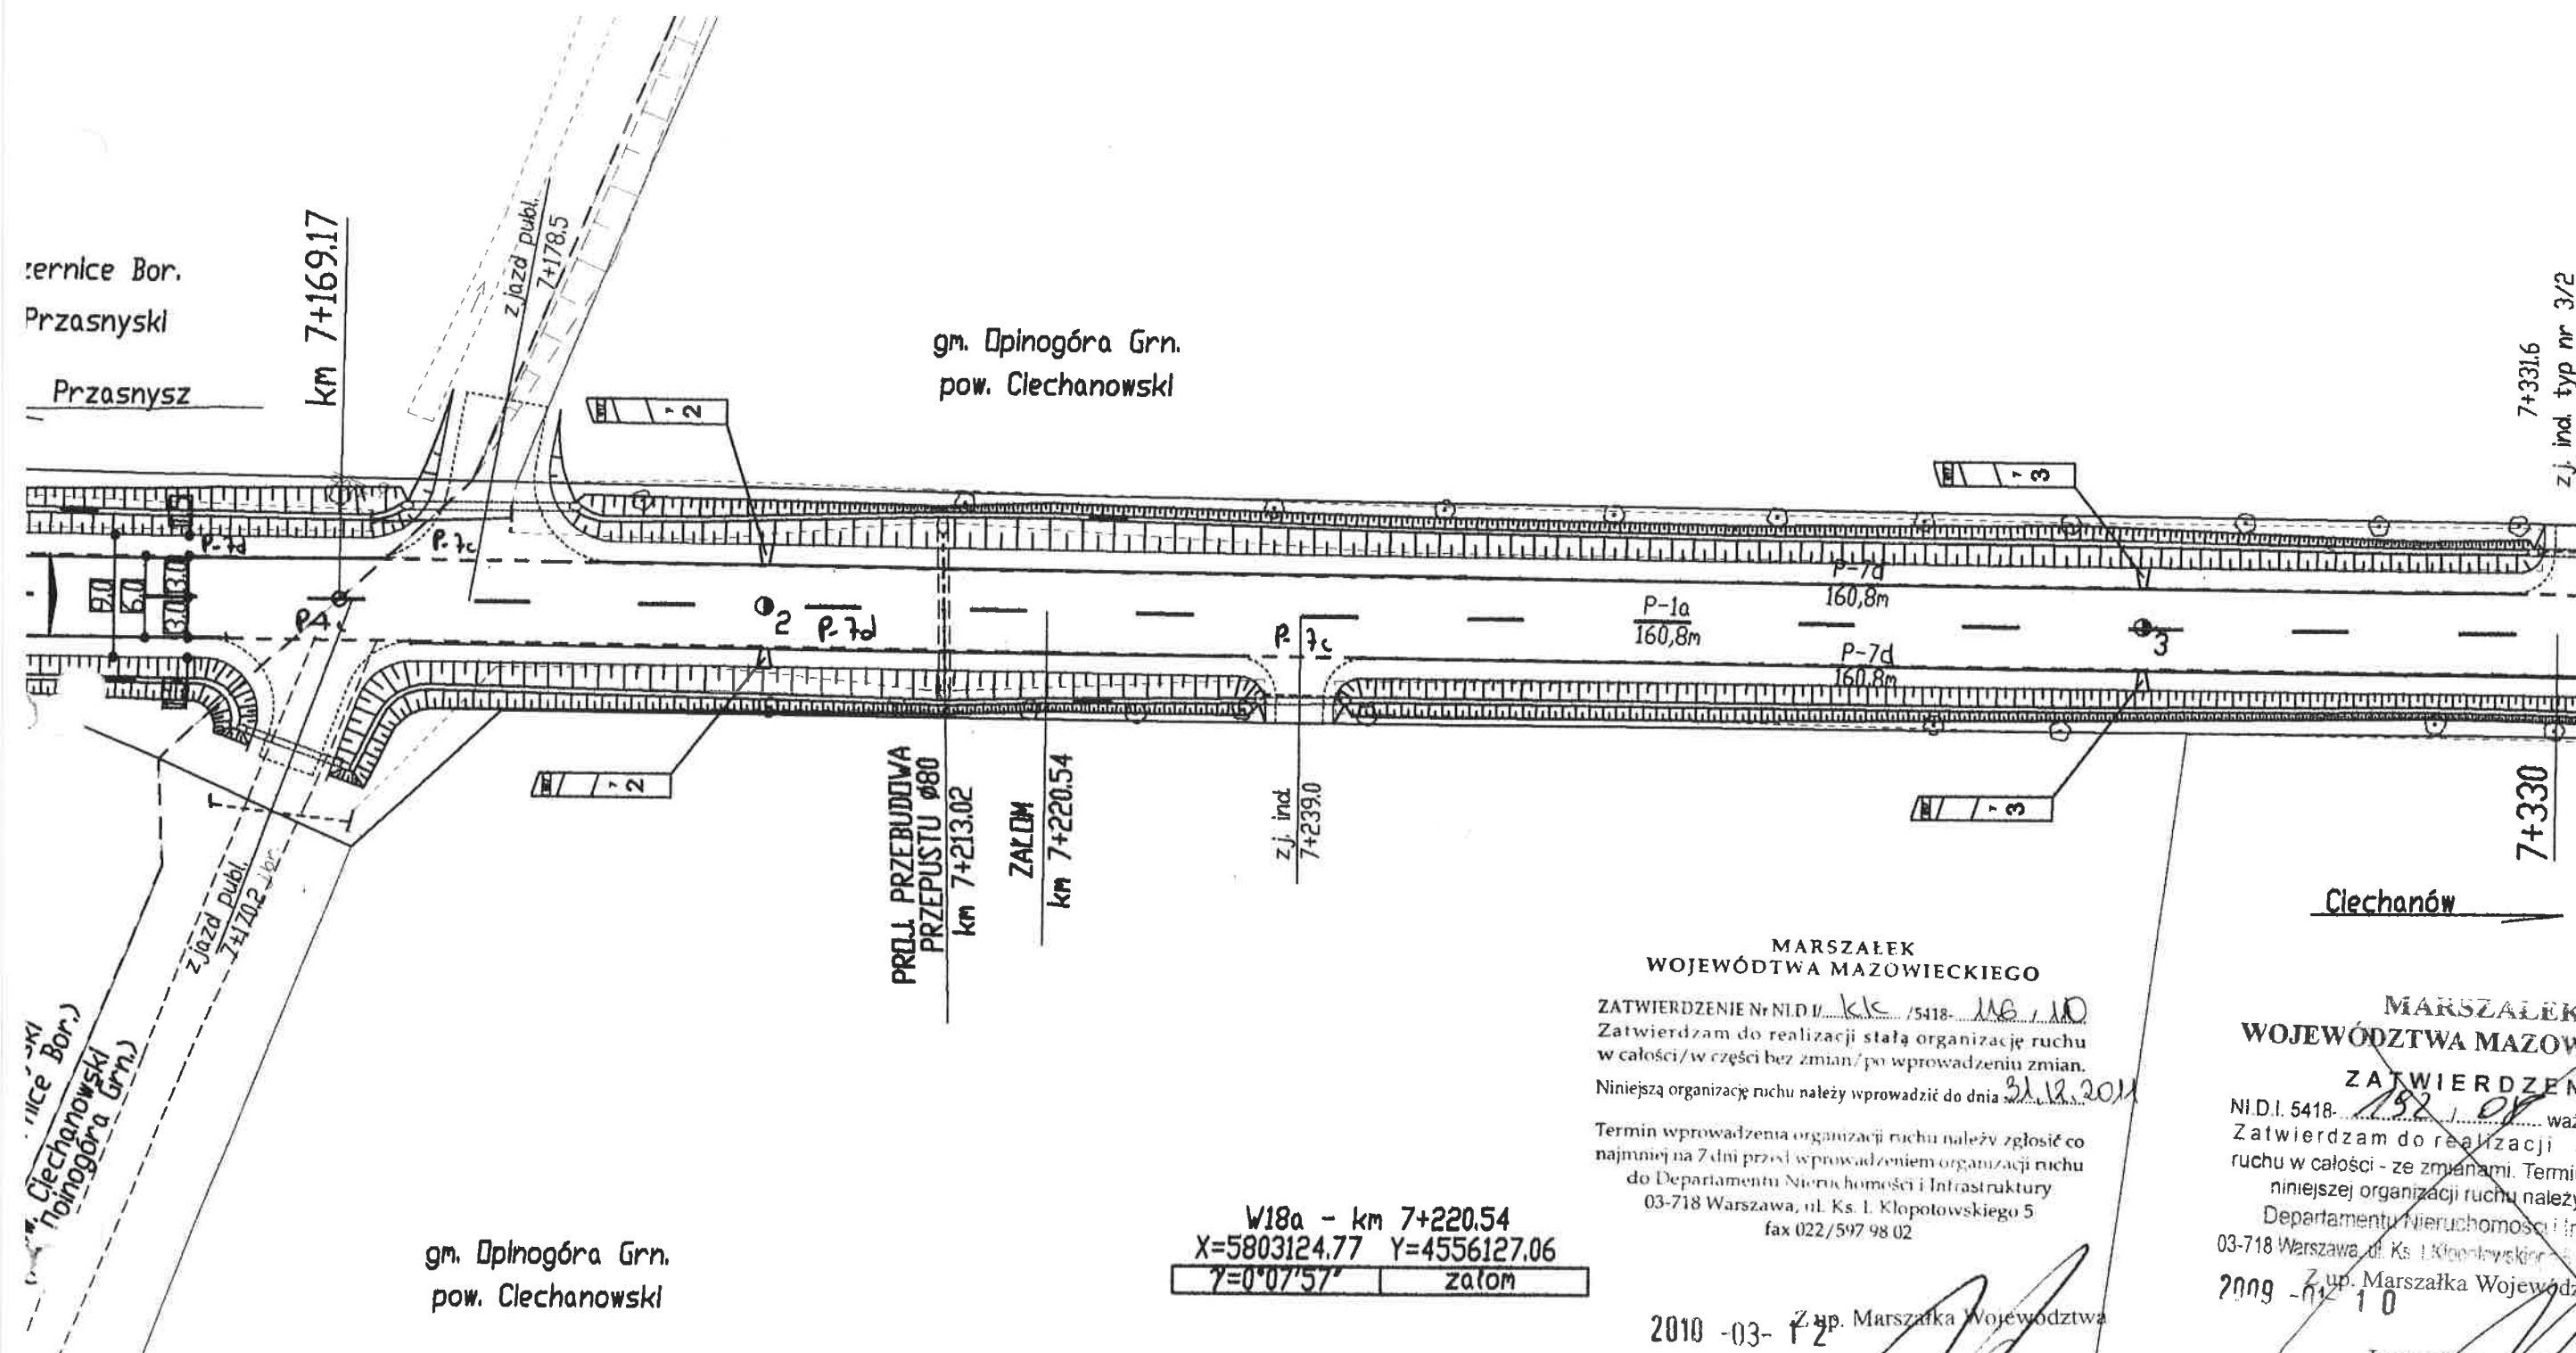

MARSZAŁEK
WOJEWÓDZTWA MAZOWIECKIEGO

ZATWIERDZENIE Nr NID. I. KIC /5418- 116, 110
Zatwierdzam do realizacji stałą organizację ruchu
w całości/w części bez zmian/po wprowadzeniu zmian.
Niniejszą organizację ruchu należy wprowadzić do dnia 31.12.2011
Termin wprowadzenia organizacji ruchu należy zgłosić co
najmniej na 7 dni przed wprowadzeniem organizacji ruchu
do Departamentu Nieruchomości i Infrastruktury
03-718 Warszawa, ul. Ks. I. Kłopotowskiego 5
fax 022/597 98 02

2010 -03- 12 Z up. Marszałka Województwa

Janusz Ulatowski
Dyrektor Departamentu
Nieruchomości i Infrastruktury


MARSZAŁEK
WOJEWÓDZTWA MAZOWIECKIEGO

ZATWIERDZENIE
NID. I. 5418- 116, 110 ważne do 30.06.10
Zatwierdzam do realizacji stałą organizację
ruchu w całości - ze zmianami. Termin wprowadzenia
niniejszej organizacji ruchu należy zgłosić do:
Departamentu Nieruchomości i Infrastruktury
03-718 Warszawa, ul. Ks. I. Kłopotowskiego 5 fax 022/ 5979802
Z up. Marszałka Województwa

Janusz Ulatowski
Dyrektor Departamentu
Nieruchomości i Infrastruktury

ZNAKI PIONOWE	szt.	ZNAKI POZIOME	m ²
A. Znak ostrzegawczy	0	Linie segregacyjne	6,43
B. Znak zakazu	0	Linie krawędziowe szer. 12 cm	19,30
C. Znak nakazu	0	Linie krawędziowe szer. 24 cm	---
D. Znak informacyjny	0	Pow. wyłączone z ruchu	---
E. Znak kierunku i miejscowości	0	Znaki poprzeczne	---
F. Znak uzupełniający	0	Inne elementy (linia peron)	---
T. Tabliczki do znaków	0	ŁĄCZNIE ZNAKI POZIOME	25,73
U. Tabliczki ogranicz. i prow.	0	Punktowe elementy odblaskowe - szt.	---
ŁĄCZNIE ZNAKI PIONOWE	0	URZADZENIA BEZPIECZEŃSTWA RUCHU	
SŁUPKI DO ZNAKÓW	0	Słupki prowadzące - szt.	4
KONSTR. WSPORCZĘ DO TABLIC	0		

INWESTOR: Mazowiecki Zarząd Dróg Wojewódzkich w Warszawie 00-380 Warszawa, ul. Kruczkowskiego 3 tel. +48 22 628-31-73 fax +48 22 629-71-96			
WYKONWCA: Scott Wilson Kirkpatrick & Co. Ltd Sp. z o.o. Oddział w Polsce 02-316 Warszawa, ul. Rejtana 17 tel. +48 22 542 41 80 fax +48 22 542 41 81			
Nazwa dokumentacji	Przebudowa dróg wojewódzkiej nr 617 Przasnysz - Ciechanów na całej długości km 0+00 - 23+998,31	Data	grudzień 2008 r.
Stadium	PROJEKT STAŁEJ ORGANIZACJI RUCHU	Skala	1:500
Tytuł rysunku	PLAN SYTUACYJNY cz. 46 - km 7+169,17 - 7+330	Nr rys.	2/46
Projektant	mgr inż. Waldemar Kurtyłowicz	upr. nr	359/66
Z-ca Projektanta	mgr inż. Mirosław Kłyś	upr. nr	2743/Lb/94
Projektant	mgr inż. Mirosław Kłyś	upr. nr	2743/Lb/94
Asystent	mgr inż. Agnieszka Jasńska		A. Jasńska
Sprawdzający	mgr inż. Władysław Kłyś	upr. nr	226/66

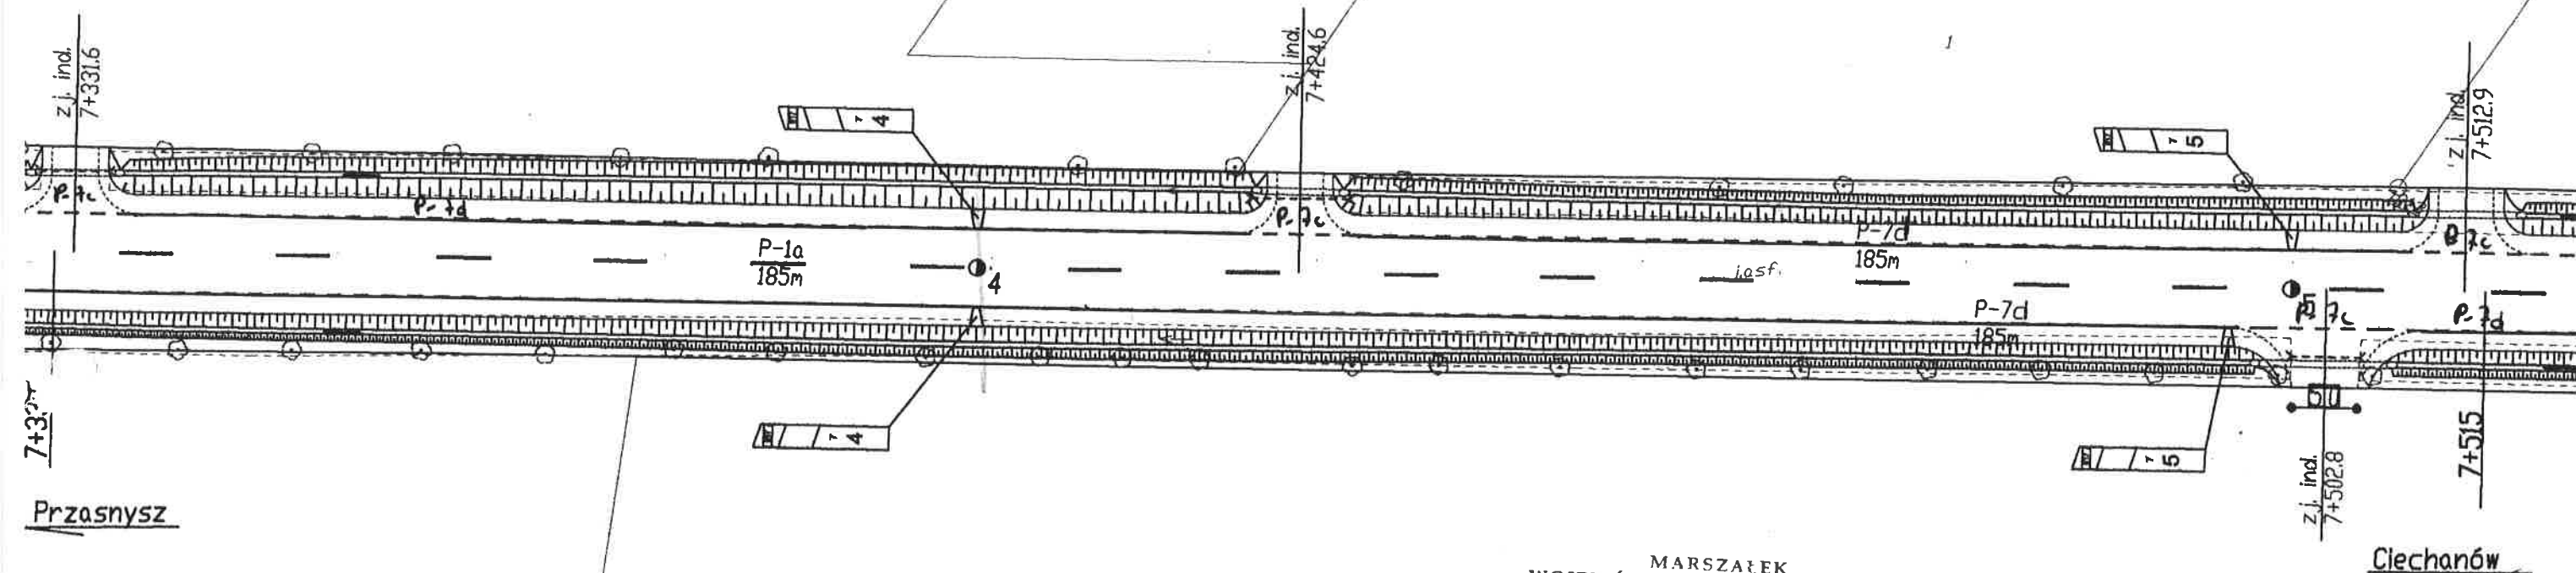

MARSZAŁEK
WOJEWÓDZTWA MAZOWIECKIEGO
ZATWIERDZENIE Nr NID.V.../5418-.../116/10
Zatwierdzam do realizacji stałą organizację ruchu
w całości/w części bez zmian/po wprowadzeniu zmian.
Niniejszą organizację ruchu należy wprowadzić do dnia 31.12.2011

Termin wprowadzenia organizacji ruchu należy zgłosić co
najmniej na 7 dni przed wprowadzeniem organizacji ruchu
do Departamentu Nieruchomości i Infrastruktury
03-718 Warszawa, ul. Ks. I. Kłopotowskiego 5
fax 022/597 98 02

2010 -03- 1 2

Z up. Marszałka Województwa

Janusz Ulatowski
Dyrektor Departamentu
Nieruchomości i Infrastruktury

MARSZAŁEK
WOJEWÓDZTWA MAZOWIECKIEGO


ZATWIERDZENIE
NID.I. 5418-.../5418-.../300610
Zatwierdzam do realizacji stałą organizację
ruchu w całości - ze zmianami. Termin wprowadzenia
niniejszej organizacji ruchu należy zgłosić do:
Departamentu Nieruchomości i Infrastruktury
03-718 Warszawa, ul. Ks. I. Kłopotowskiego 5 fax 022/5979802
2009 -01- 1 0

Z up. Marszałka Województwa

Janusz Ulatowski
Dyrektor Departamentu
Nieruchomości i Infrastruktury

ZNAKI PIONOWE	szt.	ZNAKI POZIOME	m ²
A. Znak ostrzegawcze	0	Linie segregacyjne	7,40
B. Znak zakazu	0	Linie krawędziowe szer. 12 cm	22,20
C. Znak nakazu	0	Linie krawędziowe szer. 24 cm	---
D. Znak informacyjne	0	Pow. wyłączone z ruchu	---
E. Znak kierunku i miejscowości	0	Znak poprzeczne	---
F. Znak uzupełniające	0	Inne elementy (linia peron)	---
T. Tabliczki do znaków	0	ŁĄCZNIE ZNAKI POZIOME	29,60
II. Tabliczki ogranicz. i prow.	0	Punktowe elementy odblaskowe - szt.	---
ŁĄCZNIE ZNAKI PIONOWE	0	URZADZENIA BEZPIECZEŃSTWA RUCHU	
SŁUPKI DO ZNAKÓW	0	Słupki prowadzące - szt.	4
KONSTR. WSPORCZĘ DO TABLIC	0		

INWESTOR: Mazowiecki Zarząd Dróg Wojewódzkich w Warszawie 00-360 Warszawa, ul. Kruczkowskiego 3 tel. +48 22 629-31-73 fax +48 22 629-71-96			
WYKONWCA: Scott Wilson Kirkpatrick & Co.Ltd Sp. z o. o. Oddział w Polsce 02-316 Warszawa, ul. Rejtana 17 tel. +48 22 542 41 80 fax +48 22 542 41 81			
Nazwa dokumentacji	Przebudowa drogi wojewódzkiej nr 617 Przasnysz - Ciechanów na całej długości km 0+000 - 23+990,31	Data	grudzień 2008 r.
Stadium	PROJEKT STALEJ ORGANIZACJI RUCHU	Skala	1:500
Tytuł rysunku	PLAN SYTUACYJNY cz. 47 - km 7+330 - 7+515	Nr rys.	2/47
Projektant	mgr inż. Waldemar Kuryłowicz	upr. nr	359/66
Z-ca Projektanta	mgr inż. Mirosław Kłysz	upr. nr	2743/Lb/94
Projektant	mgr inż. Mirosław Kłysz	upr. nr	2743/Lb/94
Asystent	mgr inż. Agnieszka Jasik		A. Jasik
Stwierdza	mgr inż. Władysław Kłysz	upr. nr	226/65

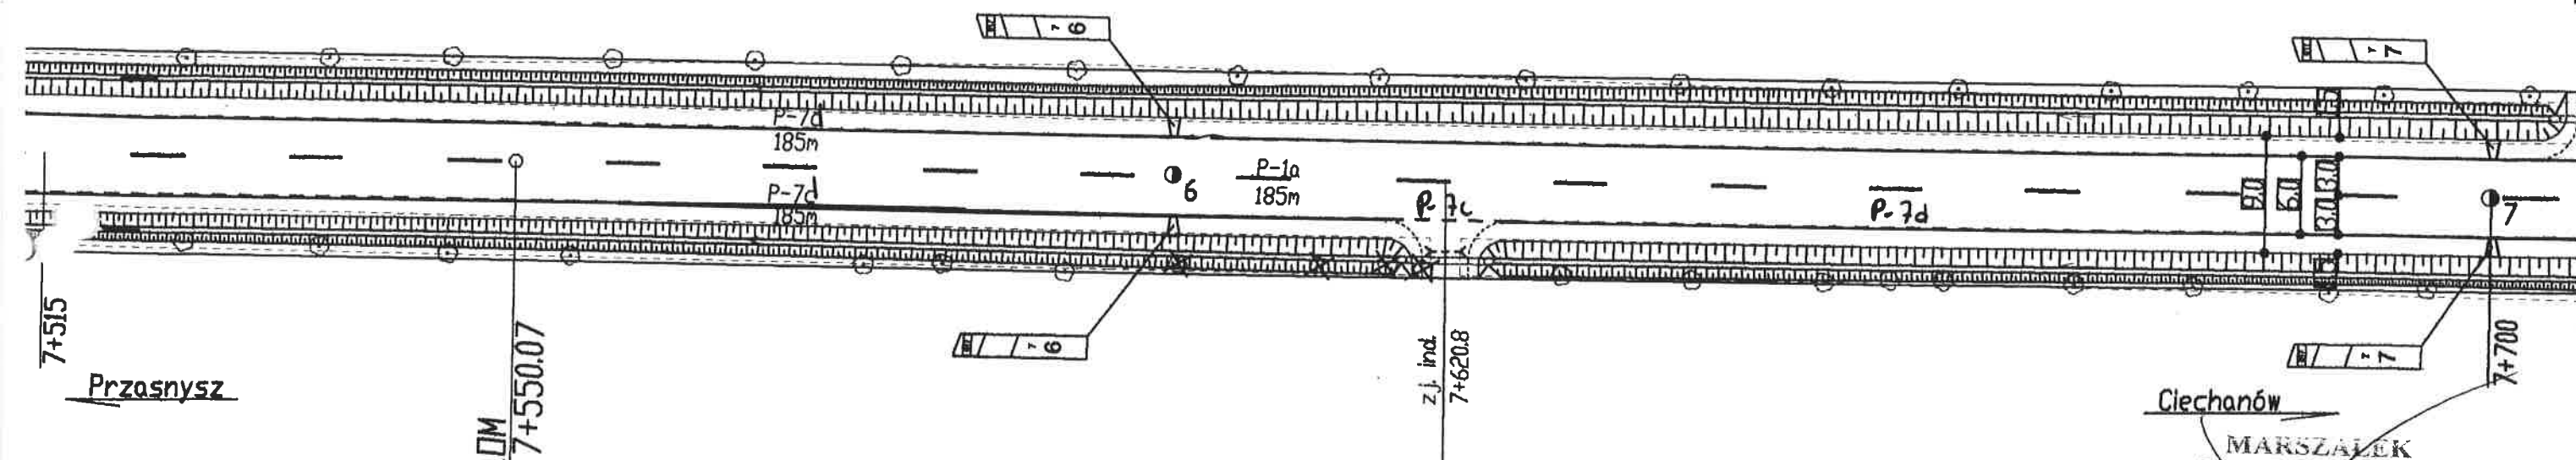

W19 - km 7+550.14
X=5802996.25 Y=4555823.61
7=0°13'19" załom

MARSZAŁEK WOJEWÓDZTWA MAZOWIECKIEGO

ZATWIERDZENIE N.I.D.I. 5418-116.10
Zatwierdzam do realizacji stałą organizację ruchu
w całości/w części bez zmian/po wprowadzeniu zmian.
Niniejszą organizację ruchu należy wprowadzić do dnia 31.12.2011

Termin wprowadzenia organizacji ruchu należy zgłosić co
najmniej na 7 dni przed wprowadzeniem organizacji ruchu
do Departamentu Nieruchomości i Infrastruktury
03-718 Warszawa, ul. Ks. I. Kłopotowskiego 5
fax 022/597 98 02

2010 -03- 1 2

Z up. Marszałka Województwa

Janusz Ulatowski
Dyrektor Departamentu
Nieruchomości i Infrastruktury

MARSZAŁEK WOJEWÓDZTWA MAZOWIECKIEGO

ZATWIERDZENIE
N.I.D.I. 5418-192.08 ważne do 30.06.10
Zatwierdzam do realizacji stałą organizację
ruchu w całości - ze zmianami. Termin wprowadzenia
niniejszej organizacji ruchu należy zgłosić do:
Departamentu Nieruchomości i Infrastruktury
03-718 Warszawa, ul. Ks. I. Kłopotowskiego 5 fax 022/5979802


2009 -01- 1 0

Z up. Marszałka Województwa

Janusz Ulatowski
Dyrektor Departamentu
Nieruchomości i Infrastruktury

ZNAKI PIONOWE	szt.	ZNAKI POZIOME	m²
A. Znaki ostrzegawcze	0	Linie segregacyjne	7,40
B. Znaki zakazu	0	Linie krawędziowe szer. 12 cm	22,20
C. Znaki nakazu	0	Linie krawędziowe szer. 24 cm	---
D. Znaki informacyjne	0	Pow. wyłączone z ruchu	---
E. Znaki kierunku i miejscowości	0	Znaki poprzeczne	---
F. Znaki uzupełniające	0	Inne elementy (linia peron)	---
T. Tabliczki do znaków	0	ŁĄCZNIE ZNAKI POZIOME	29,60
U. Tabliczki ogranicz. i prow.	0	Punktowe elementy odblaskowe - szt.	---
ŁĄCZNIE ZNAKI PIONOWE	0	URZADZENIA BEZPIECZEŃSTWA RUCHU	
SŁUPKI DO ZNAKÓW	0	Słupki prowadzące - szt.	4
KONSTR. WSPORCZE DO TABLIC	0		

INWESTOR: Mazowiecki Zarząd Dróg Wojewódzkich w Warszawie 00-380 Warszawa, ul. Kruczkowskiego 3 tel. +48 22 628-31-73 fax +48 22 628-71-96			
WYKONWCA: Scott Wilson Kirkpatrick & Co.Ltd Sp. z o.o. Oddział w Polsce 02-516 Warszawa, ul. Rejtana 17 tel. +48 22 542 41 80 fax +48 22 542 41 81			
Nazwa dokumentacji	Przebudowa drogi wojewódzkiej nr 617 Przasnysz - Ciechanów na całej długości 0+000 - 23+990.31	Data	grudzień 2008 r.
Stadium	PROJEKT STAŁEJ ORGANIZACJI RUCHU	Skala	1:500
Branda	PLAN SYTUACYJNY cz. 48 - km 7+515 - 7+700	Nr rys.	2/48
Tytuł rysunku			
Projektant	mgr inż. Waldemar Kurylowicz	upr. nr	359/66
Z-ca Projektanta	mgr inż. Mirosław Kłysz	upr. nr	2743/Lb/94
Projektant	mgr inż. Mirosław Kłysz	upr. nr	2743/Lb/94
Asystent	mgr inż. Agnieszka Jasłiska		
Sprawdzający	mgr inż. Włodzisław Kłysz	upr. nr	226/66

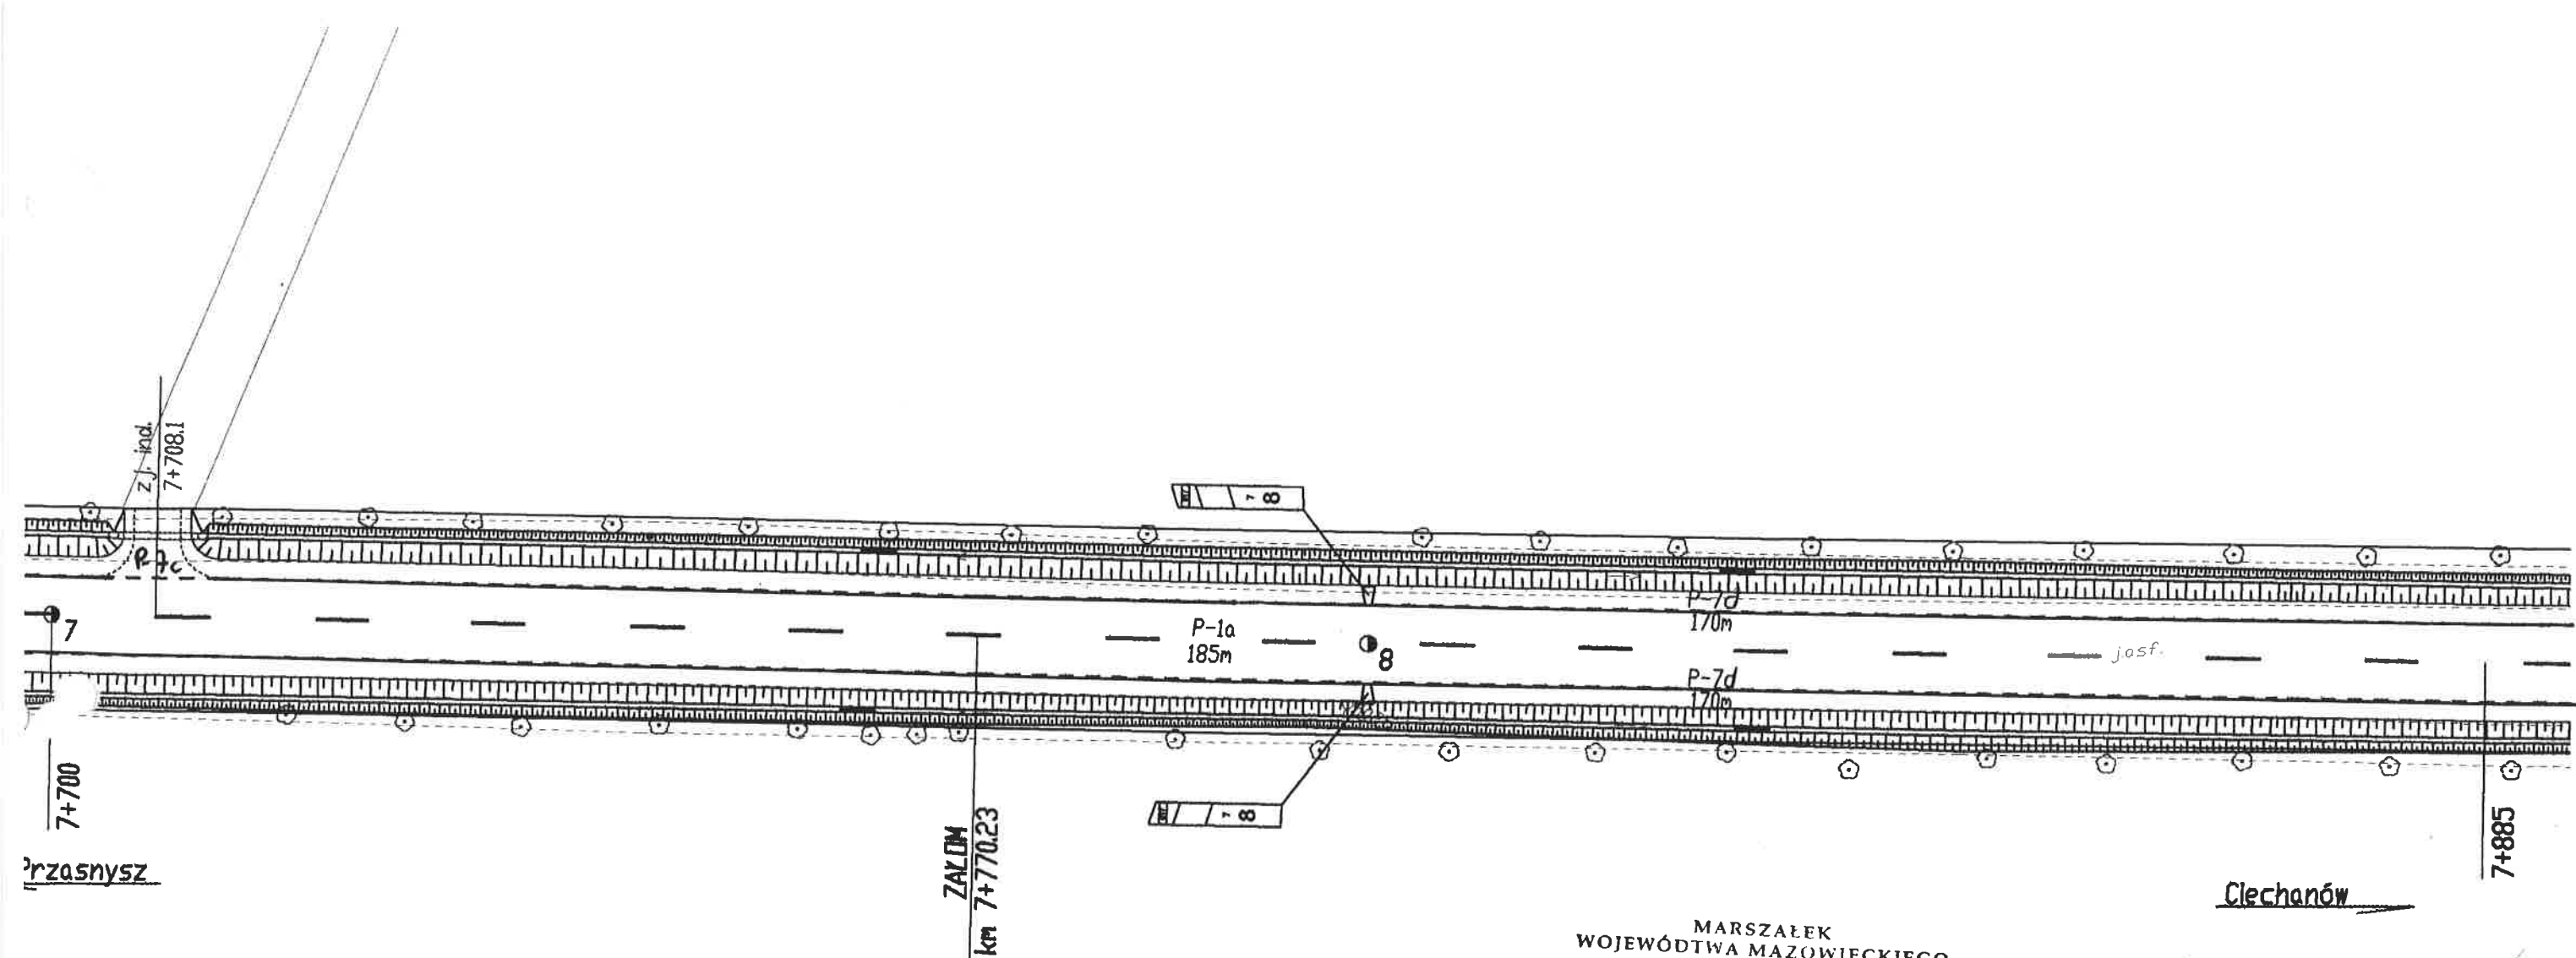

W19a - km 7+770.23
X=5802911.18 Y=4555620.56
γ=0°02'36" załom

MARSZAŁEK
WOJEWÓDZTWA MAZOWIECKIEGO
ZATWIERDZENIE Nr NID.II/.../5418-.../11.6.11.0
Zatwierdzam do realizacji stałą organizację ruchu
w całości/w części bez zmian/po wprowadzeniu zmian.
Niniejszą organizację ruchu należy wprowadzić do dnia 31.12.2011
Termin wprowadzenia organizacji ruchu należy zgłosić co
najmniej na 7 dni przed wprowadzeniem organizacji ruchu
do Departamentu Nieruchomości i Infrastruktury
03-718 Warszawa, ul. Ks. J. Kłopotowskiego 5
fax 022/597 98 02

2010 -03- 1 2

Z up. Marszałka Województwa

Janusz Ulatowski
Dyrektor Departamentu
Nieruchomości i Infrastruktury

MARSZAŁEK
WOJEWÓDZTWA MAZOWIECKIEGO
ZATWIERDZENIE
NID.I 5418-.../5418-.../11.6.11.0
Zatwierdzam do realizacji stałą organizację
ruchu w całości - ze zmianami. Termin wprowadzenia
niniejszej organizacji ruchu należy zgłosić do:
Departamentu Nieruchomości i Infrastruktury
03-718 Warszawa, ul. Ks. J. Kłopotowskiego 5 fax 022/5979802
2009 -01- 1 0


Z up. Marszałka Województwa

Janusz Ulatowski
Dyrektor Departamentu
Nieruchomości i Infrastruktury

ZNAKI PIONOWE	szt.	ZNAKI POZIOME	m ²
A. Znak ostrzegawczy	0	Linie segregacyjne	7,40
B. Znak zakazu	0	Linie krawędziowe szer. 12 cm	22,20
C. Znak nakazu	0	Linie krawędziowe szer. 24 cm	---
D. Znak informacyjny	0	Pow. wyłączone z ruchu	---
E. Znak kierunku i miejscowości	0	Znaki poprzeczne	---
F. Znak uzupełniający	0	Inne elementy (linia peron)	---
T. Tabliczki do znaków	0	ŁĄCZNIE ZNAKI POZIOME	29,60
U. Tabliczki ogranicz. i prow.	0	Punktowe elementy odblaskowe - szt.	---
ŁĄCZNIE ZNAKI PIONOWE	0	URZADZENIA BEZPIECZEŃSTWA RUCHU	
SŁUPKI DO ZNAKÓW	0	Słupki prowadzące - szt.	2
KONSTR. WSPORCZE DO TABLIC	0		

INWESTOR: Mazowiecki Zarząd Dróg Wojewódzkich w Warszawie 00-380 Warszawa ul. Kruczkowskiego 3 tel. +48 22 628-31-73 fax +48 22 629-71-96			
WYKONWCA: Scott Wilson Kirkpatrick & Co.Ltd Sp. z o.o. Oddział w Polsce 02-516 Warszawa ul. Rejtana 17 tel. +48 22 542 41 80 fax +48 22 542 41 81			
Nazwa dokumentacji	Przebudowa drogi wojewódzkiej nr 617 Przasnysz - Ciechanów na całej długości - 23+990-31	Data	grudzień 2008 r.
Stadium	PROJEKT STAŁEJ ORGANIZACJI RUCHU	Skala	1:500
Branda	PLAN SYTUACYJNY cz. 49 - km 7+700 - 7+850	Nr rys.	2/49
Tytuł rysunku			
Projektant	mgr inż. Waldemar Kurtyłowicz	upr. nr	359/66
Z-ca Projektanta	mgr inż. Mirosław Kłysz	upr. nr	2743/L6/94
Projektant	mgr inż. Mirosław Kłysz	upr. nr	2743/L6/94
Asystent	mgr inż. Agnieszka Jasńska		A. Jasńska
Sprawdzający	mgr inż. Władysław Kłysz	upr. nr	226/66

W20 - km 7+966.50
X=5802835.48 Y=4555439.48
γ=0°22'25" załom

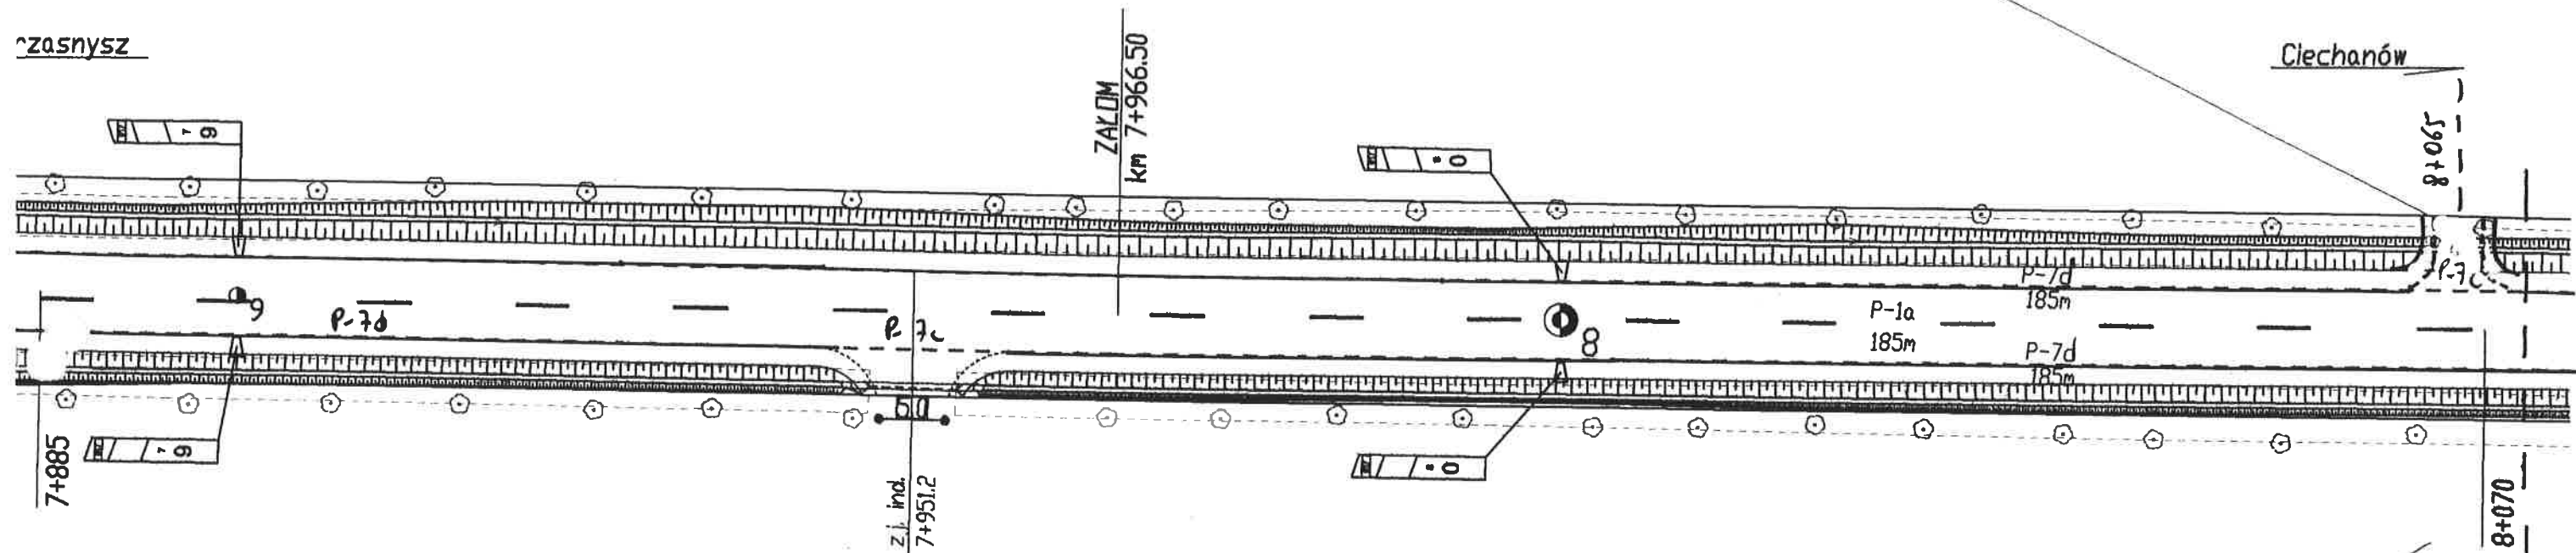

MARSZAŁEK
WOJEWÓDZTWA MAZOWIECKIEGO

ZATWIERDZENIE Nr NI.D.V. /5418-116/10
Zatwierdzam do realizacji stałą organizację ruchu
w całości/w części bez zmian po wprowadzeniu zmian.
Niniejszą organizację ruchu należy wprowadzić do dnia 02.12.2011
Termin wprowadzenia organizacji ruchu należy zgłosić co
najmniej na 7 dni przed wprowadzeniem organizacji ruchu
do Departamentu Nieruchomości i Infrastruktury
03-718 Warszawa, ul. Ks. J. Kłopotowskiego 5 fax 022/597 98 02

MARSZAŁEK
WOJEWÓDZTWA MAZOWIECKIEGO

ZATWIERDZENIE

NI.D.I. 5418-116/10 ważne do 30.06.10
Zatwierdzam do realizacji stałą organizację
ruchu w całości - ze zmianami Termin wprowadzenia
niniejszej organizacji ruchu należy zgłosić do:
Departamentu Nieruchomości i Infrastruktury
03-718 Warszawa, ul. Ks. J. Kłopotowskiego 5 fax: 022/5979802
2009-01-10

2010-03-12 Z up. Marszałka Województwa

Janusz Ulatowski
Dyrektor Departamentu
Nieruchomości i Infrastruktury

Z up. Marszałka Województwa

Janusz Ulatowski
Dyrektor Departamentu
Nieruchomości i Infrastruktury

ZNAKI PIONOWE	szt.	ZNAKI POZIOME	m ²
A. Znak ostrzegawczy	0	Linie segregacyjne	7,40
B. Znak zakazu	0	Linie krawędziowe szer. 12 cm	22,20
C. Znak nakazu	0	Linie krawędziowe szer. 24 cm	---
D. Znak informacyjny	0	Pow. wyłączone z ruchu	---
E. Znak kierunku i miejscowości	0	Znak poprzeczny	---
F. Znak uzupełniający	0	Inne elementy (linia peron)	---
T. Tabliczki do znaków	0	ŁĄCZNIE ZNAKI POZIOME	29,60
II. Tabliczki ogranicz. i prow.	0	Punktowe elementy odblaskowe - szt.	---
ŁĄCZNIE ZNAKI PIONOWE	0	URZĄDZENIA BEZPIECZEŃSTWA RUCHU	
SŁUPKI DO ZNAKÓW	0	Słupki prowadzące - szt.	4
KONSTR. WSPORCZE DO TABLIC	0		

INWESTOR: Mazowiecki Zarząd Dróg Wojewódzkich
w Warszawie
00-380 Warszawa, ul. Kruczkowskiego 3
tel. +48 22 628-31-73 fax +48 22 629-71-96


WYKONWCA: Scott Wilson Kirkpatrick & Co.Ltd
Sp. z o.o. Oddział w Polsce
02-516 Warszawa, ul. Rejtana 17
tel. +48 22 542 41 80 fax +48 22 542 41 81

Nazwa dokumentacji: Przebudowa drogi wojewódzkiej nr 617
Przasnysz - Ciechanów
na całej długości km 0+000 - 23+990,31
Stadium: Branża
Tytuł rysunku: PLAN SYTUACYJNY cz. 50 - km 7+850 - 8+070

Data: grudzień 2008 r.
Skala: 1:500
Nr rys.: 2/50

Projektant: mgr inż. Waldemar Kurylowicz upr. nr 359/66
Z-ca Projektanta: mgr inż. Miłosz Kłysz upr. nr 2743/L6/94
Projektant: mgr inż. Miłosz Kłysz upr. nr 2743/L6/94
Asystent: mgr inż. Agnieszka Jasłowska
Sprawdza: mgr inż. Władysław Kłysz upr. nr 226/66

W21 - km 8+202.26
X=5802743.12 Y=4555222.56
 $\gamma = 0^{\circ}31'56''$ załom

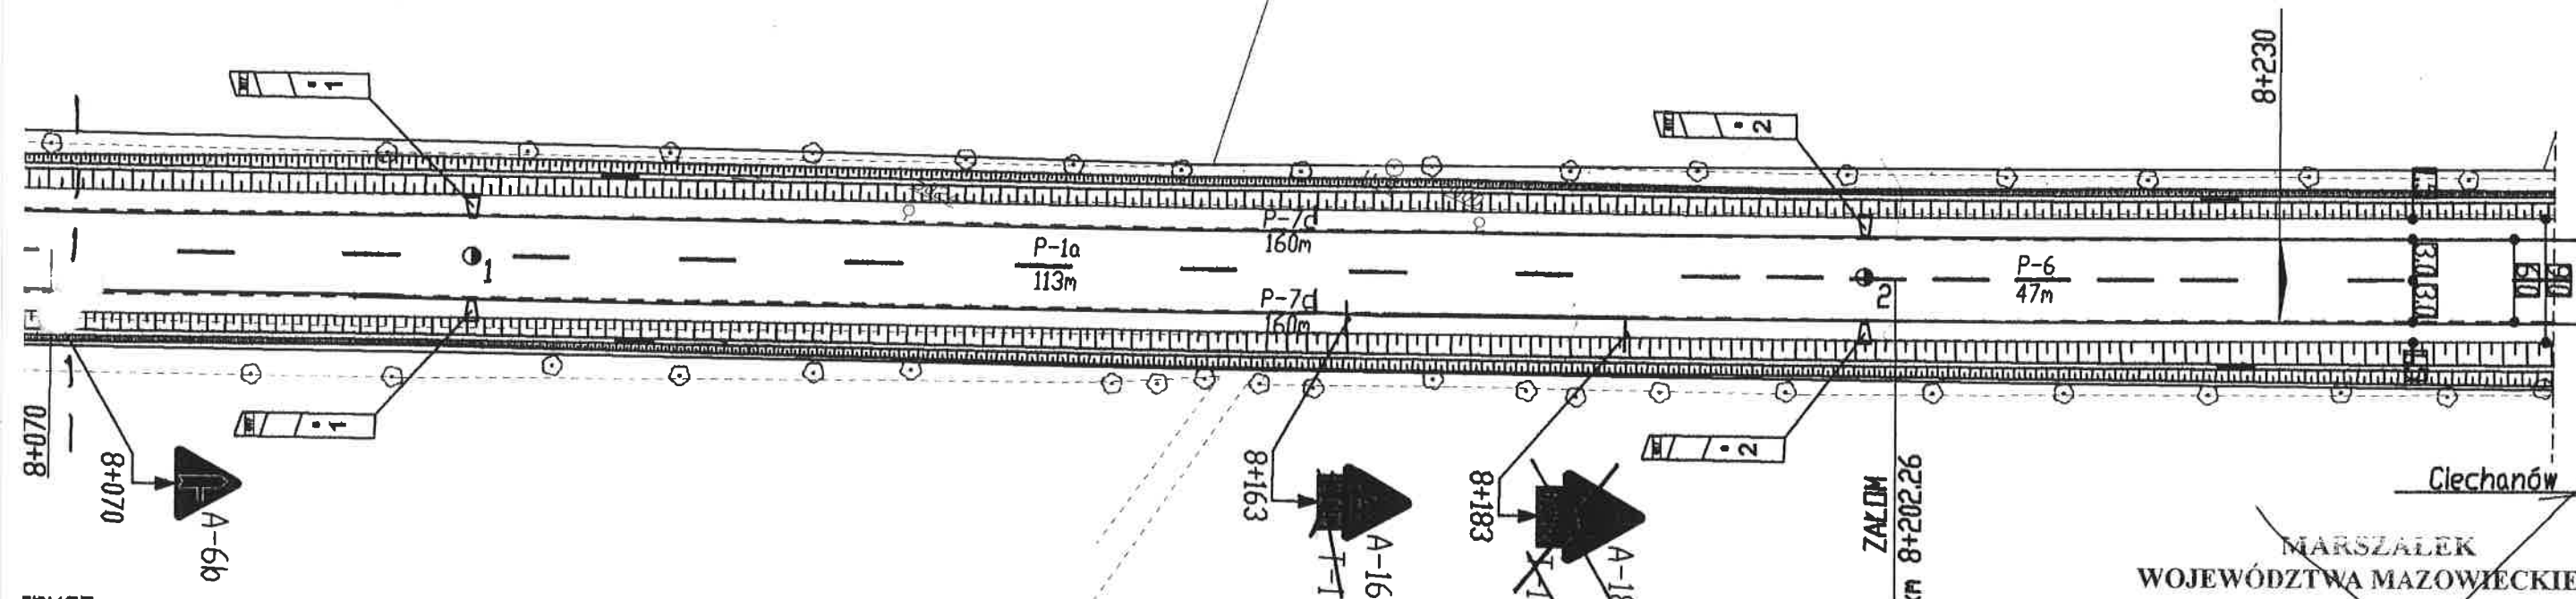

znysz

MARSZAŁEK
WOJEWÓDZTWA MAZOWIECKIEGO

ZATWIERDZENIE Nr NID.V.../5418-.../116.../10
Zatwierdzam do realizacji stałą organizację ruchu
w całości/w części bez zmian/po wprowadzeniu zmian.
Niniejszą organizację ruchu należy wprowadzić do dnia 31.12.2011

Termin wprowadzenia organizacji ruchu należy zgłosić co
najmniej na 7 dni przed wprowadzeniem organizacji ruchu
do Departamentu Nieruchomości i Infrastruktury
03-718 Warszawa, ul. Ks. I. Kłopotowskiego 5
fax 022/597 98 02

2010 -03- 1 2

Z up. Marszałka Województwa

Janusz Ulatowski
Dyrektor Departamentu
Nieruchomości i Infrastruktury

MARSZAŁEK
WOJEWÓDZTWA MAZOWIECKIEGO

ZATWIERDZENIE

NID.I. 5418-.../192.../108.../30.06.10
Zatwierdzam do realizacji stałą organizację
ruchu w całości - ze zmianami. Termin wprowadzenia
niniejszej organizacji ruchu należy zgłosić do:
Departamentu Nieruchomości i Infrastruktury
03-718 Warszawa, ul. Ks. I. Kłopotowskiego 5 fax: 022/5979802

2009 -01- 1 0

Z up. Marszałka Województwa

Janusz Ulatowski
Dyrektor Departamentu
Nieruchomości i Infrastruktury


ZNAKI PIONOWE	szt.	ZNAKI POZIOME	m ²
A. Znak ostrzegawczy	3	Linie segregacyjne	8,28
B. Znak zakazu	0	Linie krawędziowe szer. 12 cm	19,20
C. Znak nakazu	0	Linie krawędziowe szer. 24 cm	---
D. Znak informacyjny	0	Pow. wyłączone z ruchu	---
E. Znak kierunku i miejscowości	0	Znaki poprzeczne	---
F. Znak uzupełniający	0	Inne elementy (linia peron)	---
T. Tabliczki do znaków	2	ŁĄCZNIE ZNAKI POZIOME	27,48
U. Tabliczki ogranicz. i prow.	0	Punktowe elementy odblaskowe - szt.	---
ŁĄCZNIE ZNAKI PIONOWE	5	URZĄDZENIA BEZPIECZEŃSTWA RUCHU	
SŁUPKI DO ZNAKÓW	3	Słupki prowadzące - szt.	4
KONSTR. WSPORCZE DO TABLIC	0		

INWESTOR: Mazowiecki Zarząd Dróg Wojewódzkich w Warszawie 00-380 Warszawa, ul. Kruczkowskiego 3 tel. +48 22 628-31-73 fax +48 22 629-71-95			
WYKONWCA: Scott Wilson Kirkpatrick & Co.Ltd Sp. z o.o. Oddział w Polsce 02-516 Warszawa, ul. Rejtana 17 tel. +48 22 542 41 80 fax +48 22 542 41 81			
Tytuł rysunku			
Projektant	mgr inż. Waldemar Kurtyłowicz	upr. nr	359/66
Z-ca Projektanta	mgr inż. Mirosław Kłyś	upr. nr	2743/L6/94
Projektant	mgr inż. Mirosław Kłyś	upr. nr	2743/L6/94
Asystent	mgr inż. Agnieszka Jasłowska		
Sprawdzający	mgr inż. Władysław Kłyś	upr. nr	226/66

gm. Opinogóra Grn.


Przasnysz

Ciechanów

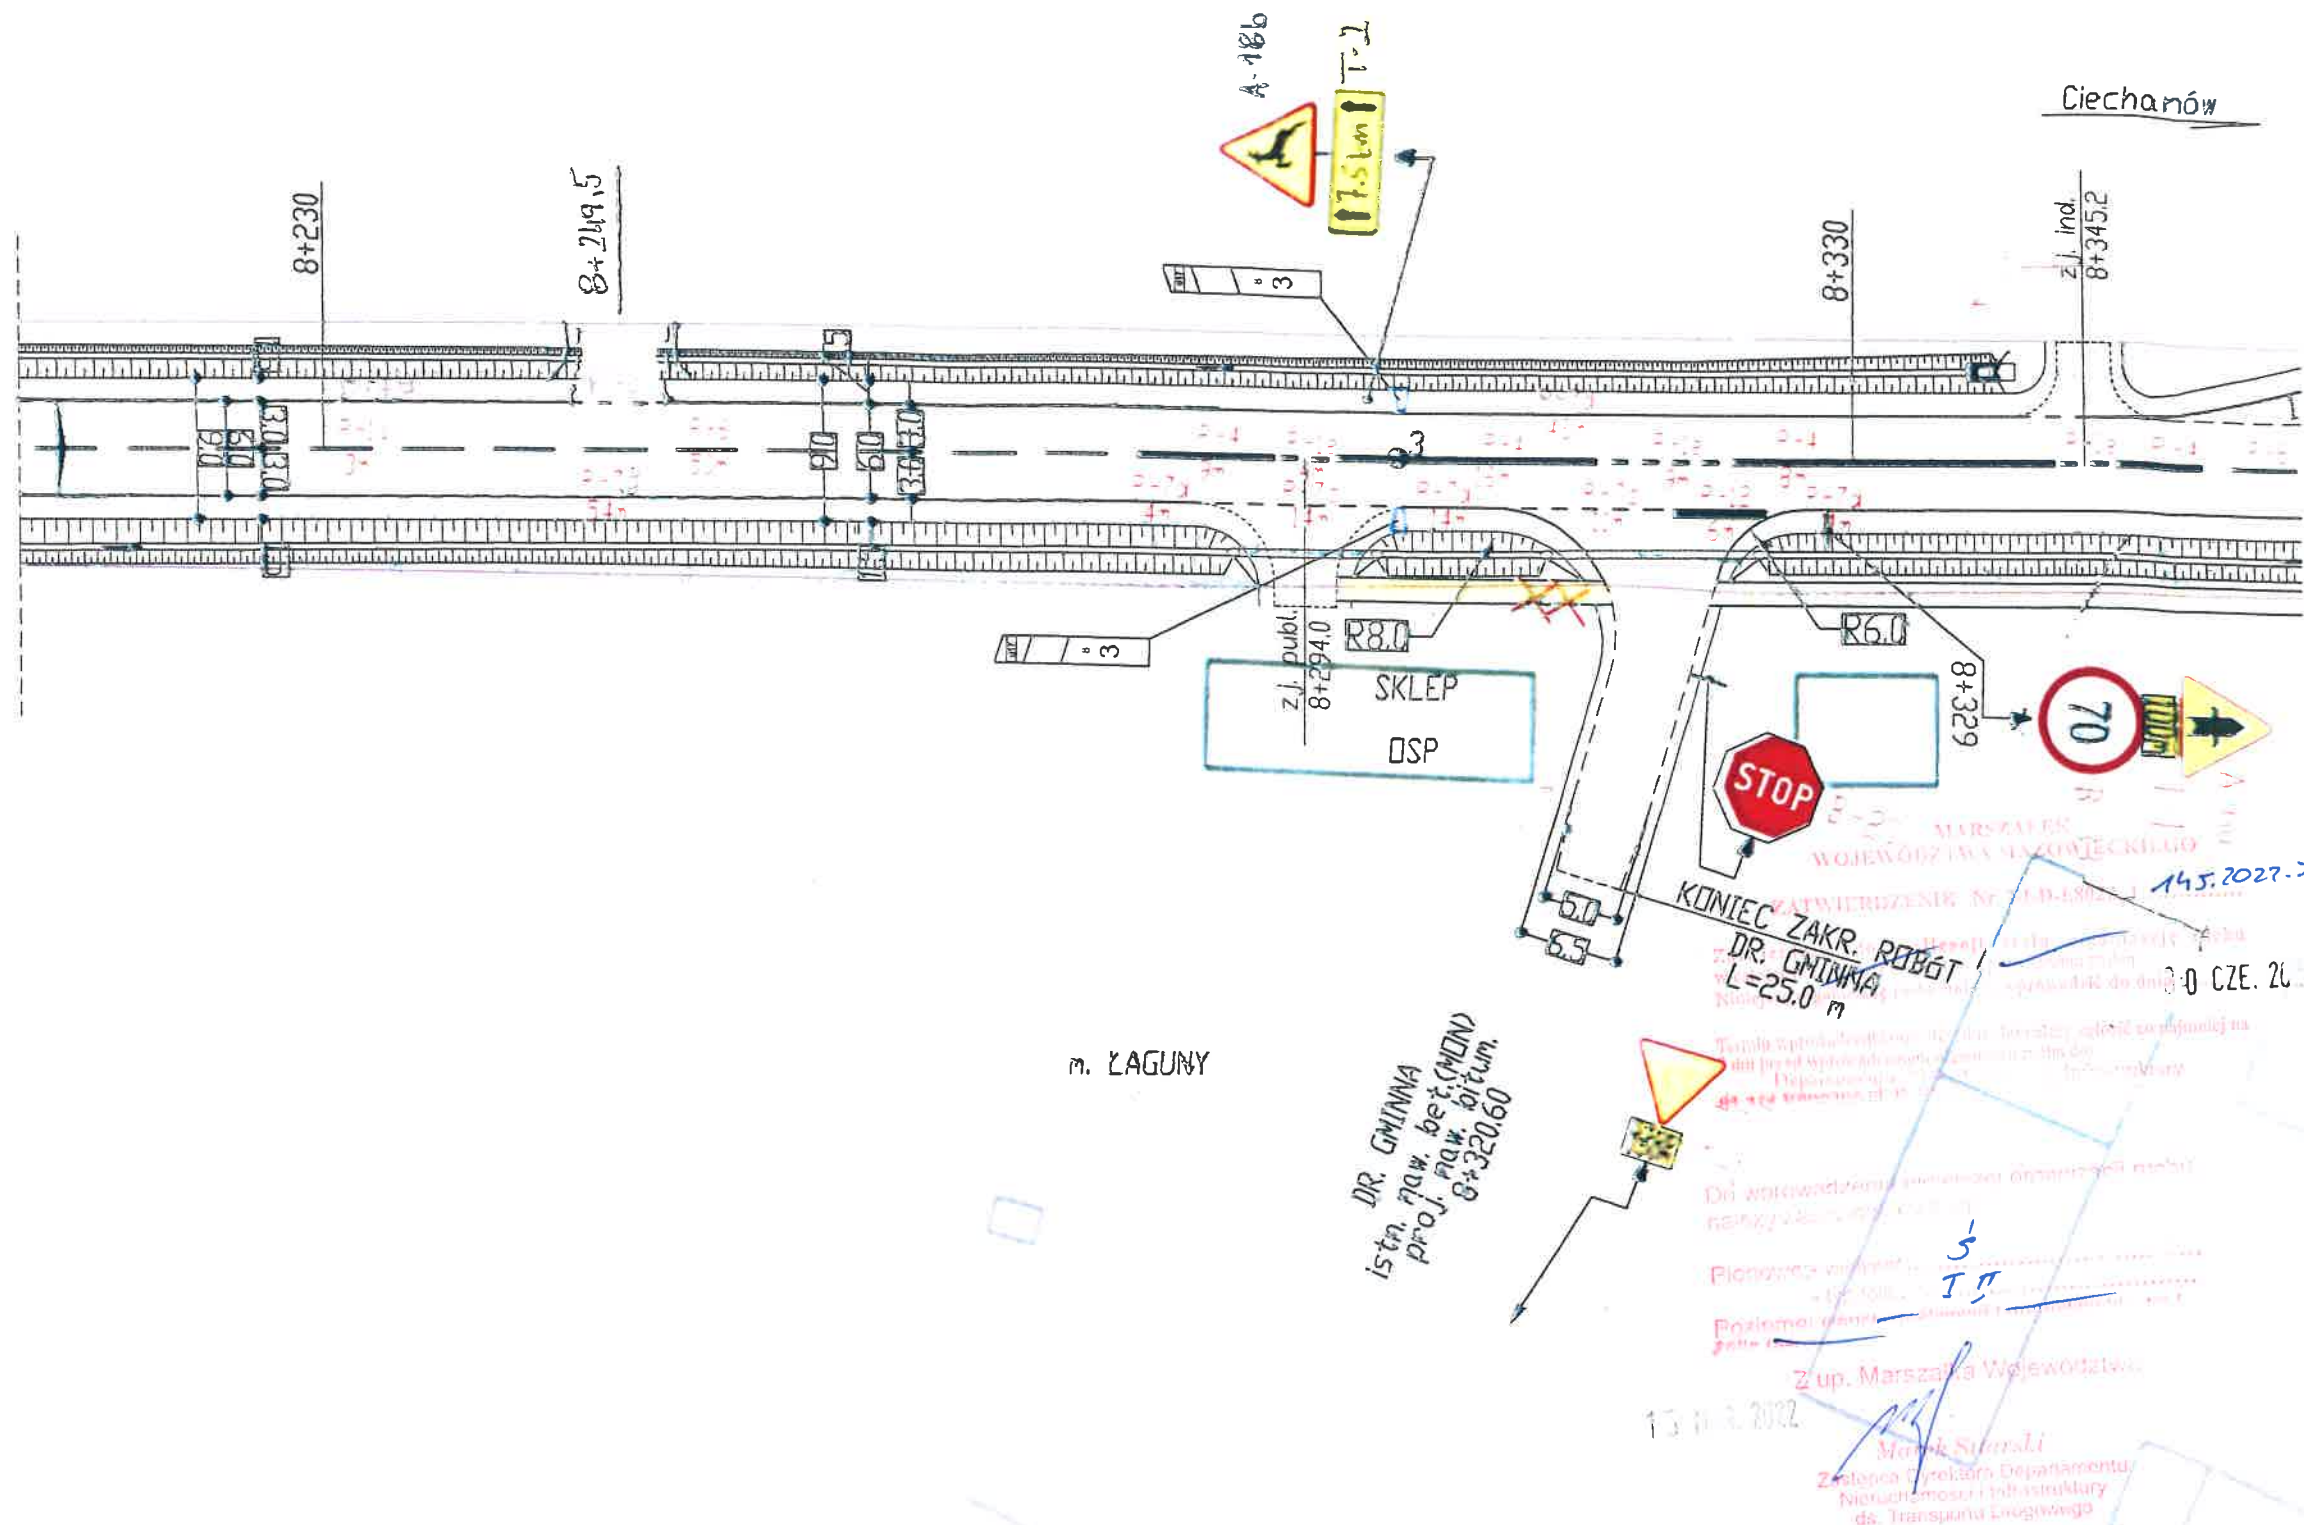

ZNAKI PIONOWE	szt.	ZNAKI POZIOME	m ²
A. Znaki ostrzegawcze	3	Linie segregacyjne	13,76
B. Znaki zakazu	2	Linie krawędziowe szer. 12 cm	14,94
C. Znaki nakazu	0	Linie krawędziowe szer. 24 cm	---
D. Znaki informacyjne	0	Pow. wyłączone z ruchu	---
E. Znaki kierunku i miejscowości	0	Znaki poprzeczne	3,00
F. Znaki uzupełniające	0	Inne elementy (linia peron)	---
T. Tabliczki do znaków	3	ŁĄCZNIE ZNAKI POZIOME	31,70
U. Tabliczki ogranicz. i prow.	0	Punktowe elementy odblaskowe - szt.	---
ŁĄCZNIE ZNAKI PIONOWE	4	URZĄDZENIA BEZPIECZEŃSTWA RUCHU	
SŁUPKI DO ZNAKÓW	4	Słupki prowadzące - szt.	2
KONSTR. WSPORCZE DO TABLIC	0		

NUMER I NAZWA DROGI Droga wojewódzka nr 617 Przasnysz – Ciechanów km 0+000 – 24+029		KILOMETRAŻ Km 8+230-8+330	
TYTUŁ RYSUNKU STAŁA ORGANIZACJA RUCHU w zakresie oznakowania znakami ostrzegawczymi A-18b		Rys. nr 2/52	SKALA 1:500
OPRACOWAŁ :	Daniel A. Břewczyński Starszy Specjalista	BRANŻA DROGOWA	DATA Grudzień 2021
SPRAWDZIŁ:	Renata Friedko		

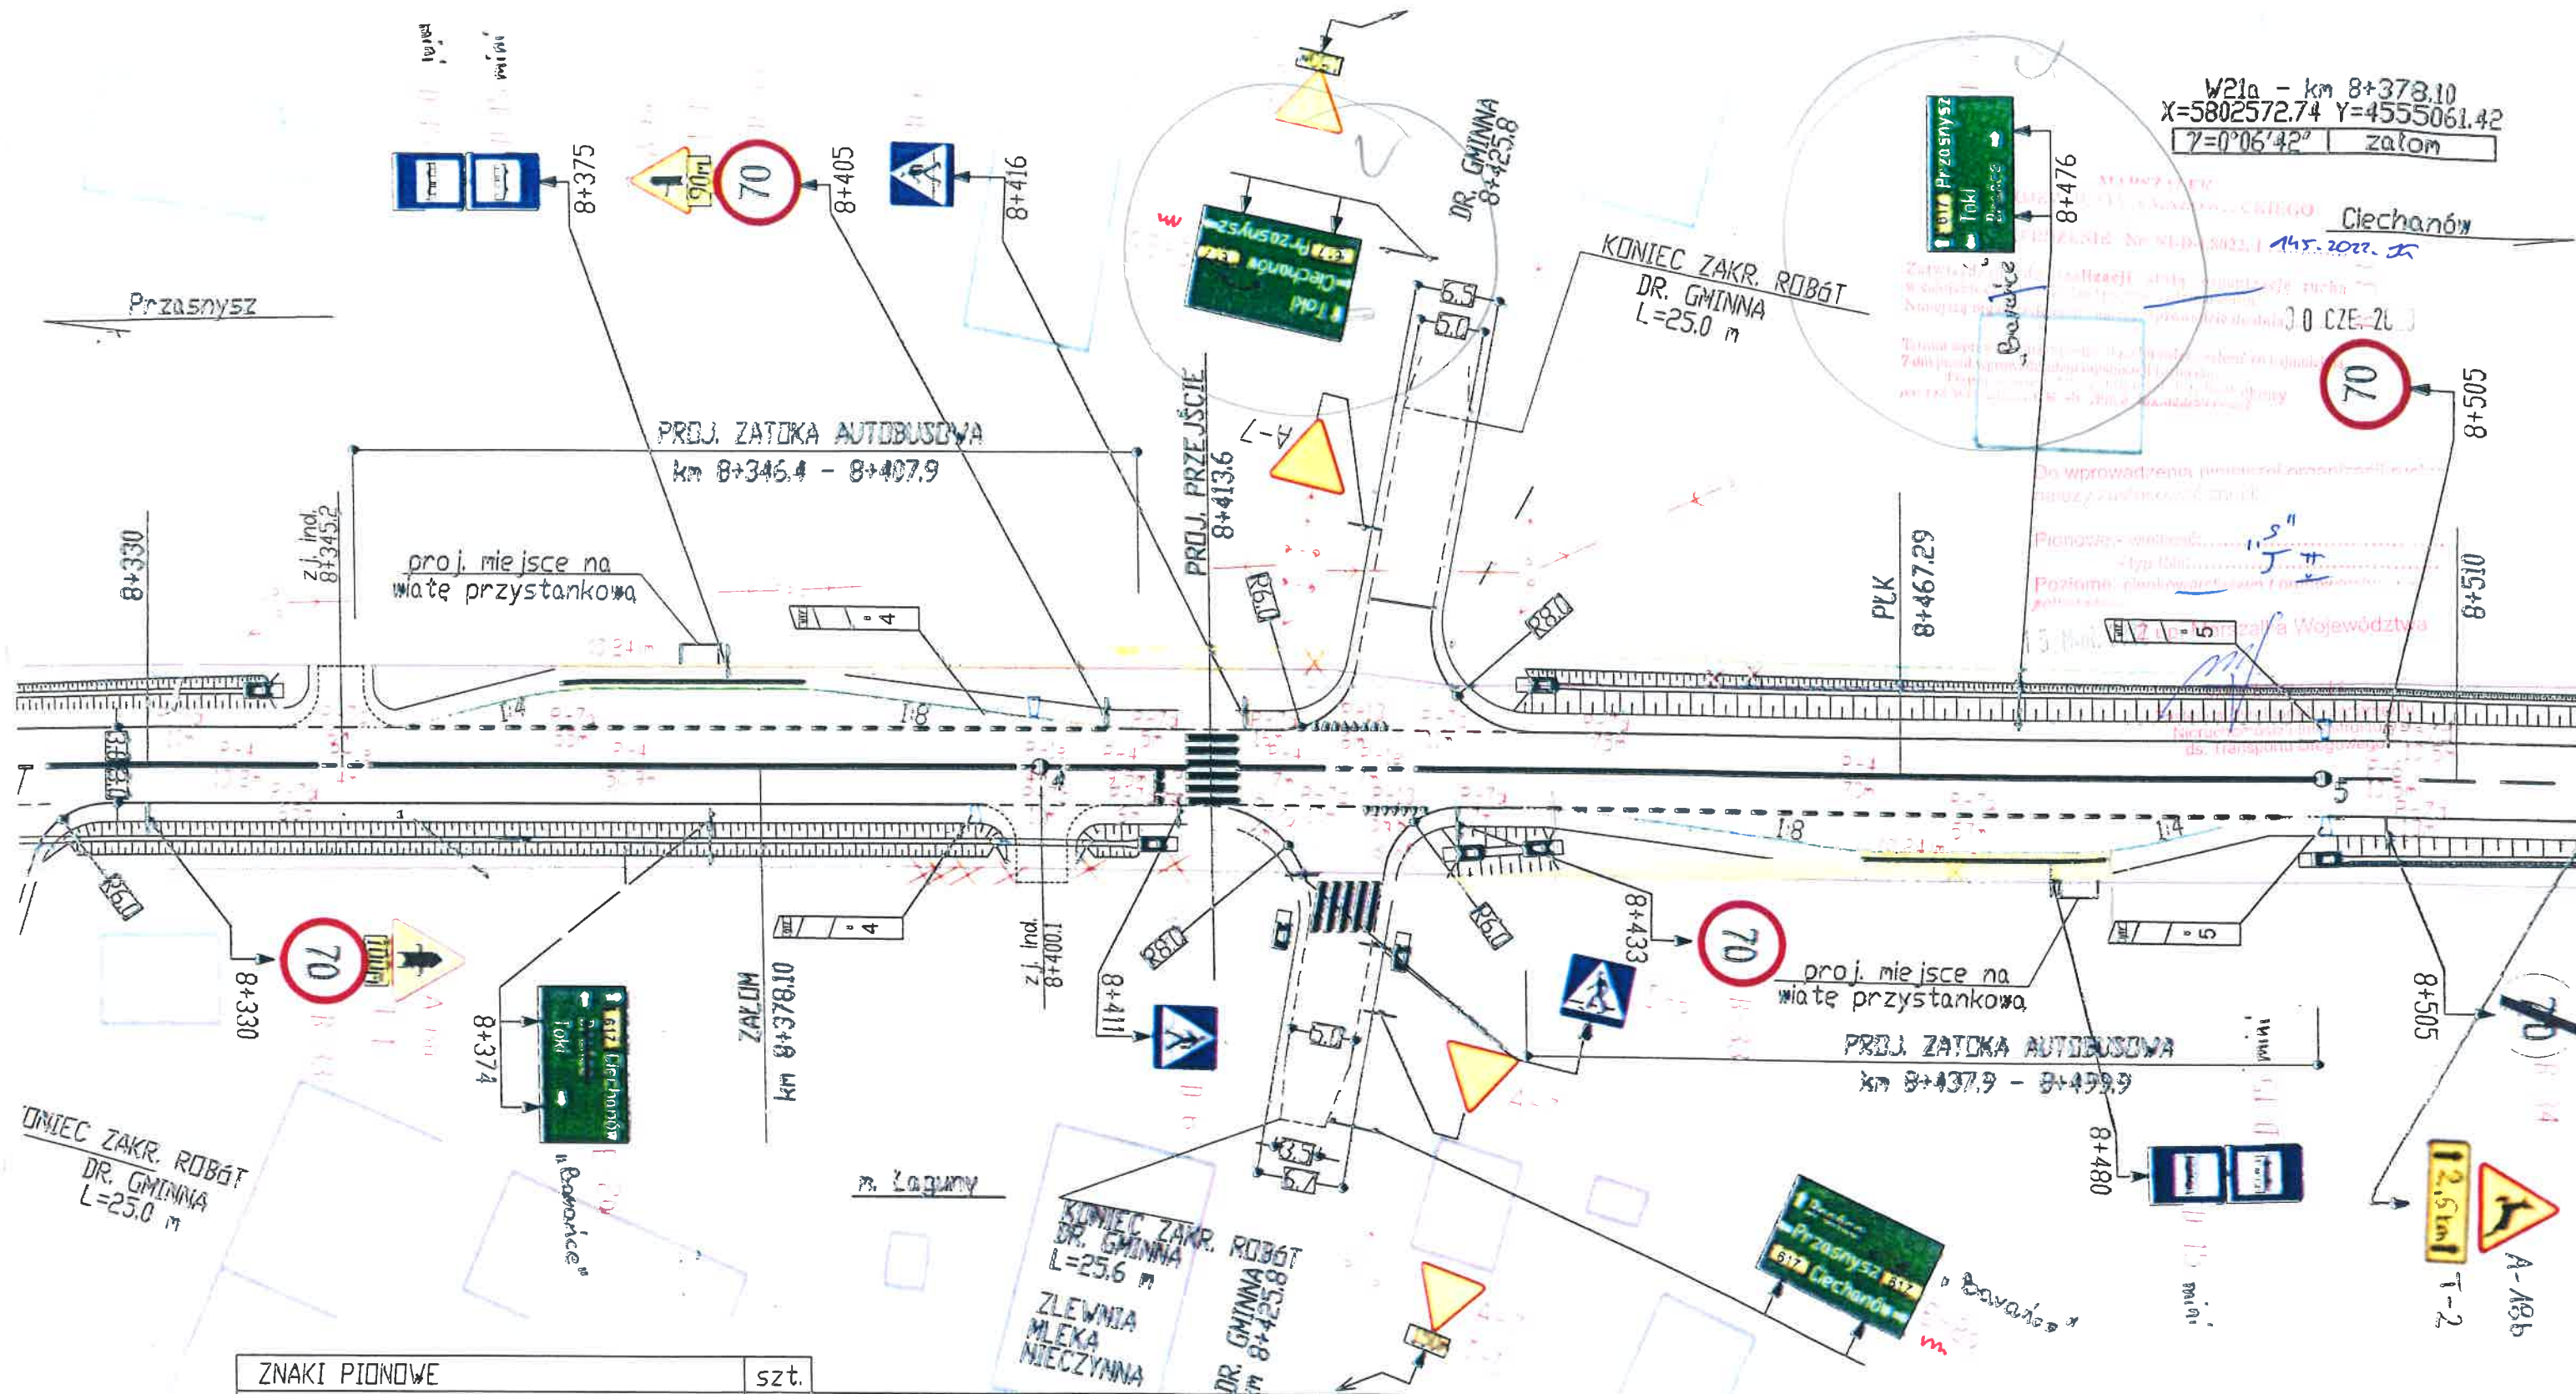


ZNAKI PIONOWE	szt.	ZNAKI POZIOME	m ²
A. Znaki ostrzegawcze	7	Linie segregacyjne	39,02
B. Znaki zakazu	5	Linie krawędziowe szer. 12 cm	21,00
C. Znaki nakazu	0	Linie krawędziowe szer. 24 cm	13,20
D. Znaki informacyjne	7	Pow. wyłączone z ruchu	—
E. Znaki kierunku i miejscowości	4	Znaki poprzeczne	26,92
F. Znaki uzupełniające	0	Inne elementy	9,12
T. Tabliczki do znaków	0	ŁĄCZNIE ZNAKI POZIOME	109,26
U. Tabliczki ogranicz. i prow.	0	Punktowe elementy odblaskowe - szt.	—
ŁĄCZNIE ZNAKI PIONOWE	27	URZĄDZENIA BEZPIECZEŃSTWA RUCHU	—
SŁUPKI DO ZNAKÓW	23	Słupki prowadzące - szt.	4
KONSTR. WSPORCZĘ DO TABLIC	4		

NUMER I NAZWA DROGI Droga wojewódzka nr 617 Przasnysz – Ciechanów km 0+000 – 24+029		KILOMETRAŻ Km 8+330-8+510	
TYTUŁ RYSUNKU STAŁA ORGANIZACJA RUCHU w zakresie oznakowania znakami ostrzegawczymi A-18b		Rys. nr 2/53	SKALA 1:500
OPRACOWAŁ :	Daniel Atbreczyński Starszy Specjalista	BRANŻA DROGOWA	DATA Grudzień 2021
SPRAWDZIŁ :	Renata Fiedko		

W22 - km 8+558.15
X=5802601.00 Y=4554896.28

$\gamma=1^{\circ}2'28''$	$R=10000\text{ m}$
$T=90.86\text{ m}$	$B=0.41\text{ m}$
$L=181.71\text{ m}$	$i=\pm 2.0\%$
$pz=pw=0\text{ m}$	

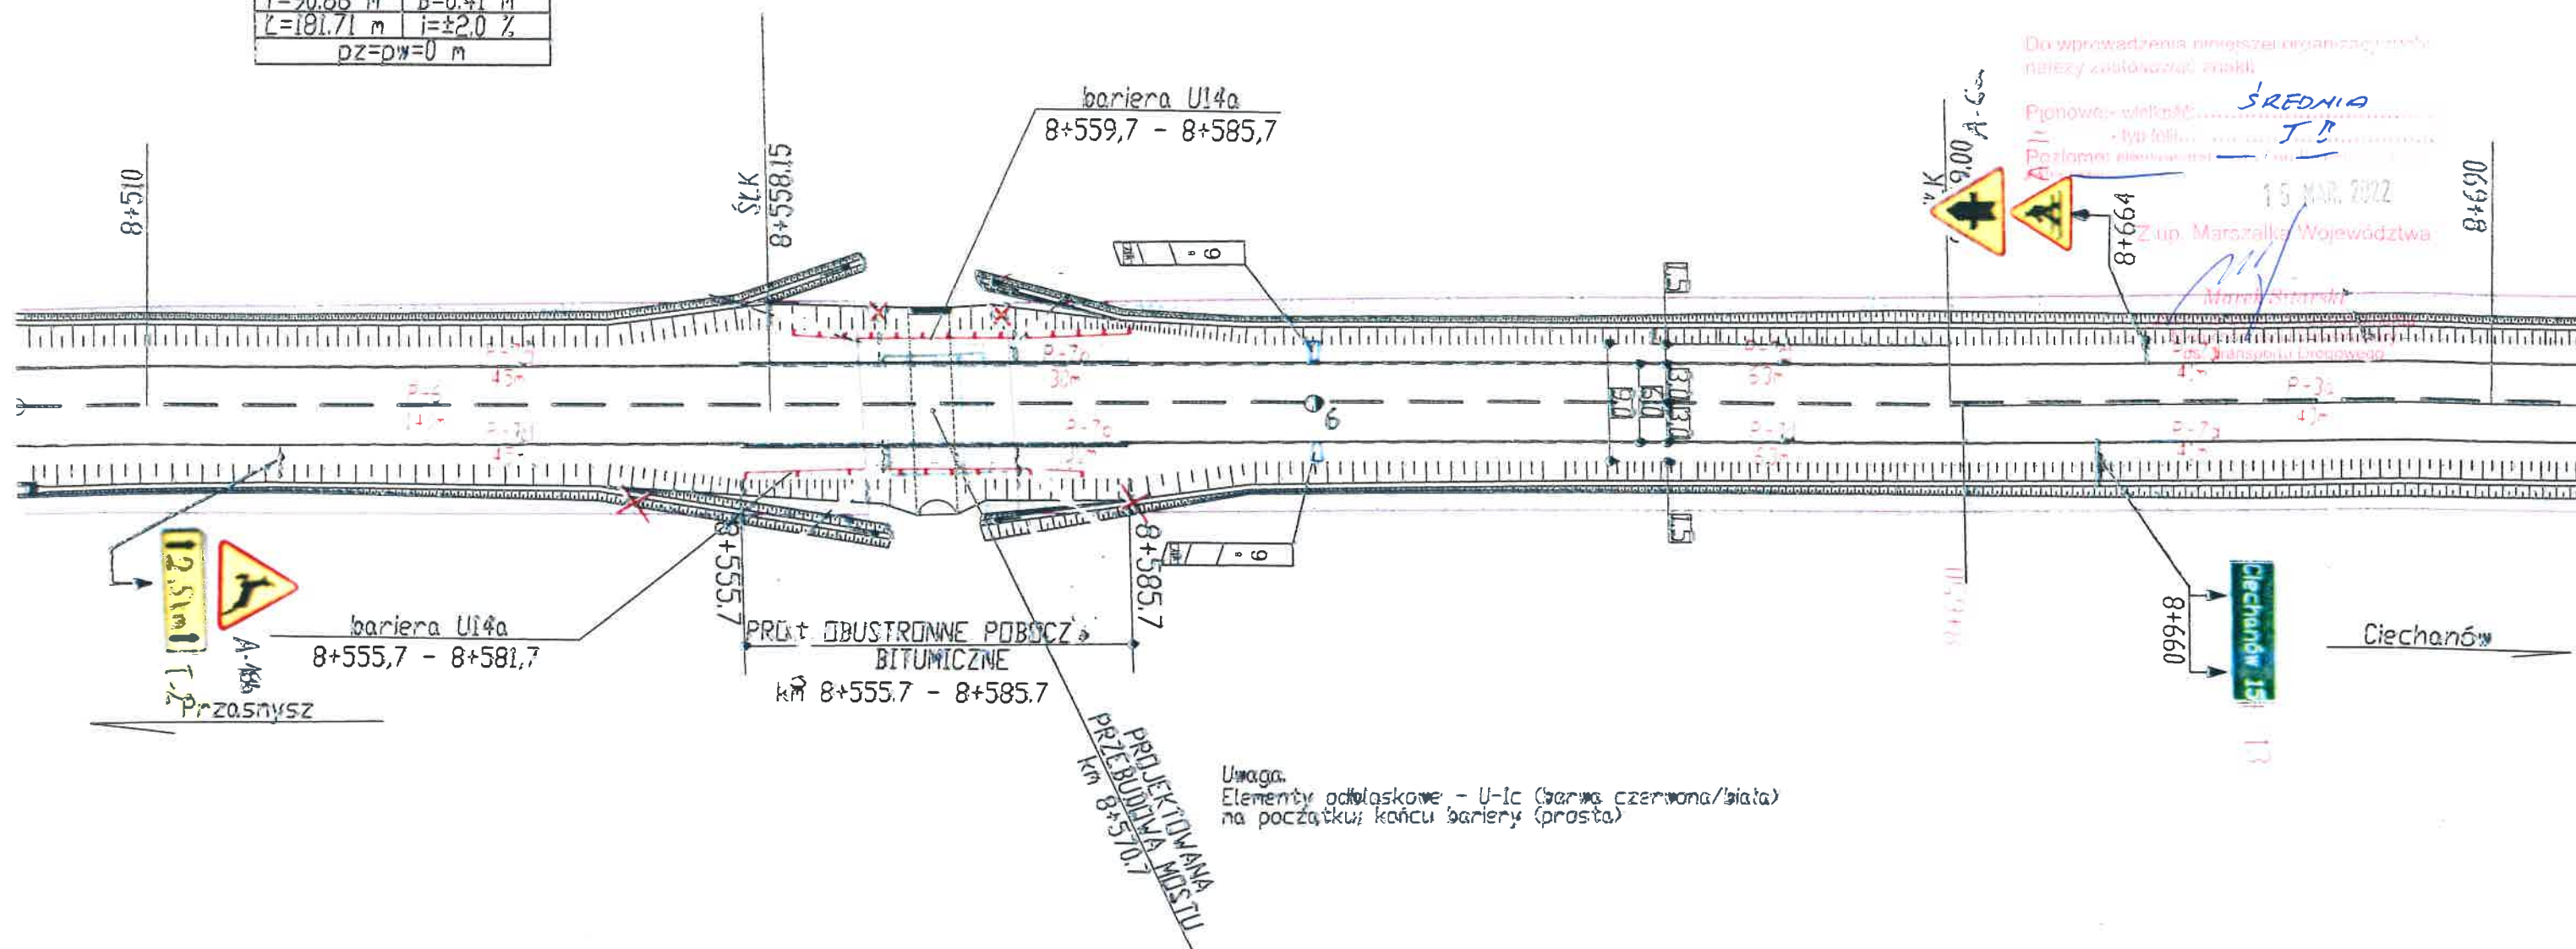

Uwaga.
Elementy odblaskowe - U-1c (barwa czerwona/biała)
na początku; końcu barier (prosto)

ZNAKI PIONOWE	szt.	ZNAKI POZIOME	m ²
A. Znaki ostrzegawcze	3	Linie segregacyjne	30,12
B. Znaki zakazu	0	Linie krawędziowe szer. 12 cm	30,84
C. Znaki nakazu	0	Linie krawędziowe szer. 24 cm	14,40
D. Znaki informacyjne	0	Pow. wytłoczone z ruchu	—
E. Znaki kierunku i miejscowości	1	Inne elementy	—
F. Znaki uzupełniające	0	ŁĄCZNIE ZNAKI POZIOME	75,36
T. Tabliczki do znaków	1	Punktowe elementy odblaskowe - szt.	—
U. Tabliczki ogranicz. i prow.	0	URZĄDZENIA BEZPIECZEŃSTWA RUCHU	—
ŁĄCZNIE ZNAKI PIONOWE	3	Słupki prowadzące - szt.	2
SŁUPKI DO ZNAKÓW	4	Barier SP-06/2 odc. początkowe [m]	2*8,0
KONSTR. WSPORCZE DO TABLIC	0	Barier SP-06/2 odc. końcowe [m]	2*4,0
		Barier SP-06/2 [m]	28,0

Punktowy element odblask. U-1c (biało czerwony) - 4 szt.

NUMER I NAZWA DROGI Droga wojewódzka nr 617 Przasnysz - Ciechanów km 0+000 - 24+029		KILOMETRAŻ Km 8+510-8+690	
TYTUŁ RYSUNKU STAŁA ORGANIZACJA RUCHU w zakresie oznakowania znakami ostrzegawczymi A-18b		Rys. nr 2/54	SKALA 1:500
OPRACOWAŁ :	Daniel Abrewczyński Starszy Specjalista	BRANŻA DROGOWA	DATA Grudzień 2021
SPRAWDZIŁ:	Renata Jedko		