


REMPROJEKT biuro projektów inżynierskich	
Gmina Leoncin ul. Partyzantów 3, 05-155 Leoncin	
Materiały do zgłoszenia robót budowlanych	
PLAN SYTUACYJNY	
mgr inż. Marcin Łukasiewicz	
Skala: 1:500	



Do wprowadzenia niniejszej organizacji ruchu należy zastosować znaki:


Pionowe - wielkość 14-175 - typ foli; Poziome, cienkowarstwowe, grubowarstwowe

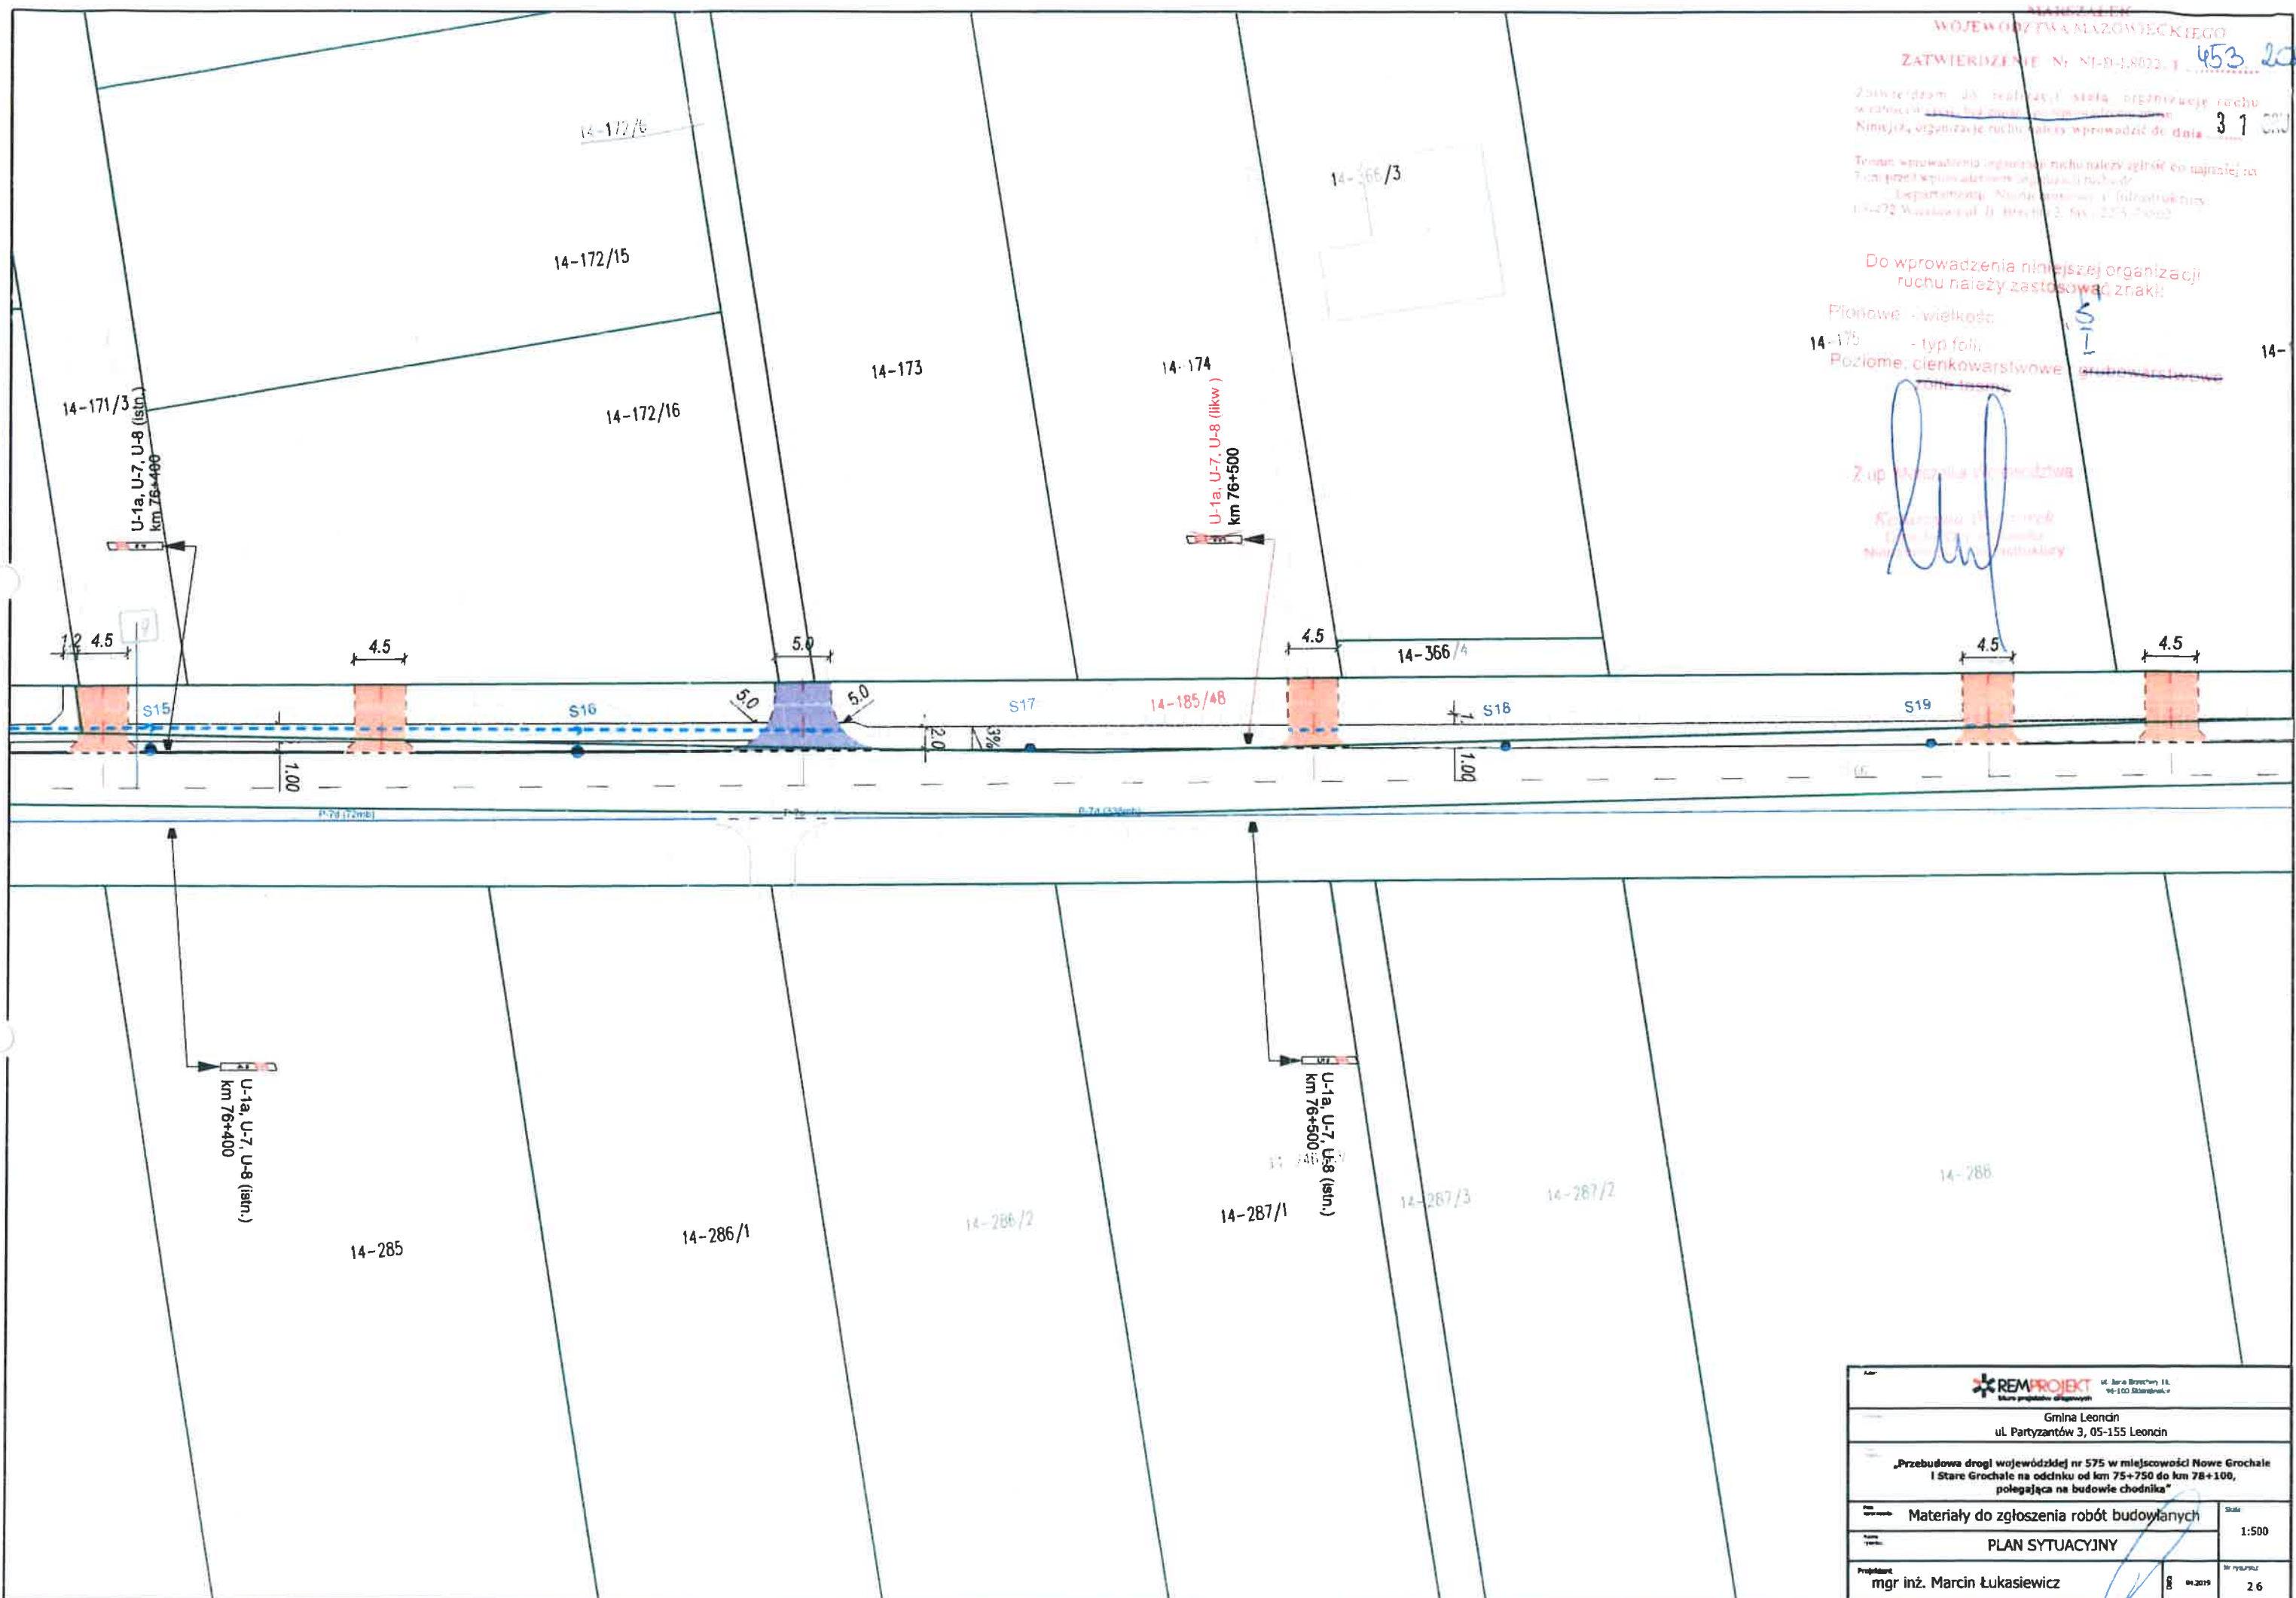Gmina Leoncin ul. Partyzantów 3, 05-155 Leoncin	
„Przebudowa drogi wojewódzkiej nr 575 w miejscowości Nowe Grochale i Stare Grochale na odcinku od km 75+750 do km 78+100, polegająca na budowie chodnika”	
Nazwa projektu	Skala
Materiały do zgłoszenia robót budowlanych	1:500
PLAN SYTUACYJNY	
mgr inż. Marcin Łukasiewicz	

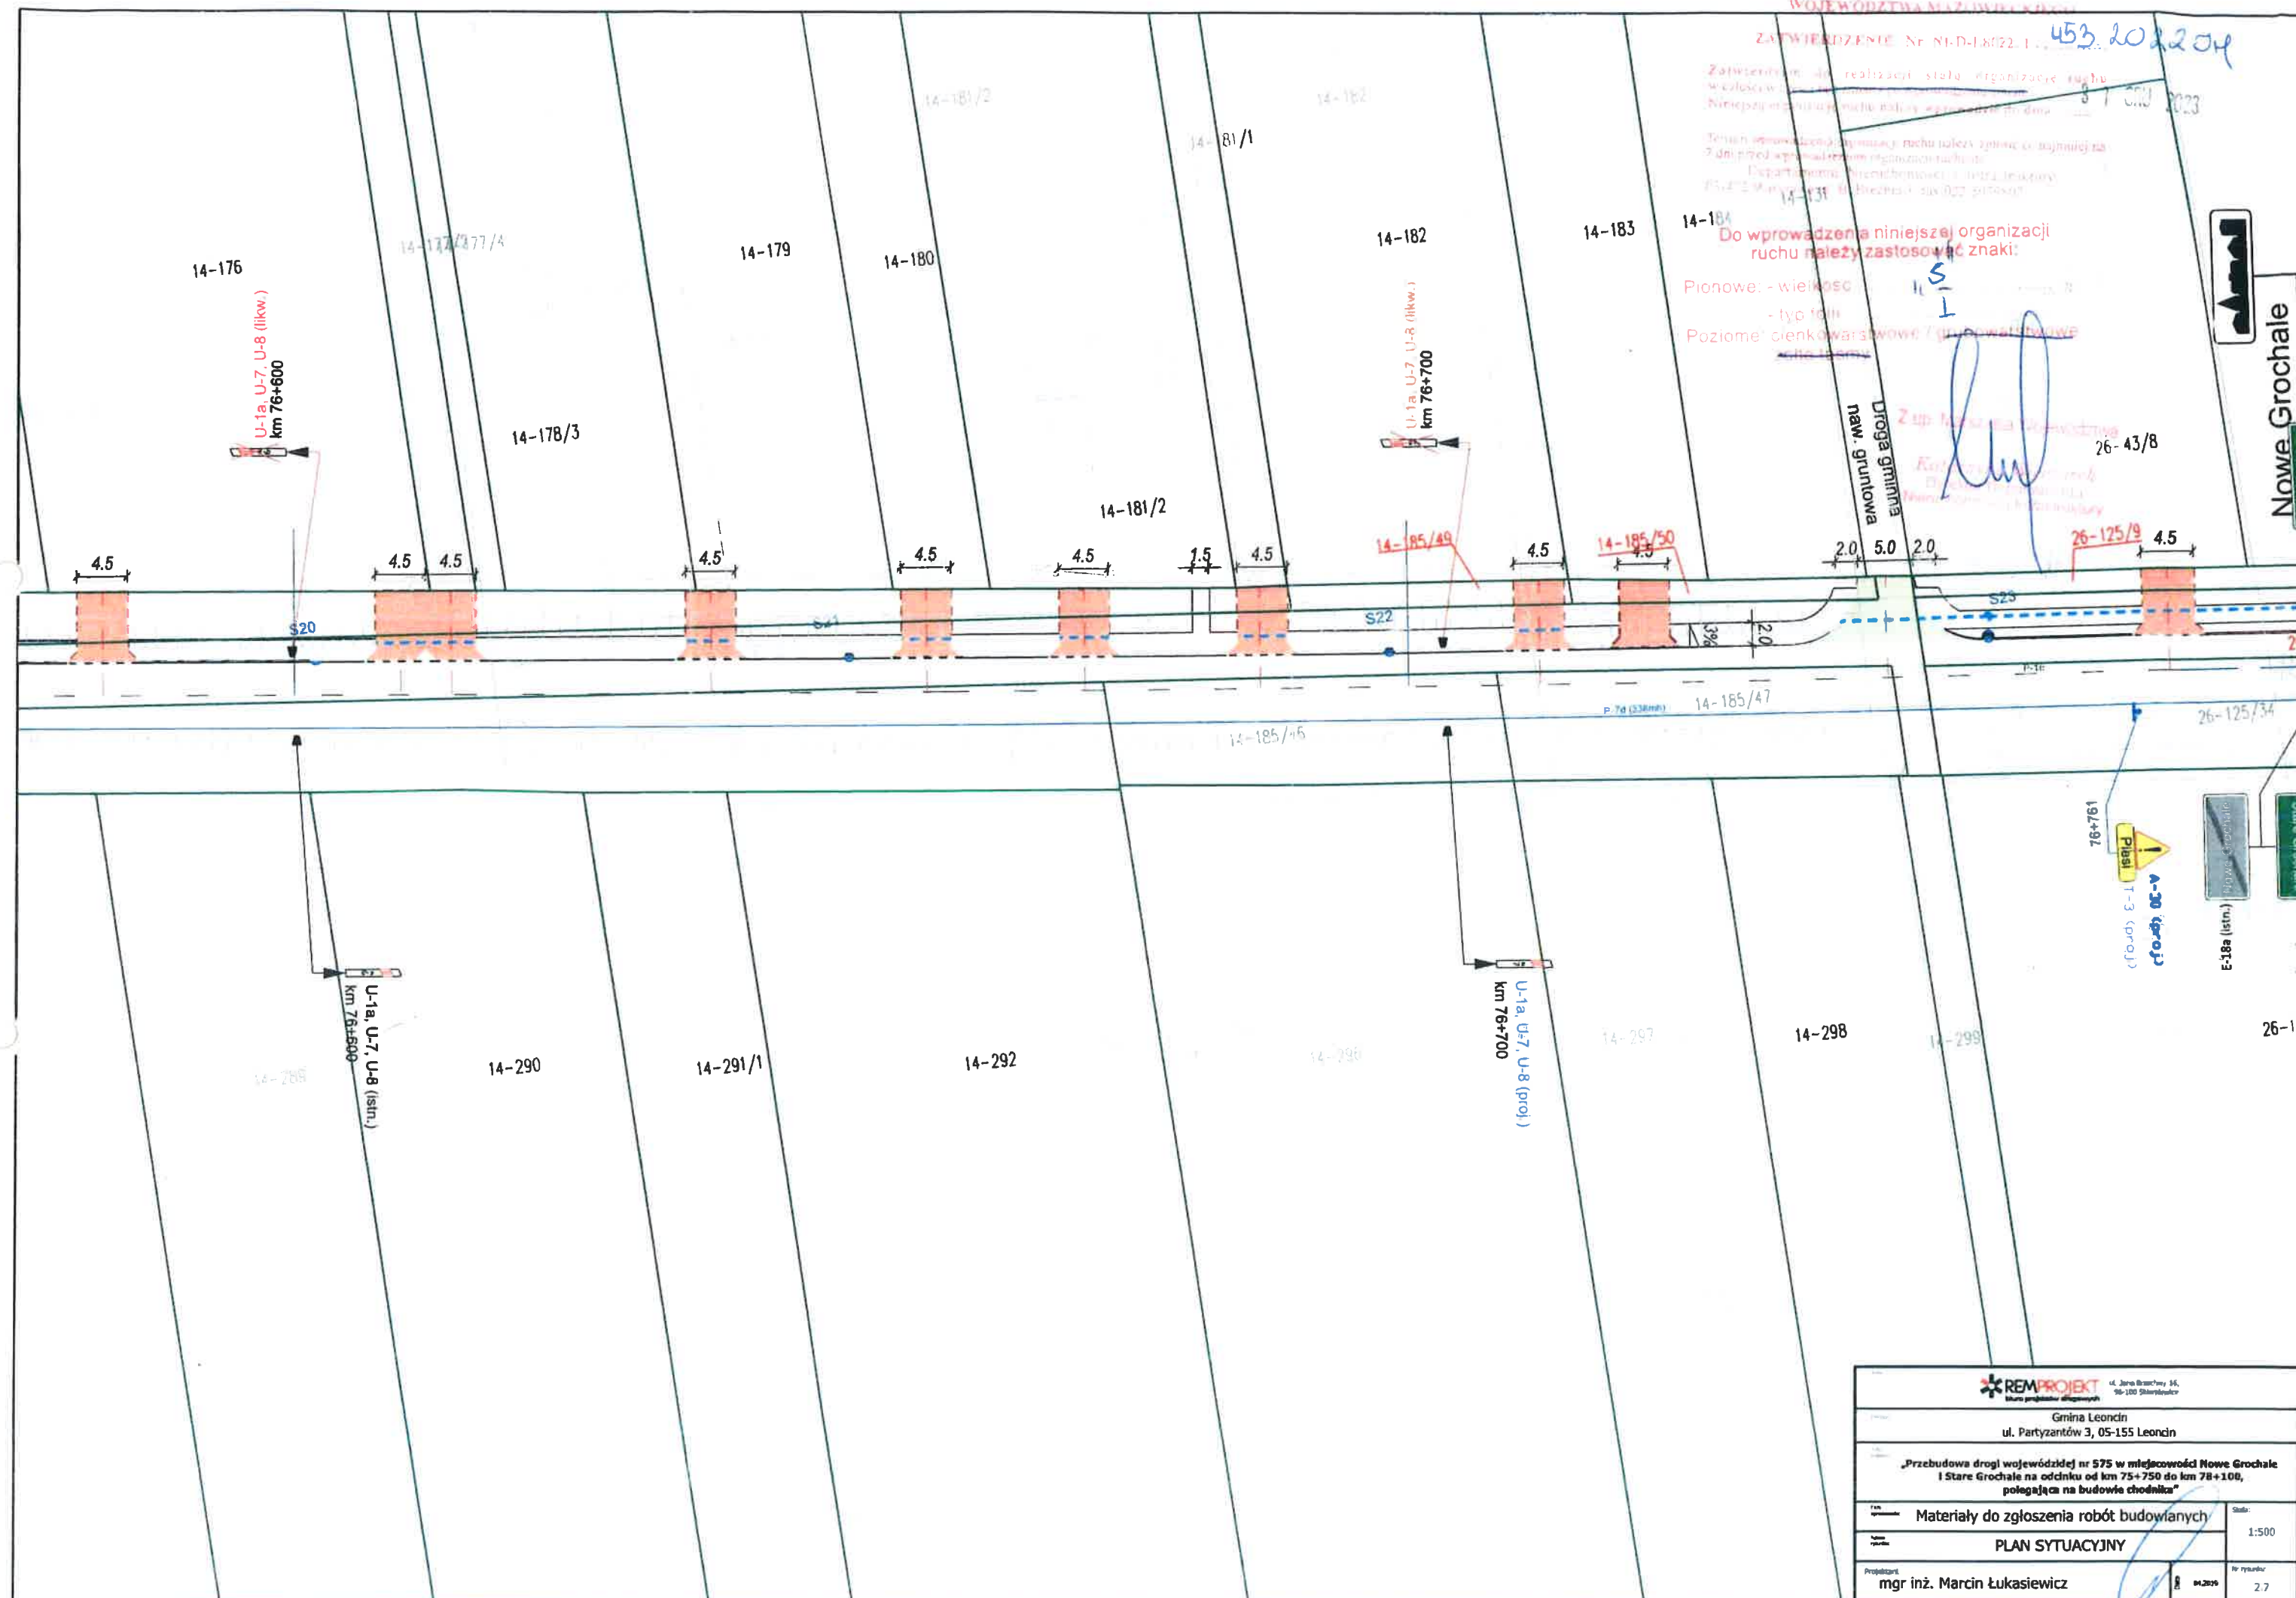


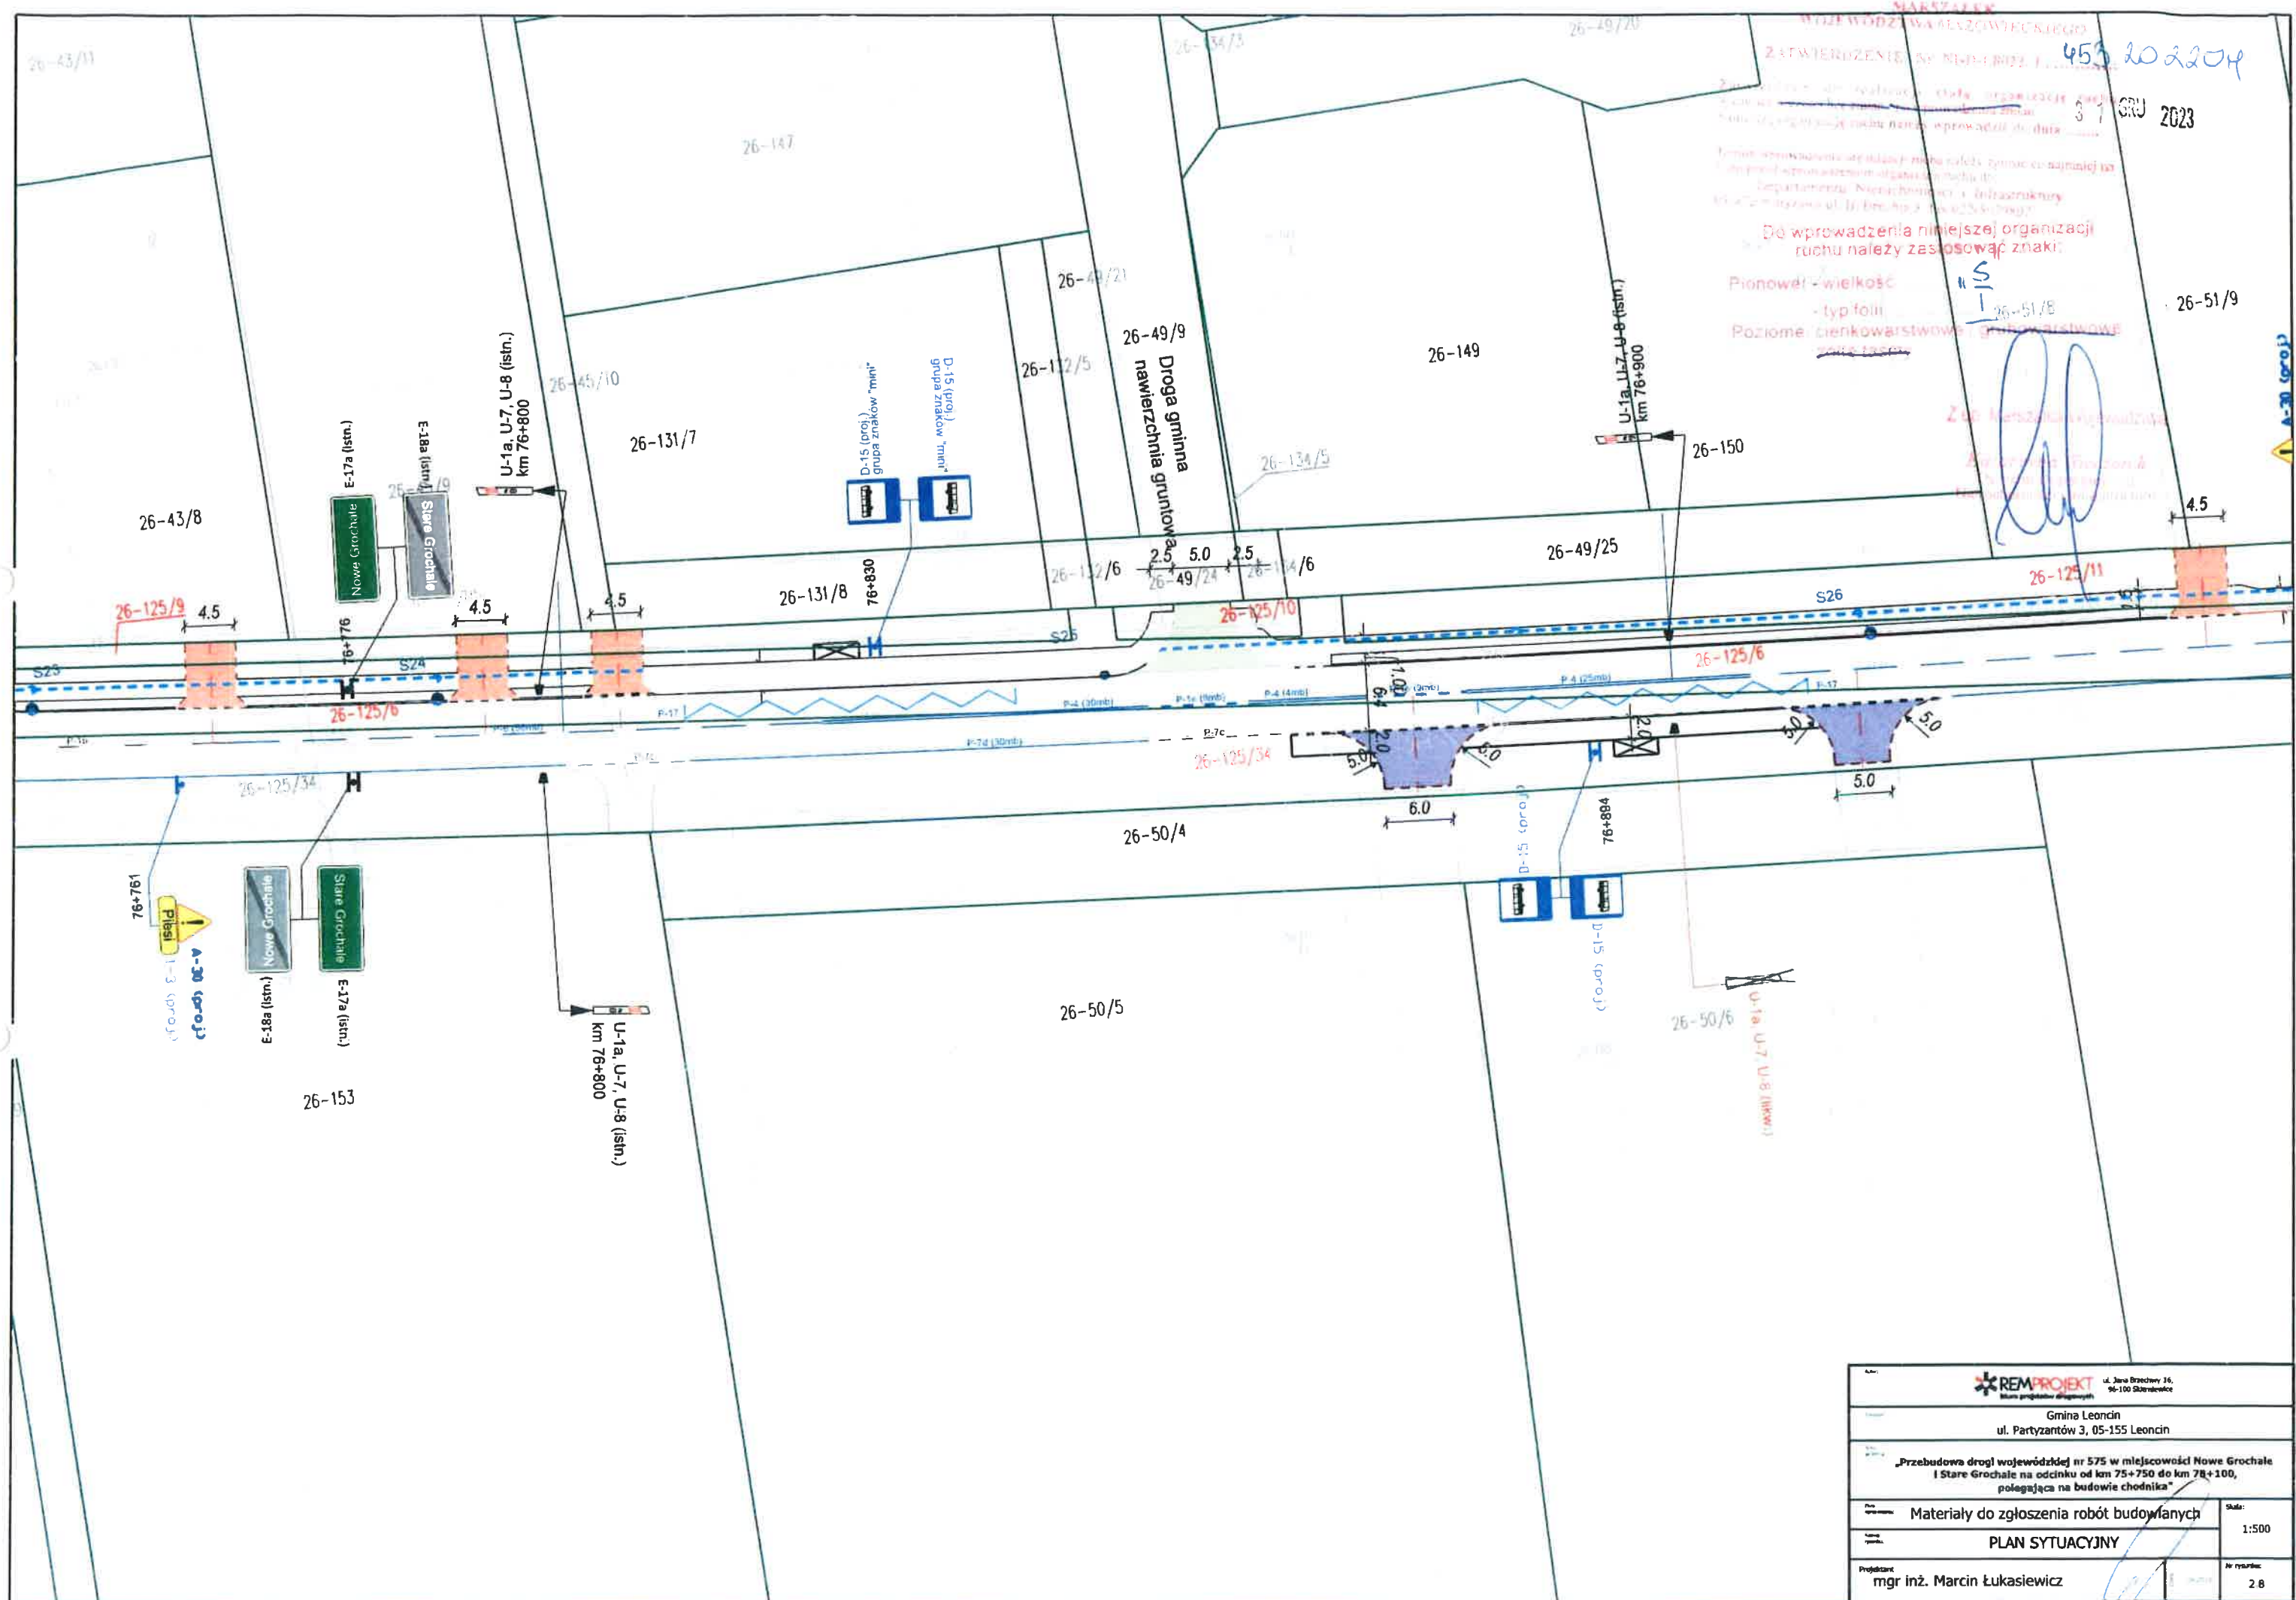

MARSZAŁEK
WOJEWÓDZTWA MAZOWIECKIEGO
ZATWIERDZENIE Nr SI-D-18022/1 453.2022
31 GRU 2023

Zatwierdzam, dla realizacji, studia i...
Wzrostła i...
Komisja organizacyjna...
Dla wprowadzenia niniejszej organizacji ruchu należy zastosować znaki:

Planowa: wielkość...
typ folii...
Poziołome: cienkowarstwowe / grubowarstwowe...

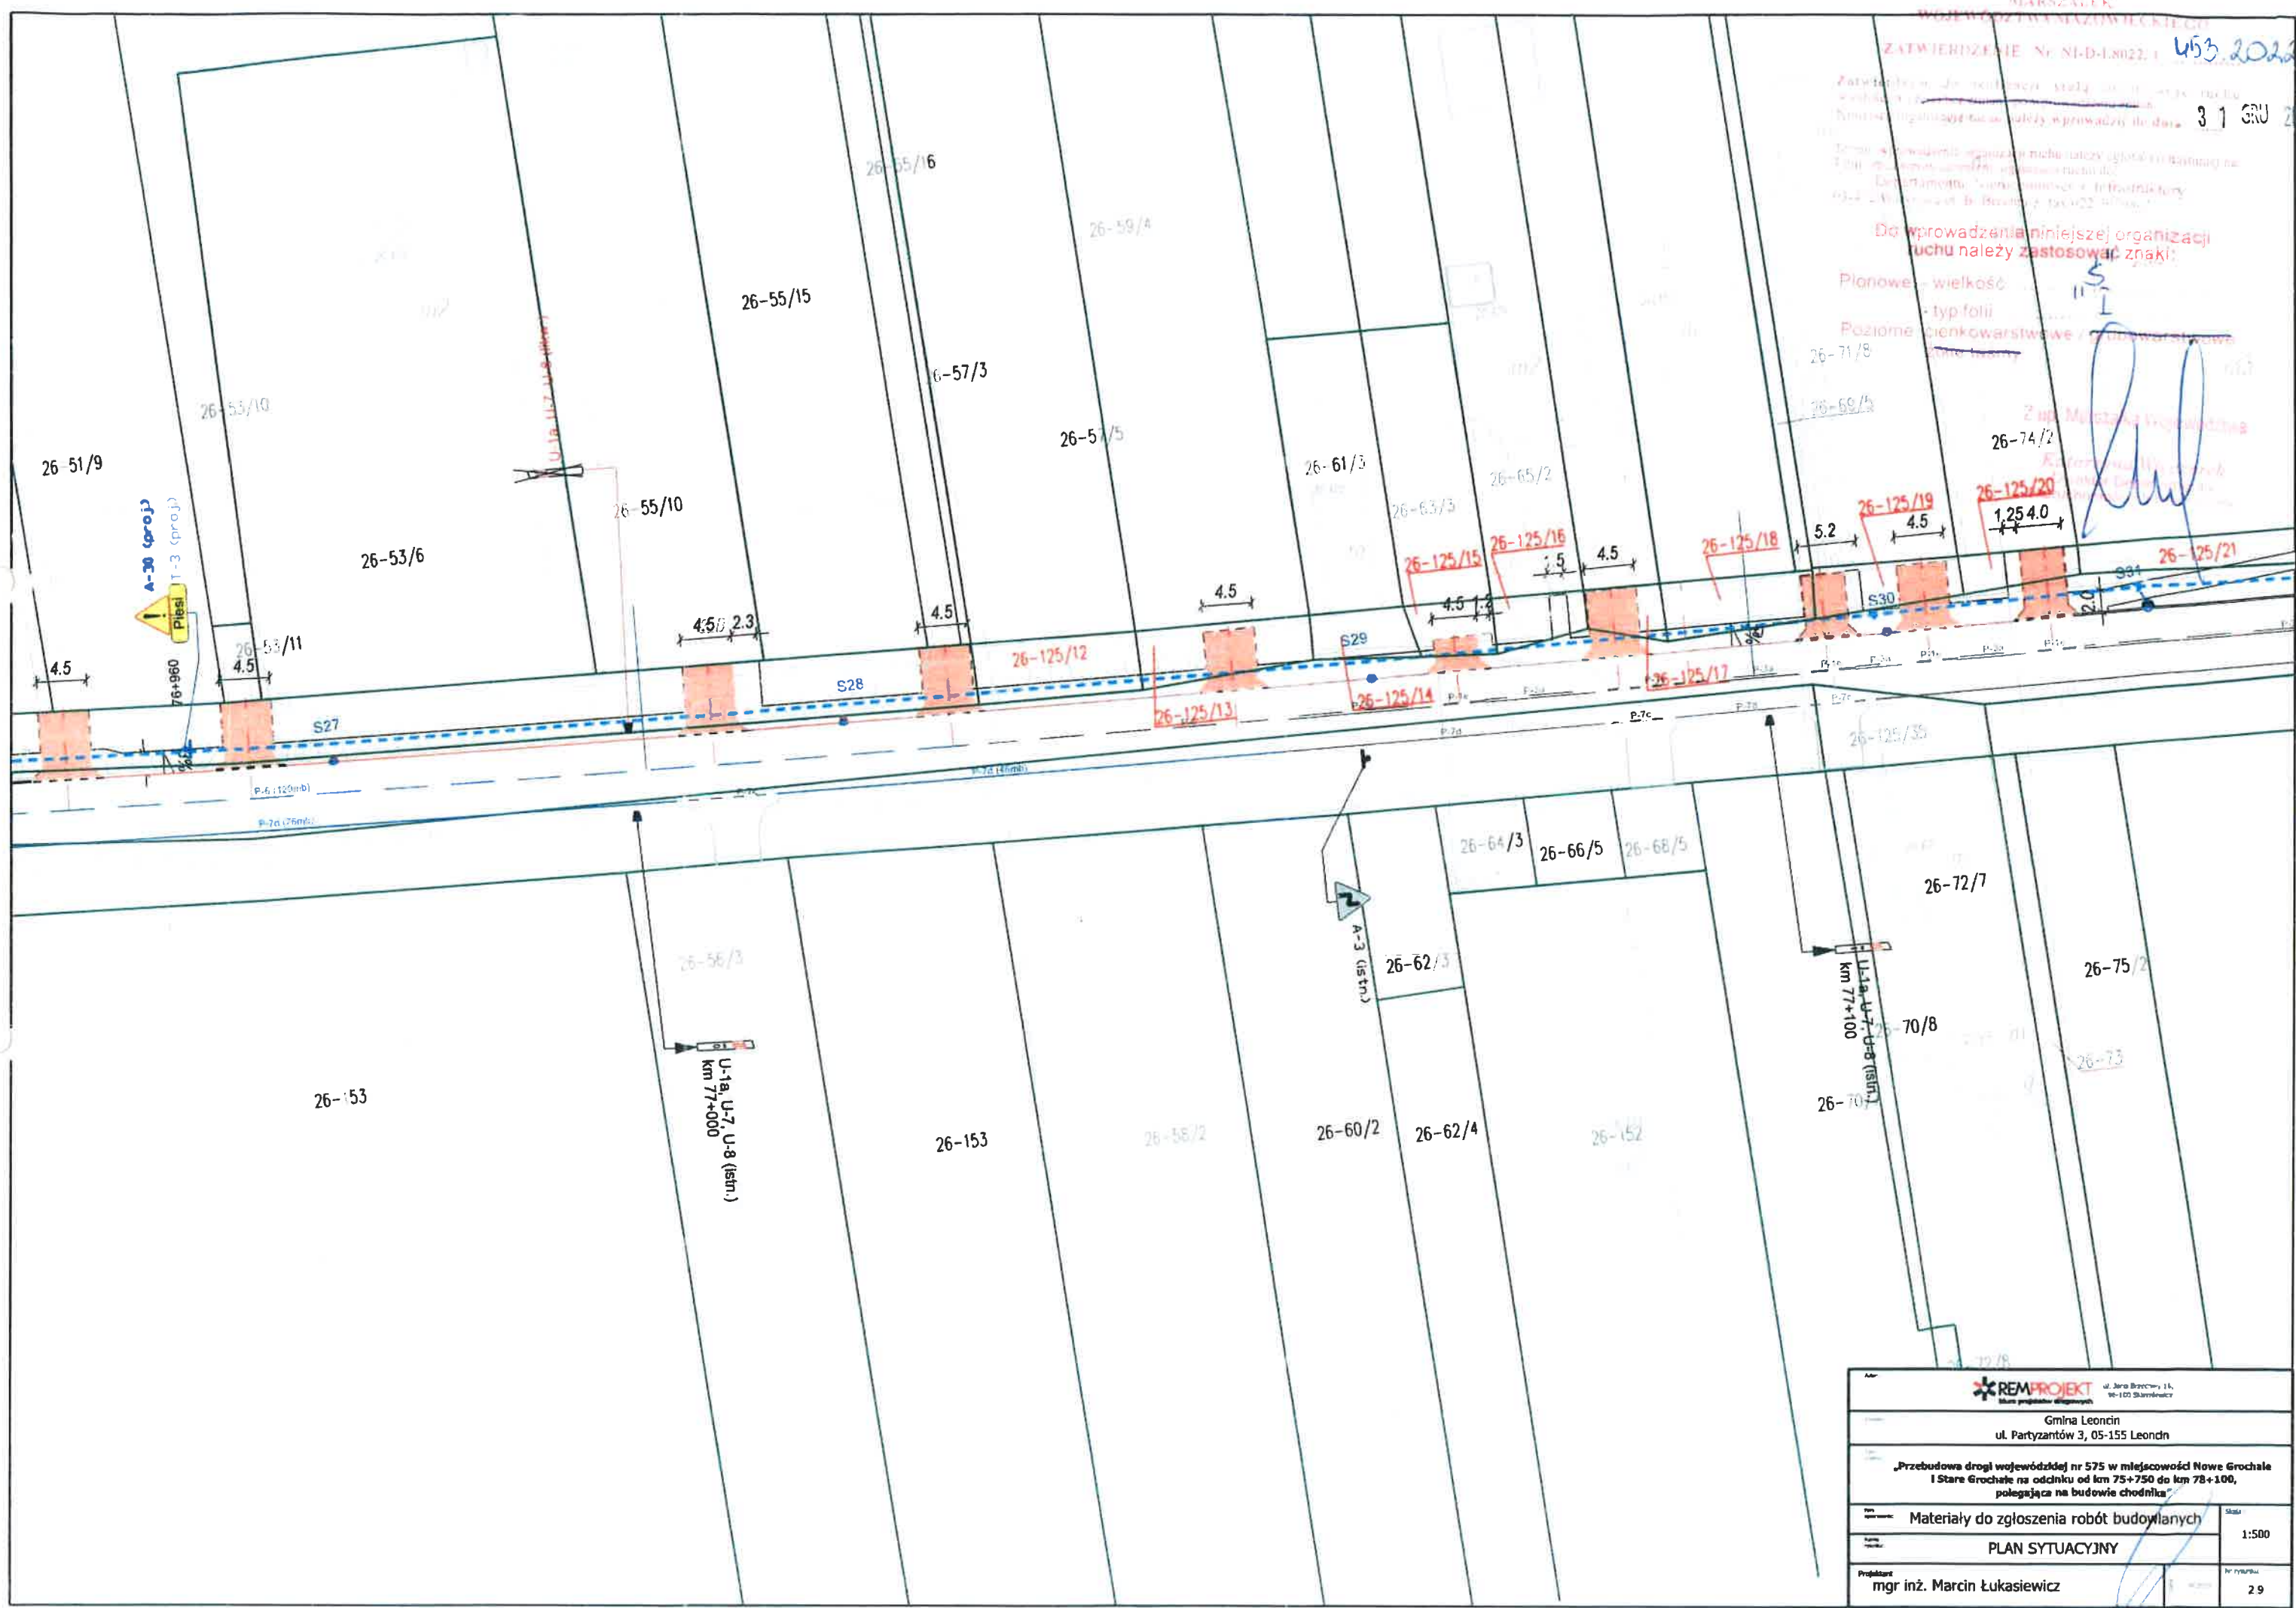

REM PROJEKT biuro projektów inżynierskich	
Gmina Leoncin ul. Partyzantów 3, 05-155 Leoncin	
Przebudowa drogi wojewódzkiej nr 575 w miejscowości Nowe Grochale I Stare Grochale na odcinku od km 75+750 do km 78+100, polegająca na budowie chodnika	
Materiały do zgłoszenia robót budowlanych	Skala: 1:500
PLAN SYTUACYJNY	
Projektant: mgr inż. Marcin Łukasiewicz	Nr rysunku: 29

Zatwierdza do realizacji i stała organizację ruchu w zakresie planowanej inwestycji. Niniejszą organizację ruchu należy wprowadzić do dnia 31 GRU 2023


Tenże wprowadzenia organizacji ruchu należy zgłosić do miejscowej i do wojewódzkiej organizacji ruchu. Departamentu Nieruchomości i Infrastruktury ul. 272 Warszawa ul. B. Brodka 3. tel. 22 62 61 00 11

Do wprowadzenia niniejszej organizacji ruchu należy zastosować znaki:


Kierownik Wydziału
Drogi i Transportu
Nieruchomości i Infrastruktury

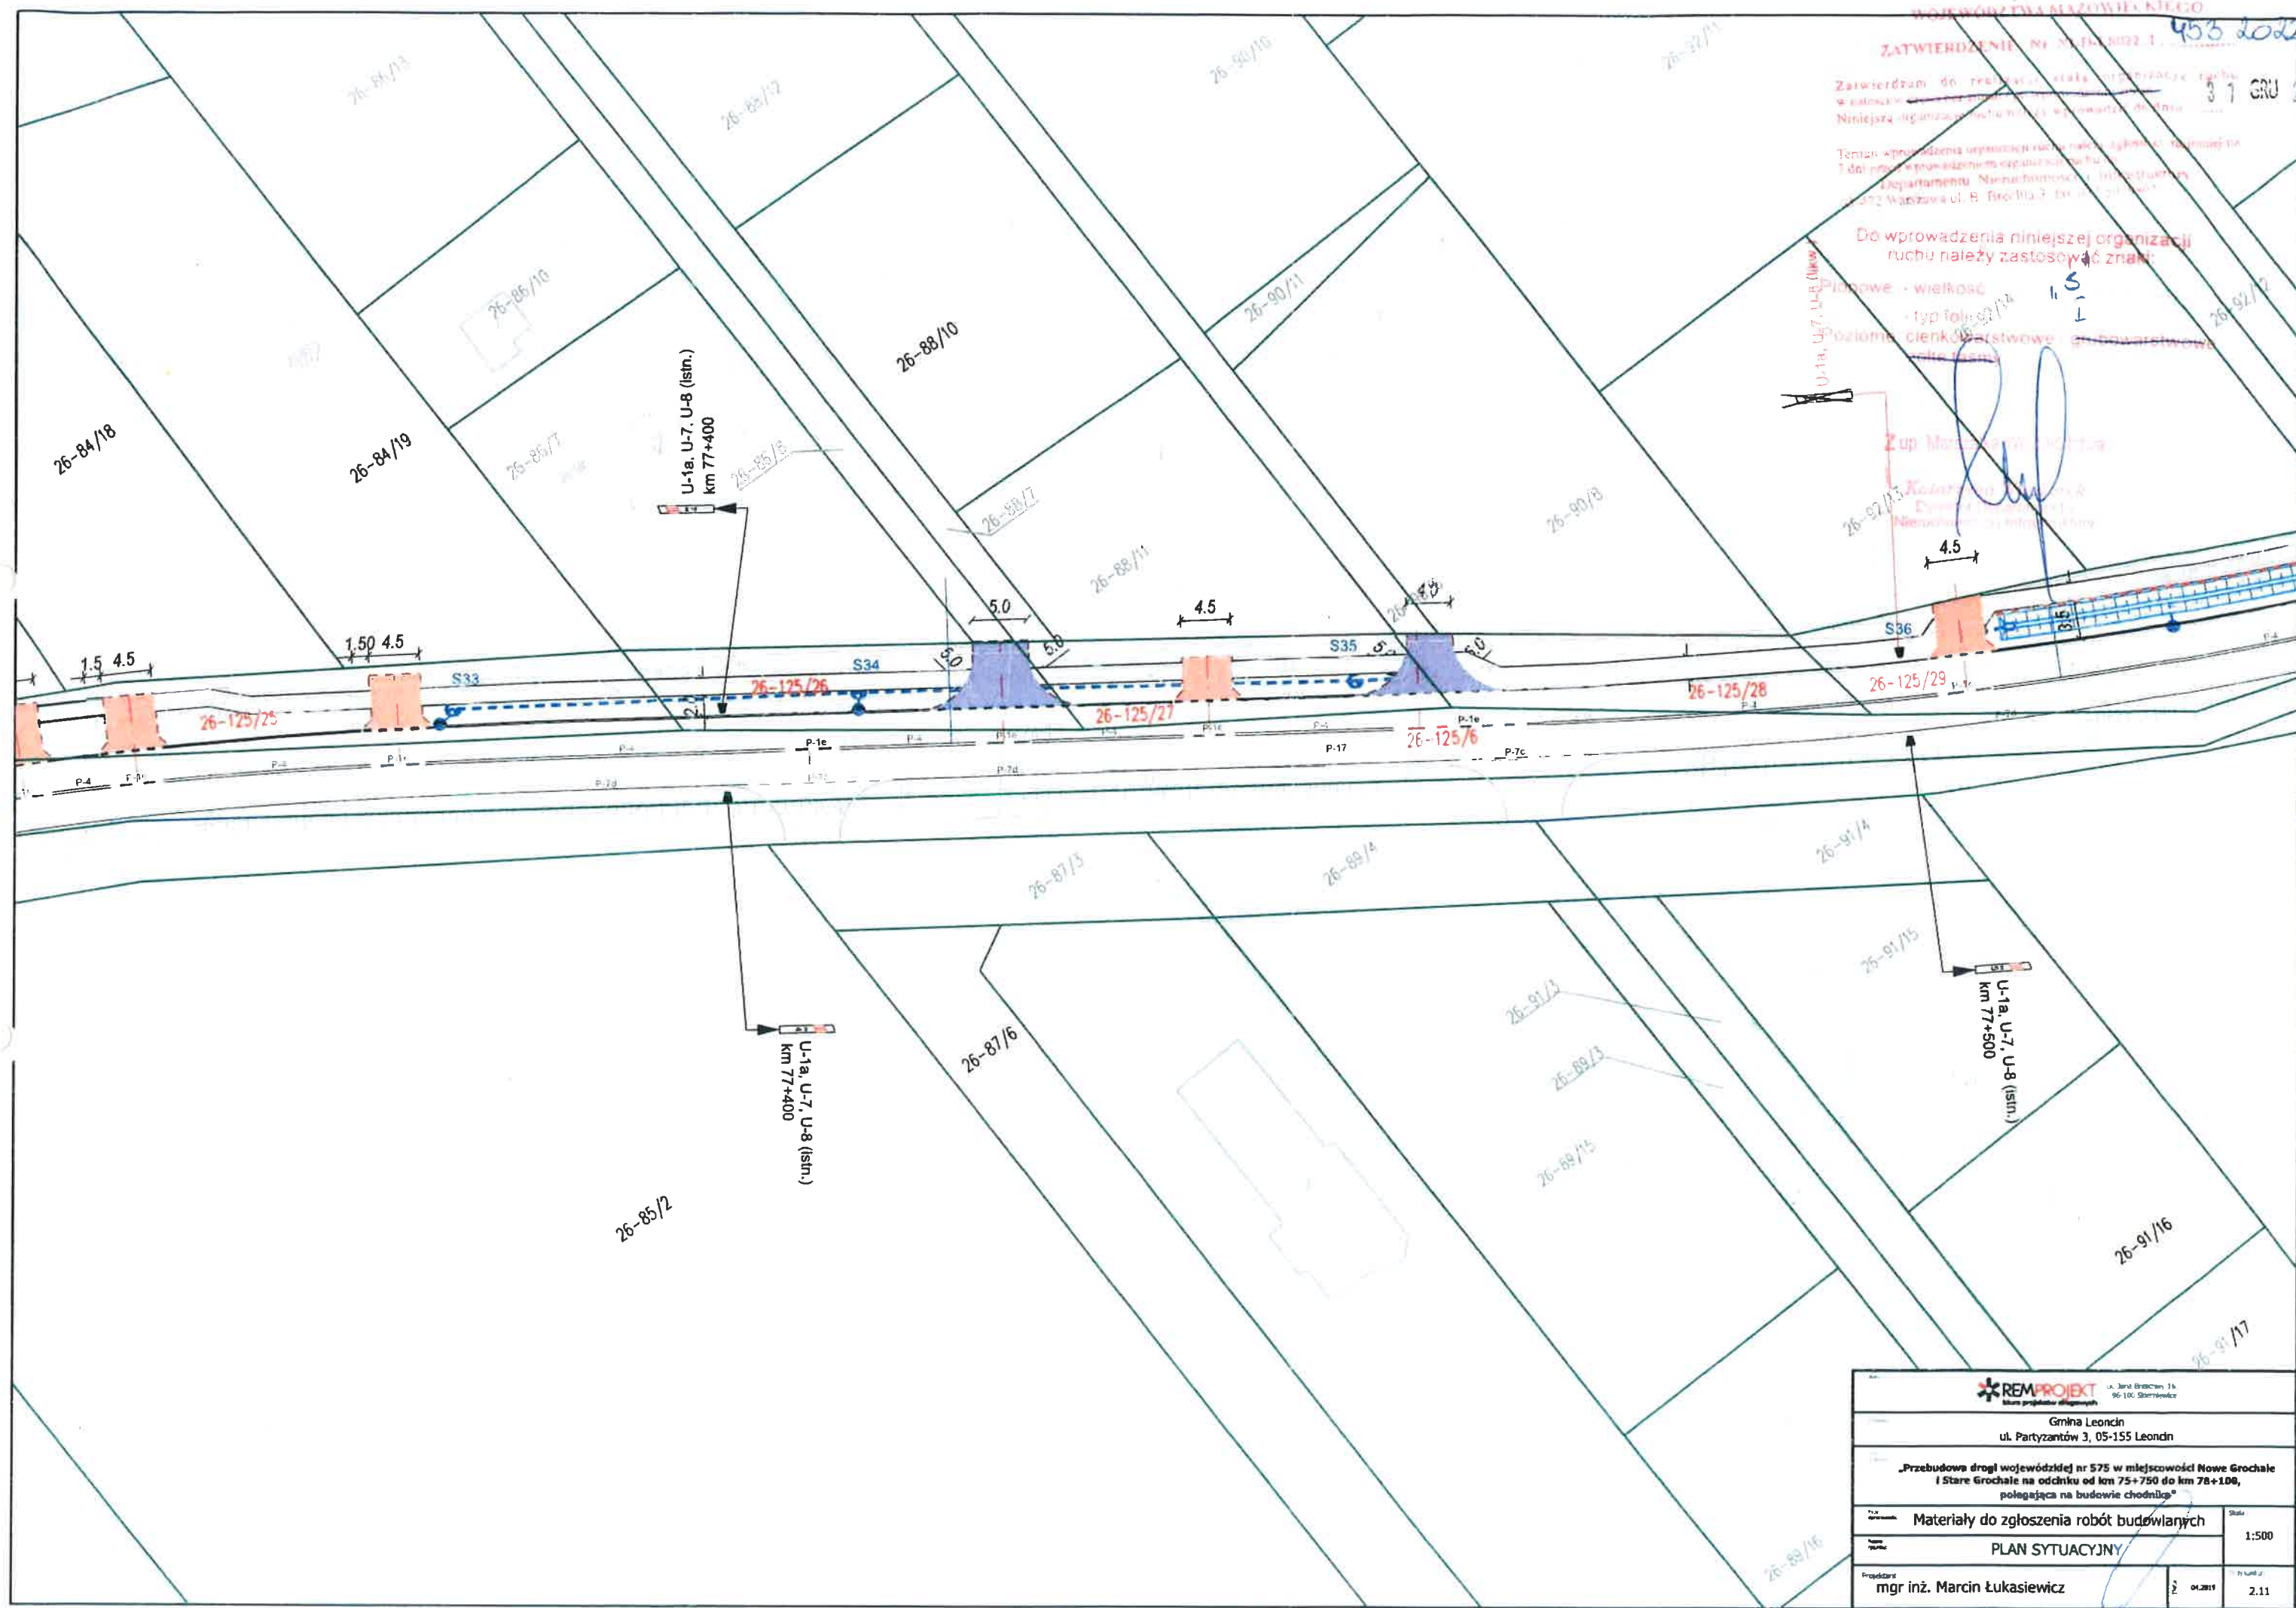

REMPROJEKT biuro projektów drogowych	
Gmina Leoncin ul. Partyzantów 3, 05-155 Leoncin	
„Przebudowa drogi wojewódzkiej nr 575 w miejscowości Nowe Grochale i Stare Grochale na odcinku od km 75+750 do km 78+100, polegająca na budowie chodnika”	
Nazwa projektu	Materiały do zgłoszenia robót budowlanych
Stan	PLAN SYTUACYJNY
Projektant	mgr inż. Marcin Łukasiewicz
Skala	1:500
Strona	2.11

ruchu należy zastosować znaki:

Piętne: - wielkość **SREDNIE**
- typ folii **F**
Pozłome: **ciężkowarstwowe / grubowarstwowe**
~~niska taśmy~~

MARSZAŁEK
WOJEWÓDZTWA MAZOWIECKIEGO

ZATWIERDZENIE Nr NI-D-I.8022.1. 520.2024. JM

Zatwierdzam do realizacji stałą organizację ruchu
w całości/ ~~w części~~ bez zmian/ po wprowadzeniu zmian, 3/12/2024
Niniejszą organizację ruchu należy wprowadzić do dnia


Termin wprowadzenia organizacji ruchu należy zgłosić co najmniej na 7 dni przed wprowadzeniem organizacji ruchu do;

Departamentu Nieruchomości i Infrastruktury
03-472 Warszawa, ul. B. Brechta 3

Z up. Marszałka Województwa


17 PAŽ 2024

Marek Sitar
Zastępca Dyrektora Departamentu
Nieruchomości i Infrastruktury
ds. Transportu Drogowego

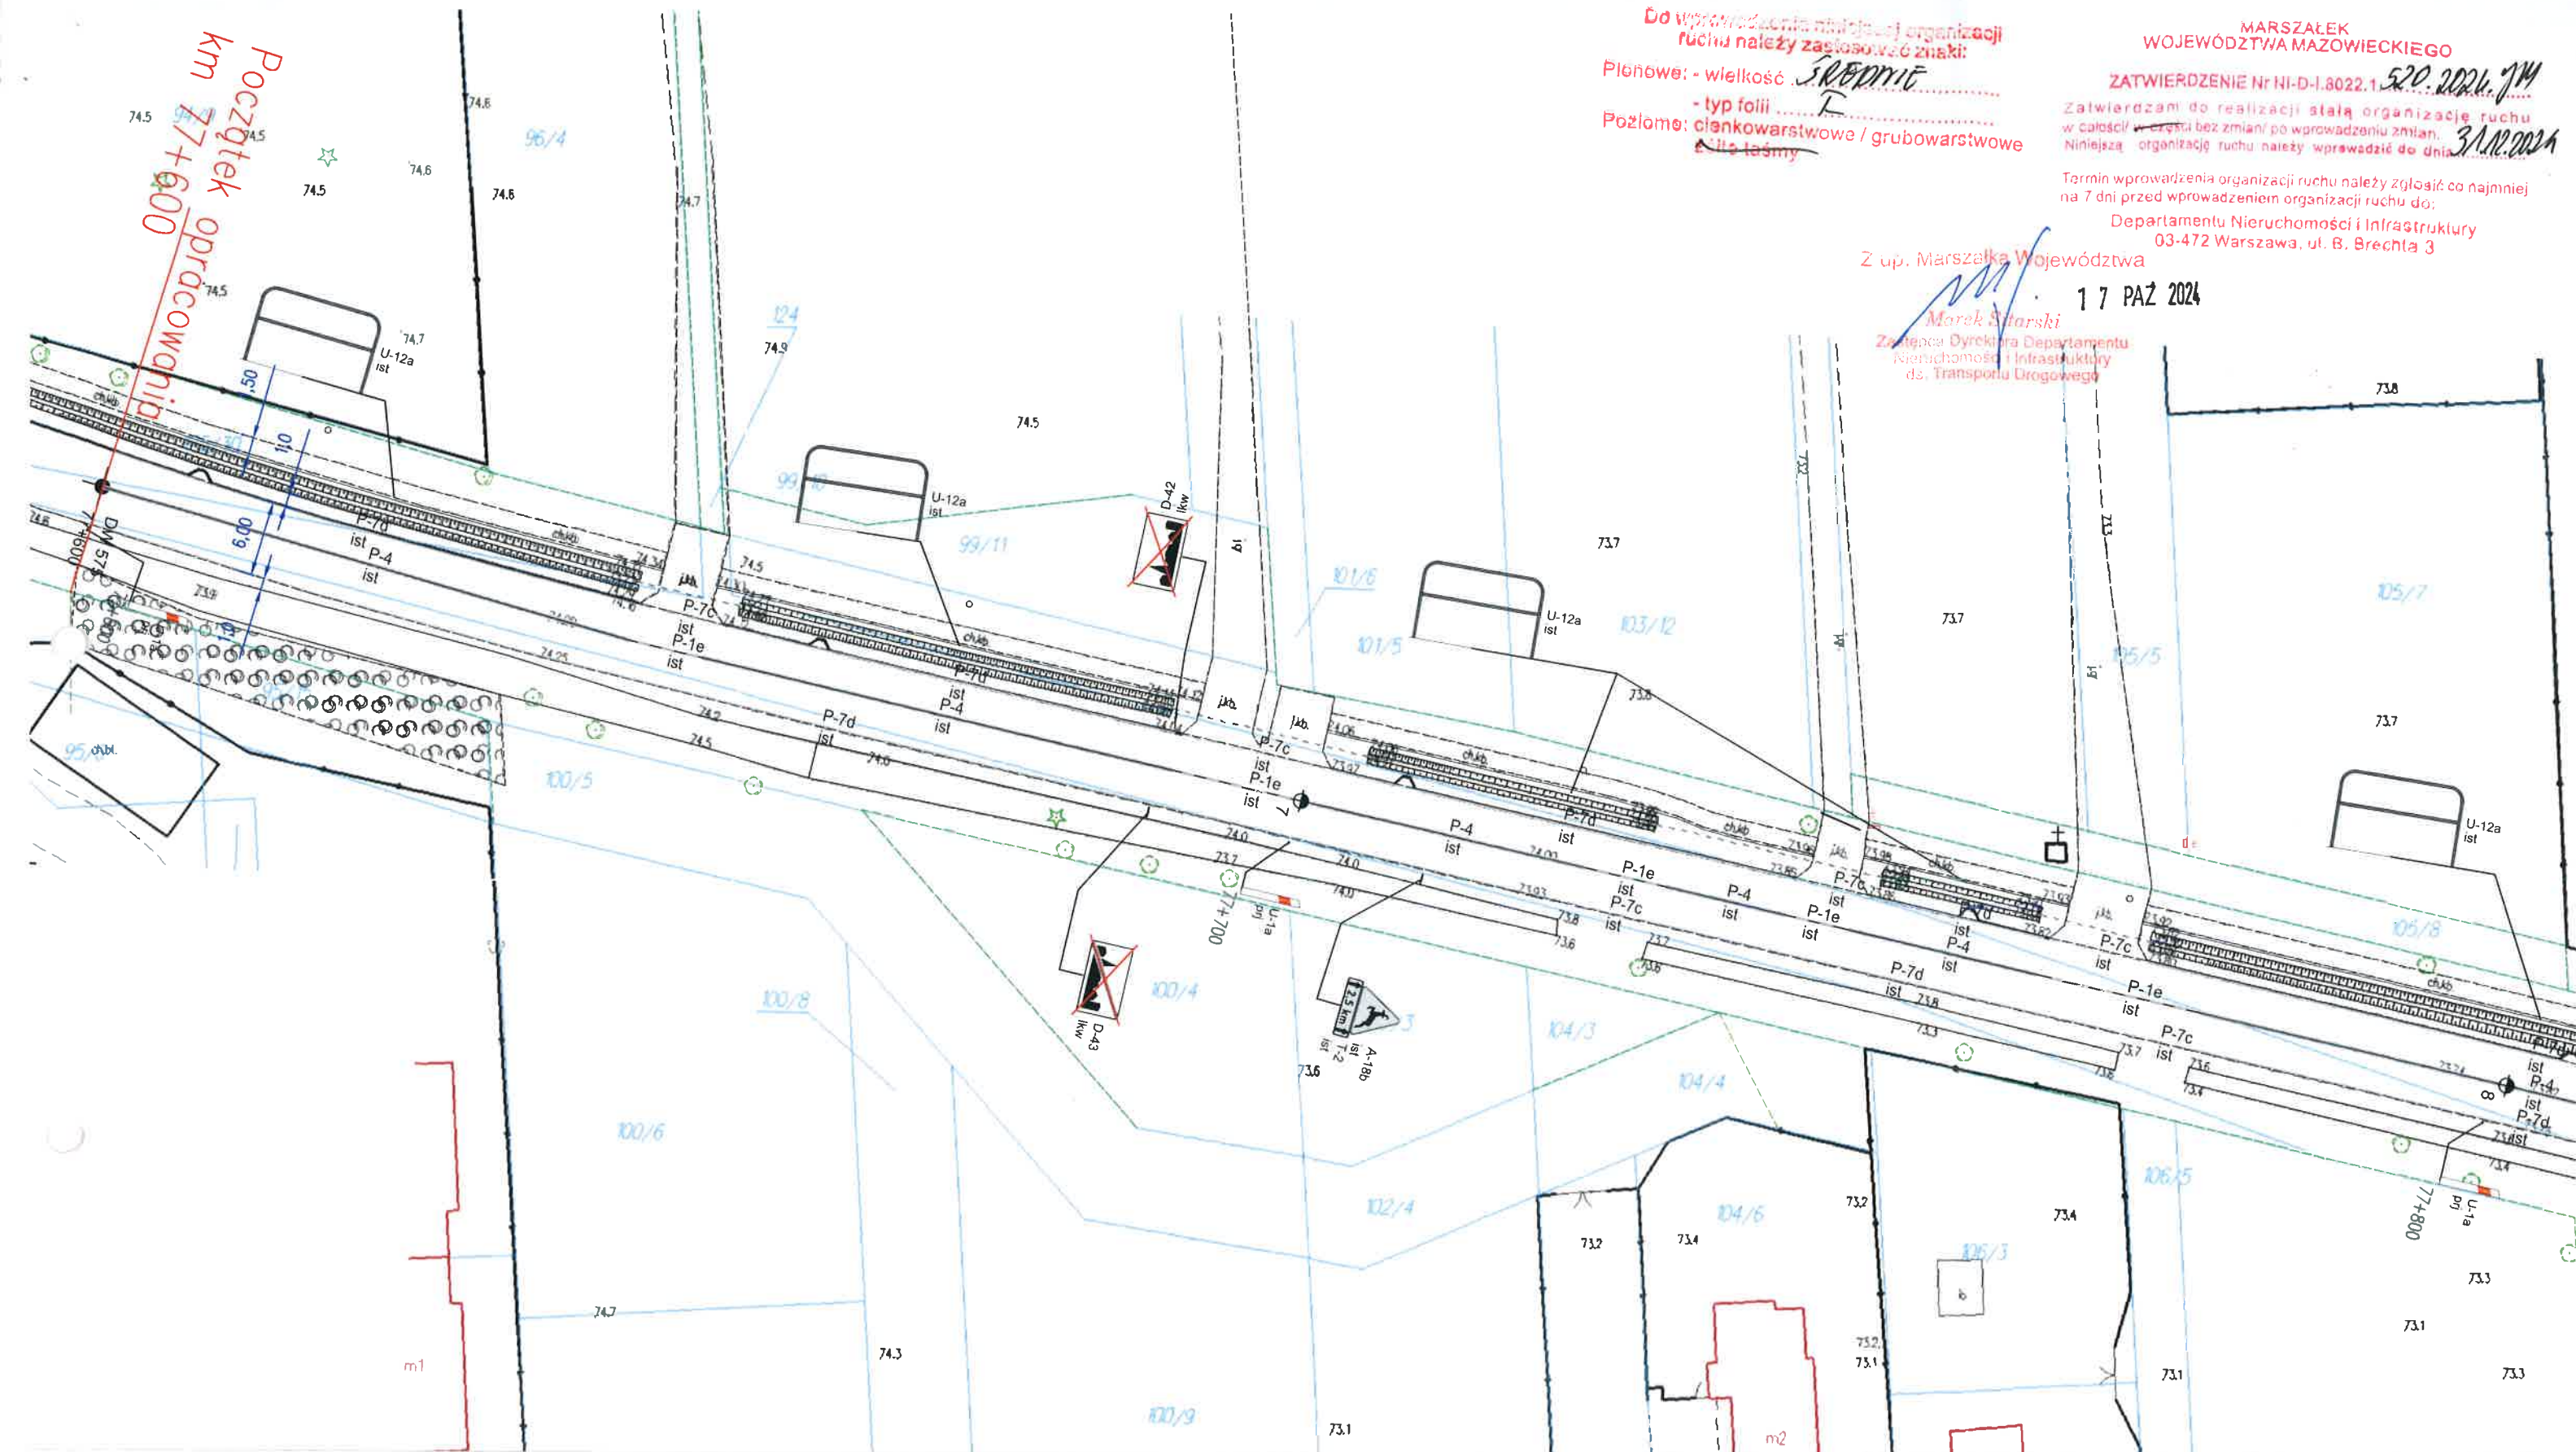

Legenda:

- | | |
|---|---------------------------|
|  | Znak poziomy istniejący |
|  | Znak poziomy projektowany |
|  | UBR do likwidacji |
|  | UBR projektowane |
|  | UBR istniejące |
|  | Znak poziomy istniejący |

Projekt: Województwo Mazowieckie MZDW w Warszawie ul. Mazowiecka 14, 00-027 Warszawa			
Wykonawca robot:		Krajowa Sieć ul. 100 Żelazna	
PRIMA Marcin Gluchowski			
Typ Projektu:			
Remont DW 575 od km 77+600 do km 78+800			
Temat Wynagrodzenia:			
Aktualizacja Stałej Organizacji Ruchu			
Opiniujący:		Pełnomocnik:	
Łukasz Zydyło			
Data:		Data:	
15.06		05.2024	
Strona:		Nr rysunku:	
1		1	