



~~42.2013.4
31/12/2014~~

~~01 MAR 2013~~

~~MAJSTRO
WOJEWÓDZTWA MAZOWIECKIEGO
ZATWIERDZENIE Nr NI-D-1.8022.1
Załączam do niniejszego stały organizację
w całości i w całości zmianę organizacji
Niniejszą organizację ruchu należy wprowadzić do dnia
Termin wprowadzenia organizacji ruchu należy zgłosić co najmniej
na 7 dni przed wprowadzeniem organizacji ruchu do:
Departamentu Inżynierii i Infrastruktury
03-218 Warszawa, ul. K. J. Romułowskiego 8, fax 22 5979802
z up. Marszałka Województwa Mazowieckiego
Zastępca Dyrektora Departamentu
Inżynierii i Infrastruktury~~


początek robót drogowych
15+286,00

początek opracowania
15+130,00

P-7c (istn.)
P-1a (istn.)
P-7c (istn.)

Mokobody E-18a
Mokobody E-17a
przeniesione z km 15+447

P-7c
P-1a
P-7c
P-7c
P-1b
P-7c

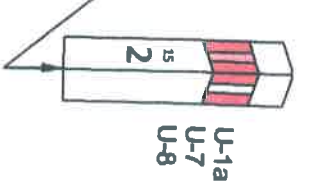

P-7c
P-1b
P-6

P-7c



~~45.2015.4
31/12/2017~~

~~ZATWIERDZENIE Nr NI-D-1.8022.1
Załączam do niniejszego stały organizację
w całości i w całości zmianę organizacji
Niniejszą organizację ruchu należy wprowadzić do dnia
Termin wprowadzenia organizacji ruchu należy zgłosić co najmniej
na 7 dni przed wprowadzeniem organizacji ruchu do:
Departamentu Inżynierii i Infrastruktury
03-218 Warszawa, ul. K. J. Romułowskiego 8, fax 22 5979802~~


47.1320.06-ty 2
1 2 STY 2016

ZA ZGODNOŚĆ
Z ORYGINAŁEM
dr inż. Andrzej Cielecki



**MARSZAŁK
WOJEWÓDZTWA MAZOWIECKIEGO**
ZATWIERDZENIE Nr XI-D-LS.022.1.49.2013.14
01 MAR 2013

początek robót drogowych
15+286,00

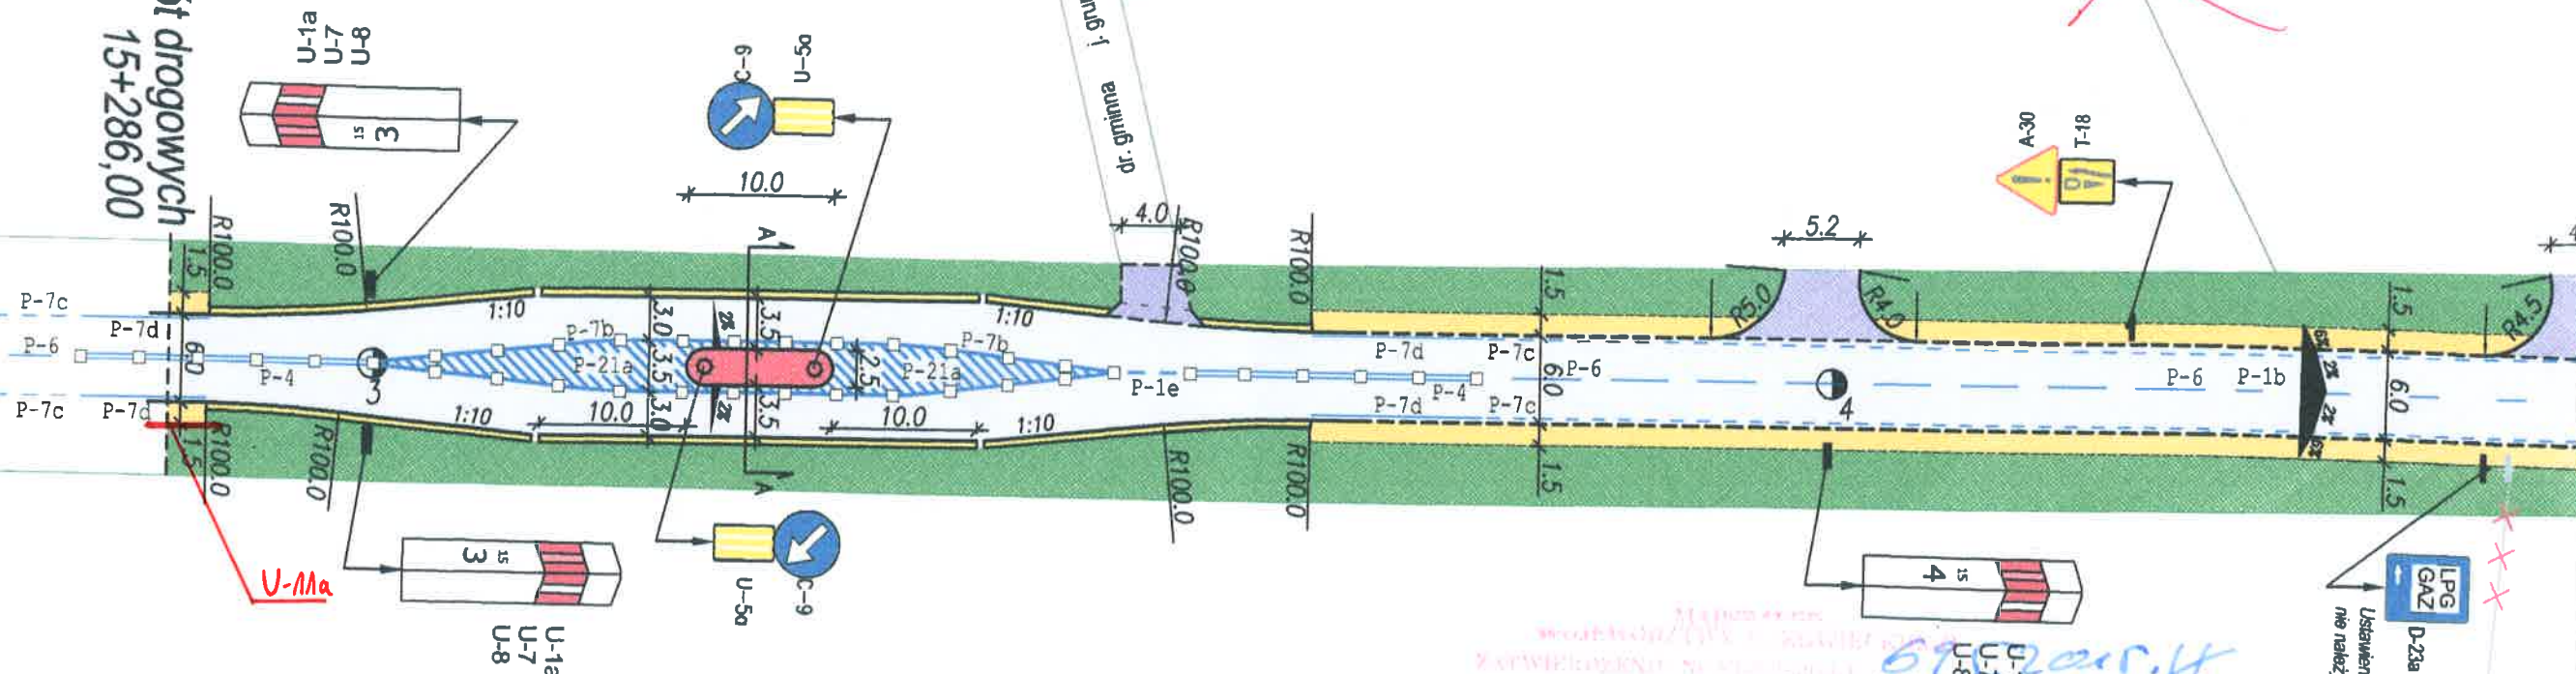

612000.4
 612000.4
 31/12/2017

12 STY 2016

3
4, 147, B20, D6-ty, 2

Usunięcie i utrymianie znaku nie należy do MZDW w Warszawie

LP6 GAZ D-23a


~~MokobooY~~ E-17a

~~MokobooY~~ E-18a

do p

15+140,00


ZA ZGODNOŚĆ
Z ORYGINAŁEM
dr inż. Andrzej Cielecki

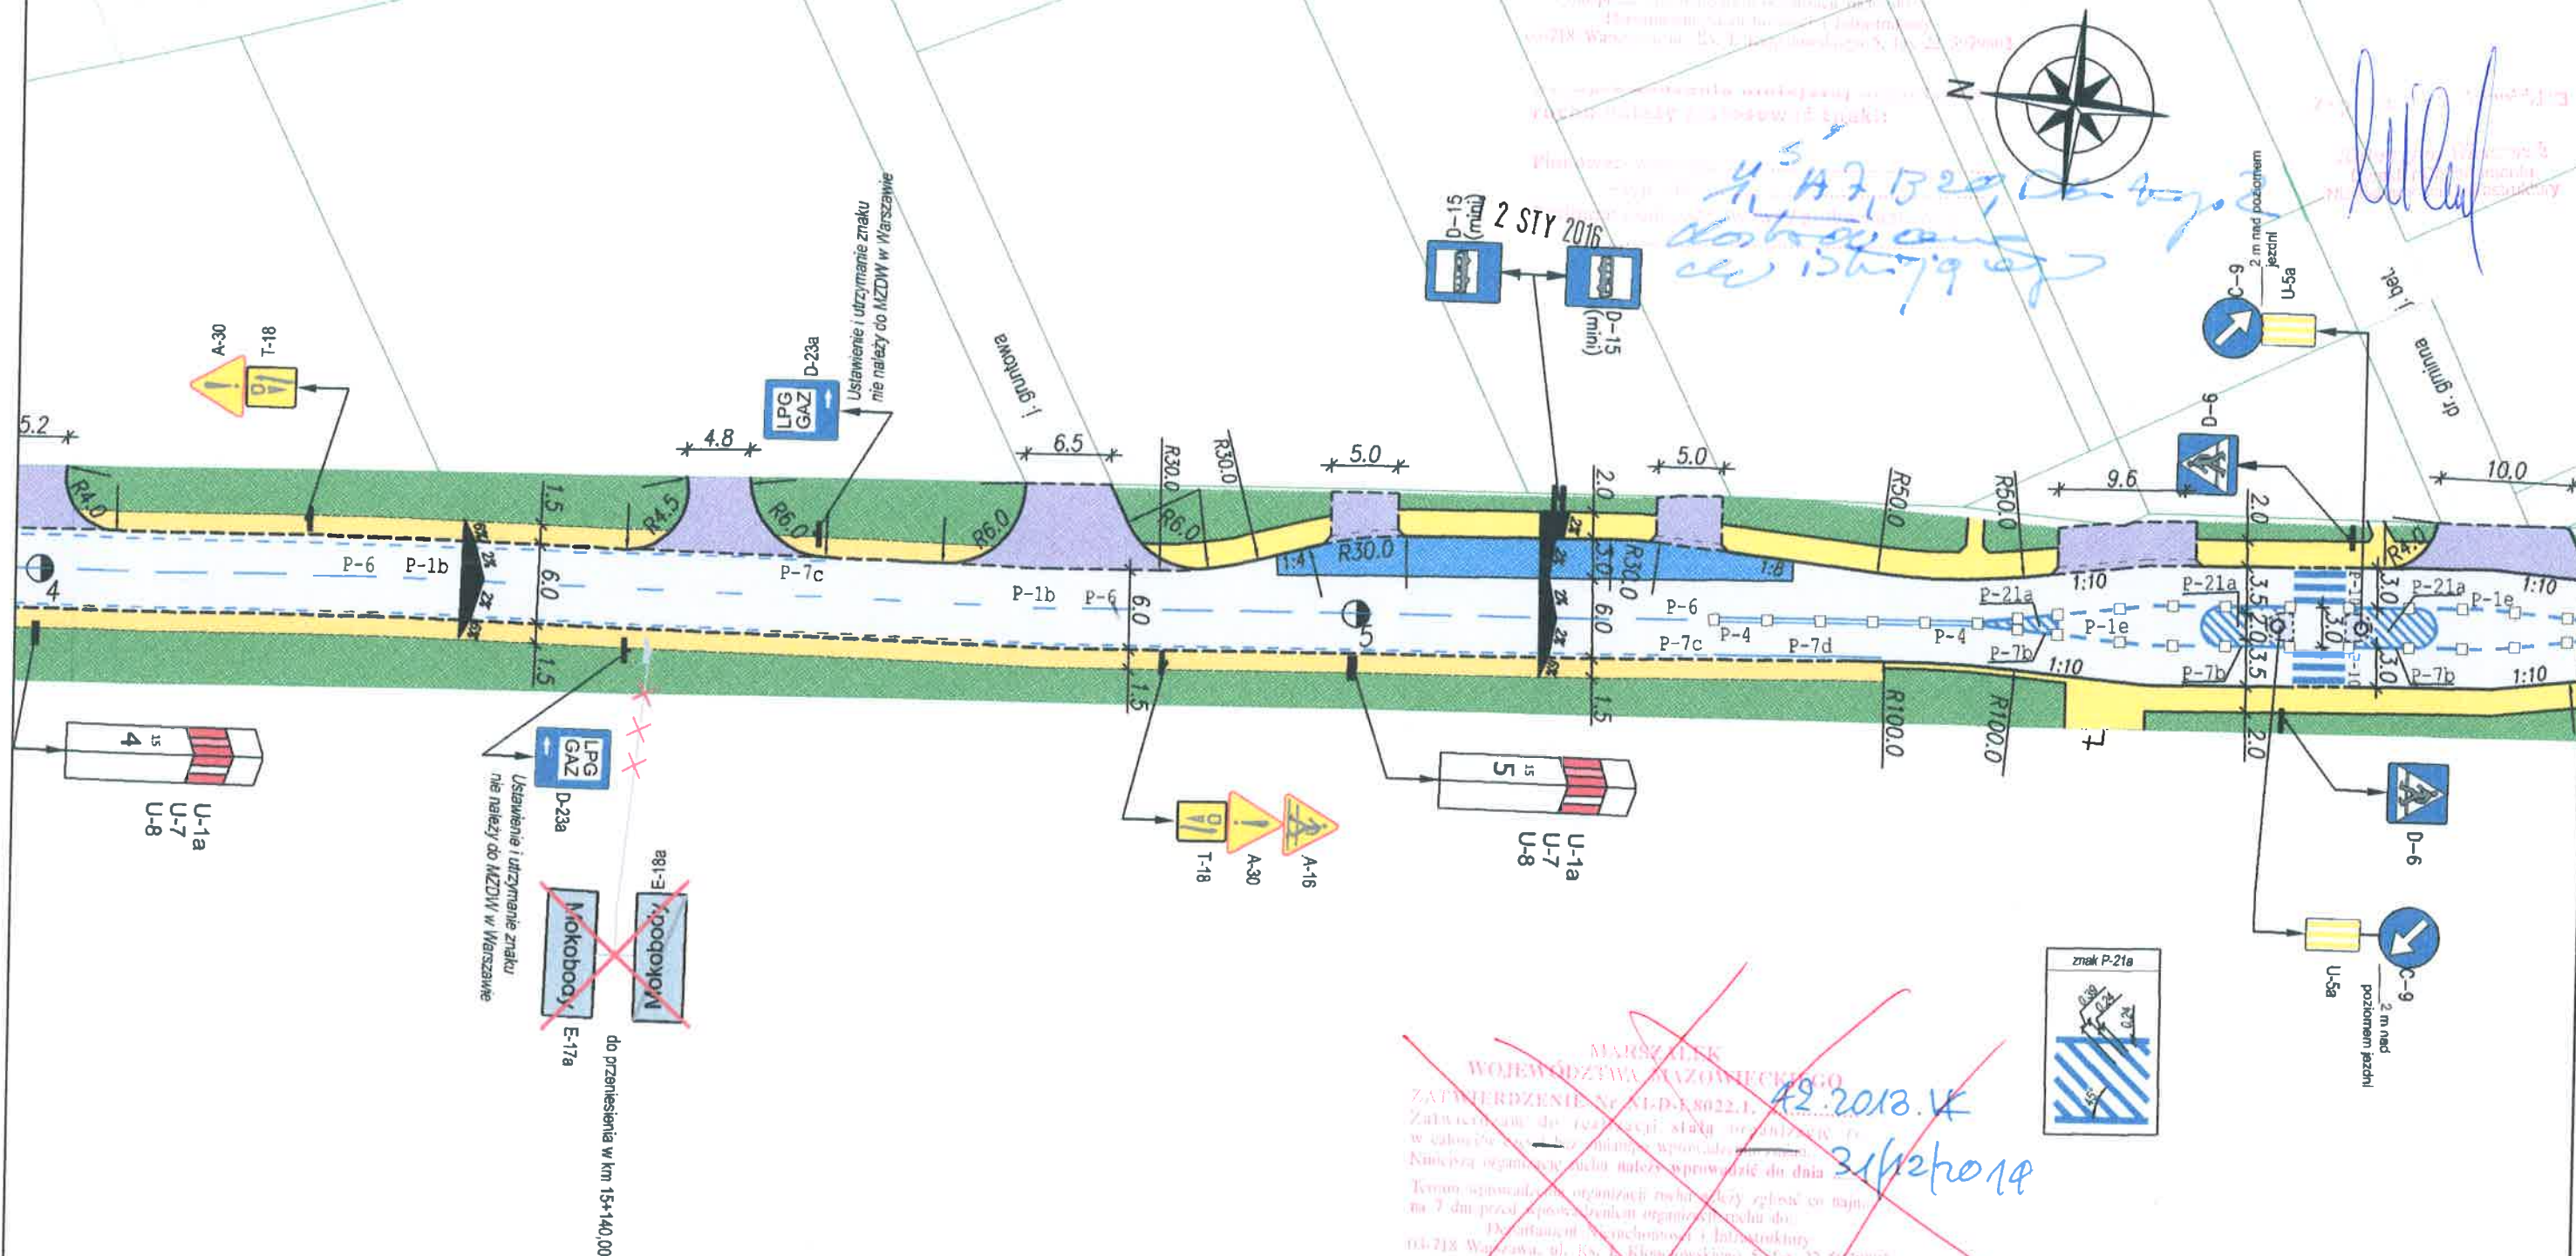



~~MARSZAŁEK
WOJEWÓDZTWA MAZOWIECKIEGO

~~zup. Marszałka Województwa
Jan Pirosz
Zastępca Dyrektora Departamentu
Nieruchomości i Infrastruktury~~

ZA ZGODNOŚĆ
Z ORYGINAŁEM
dr inż. Andrzej Cielecki

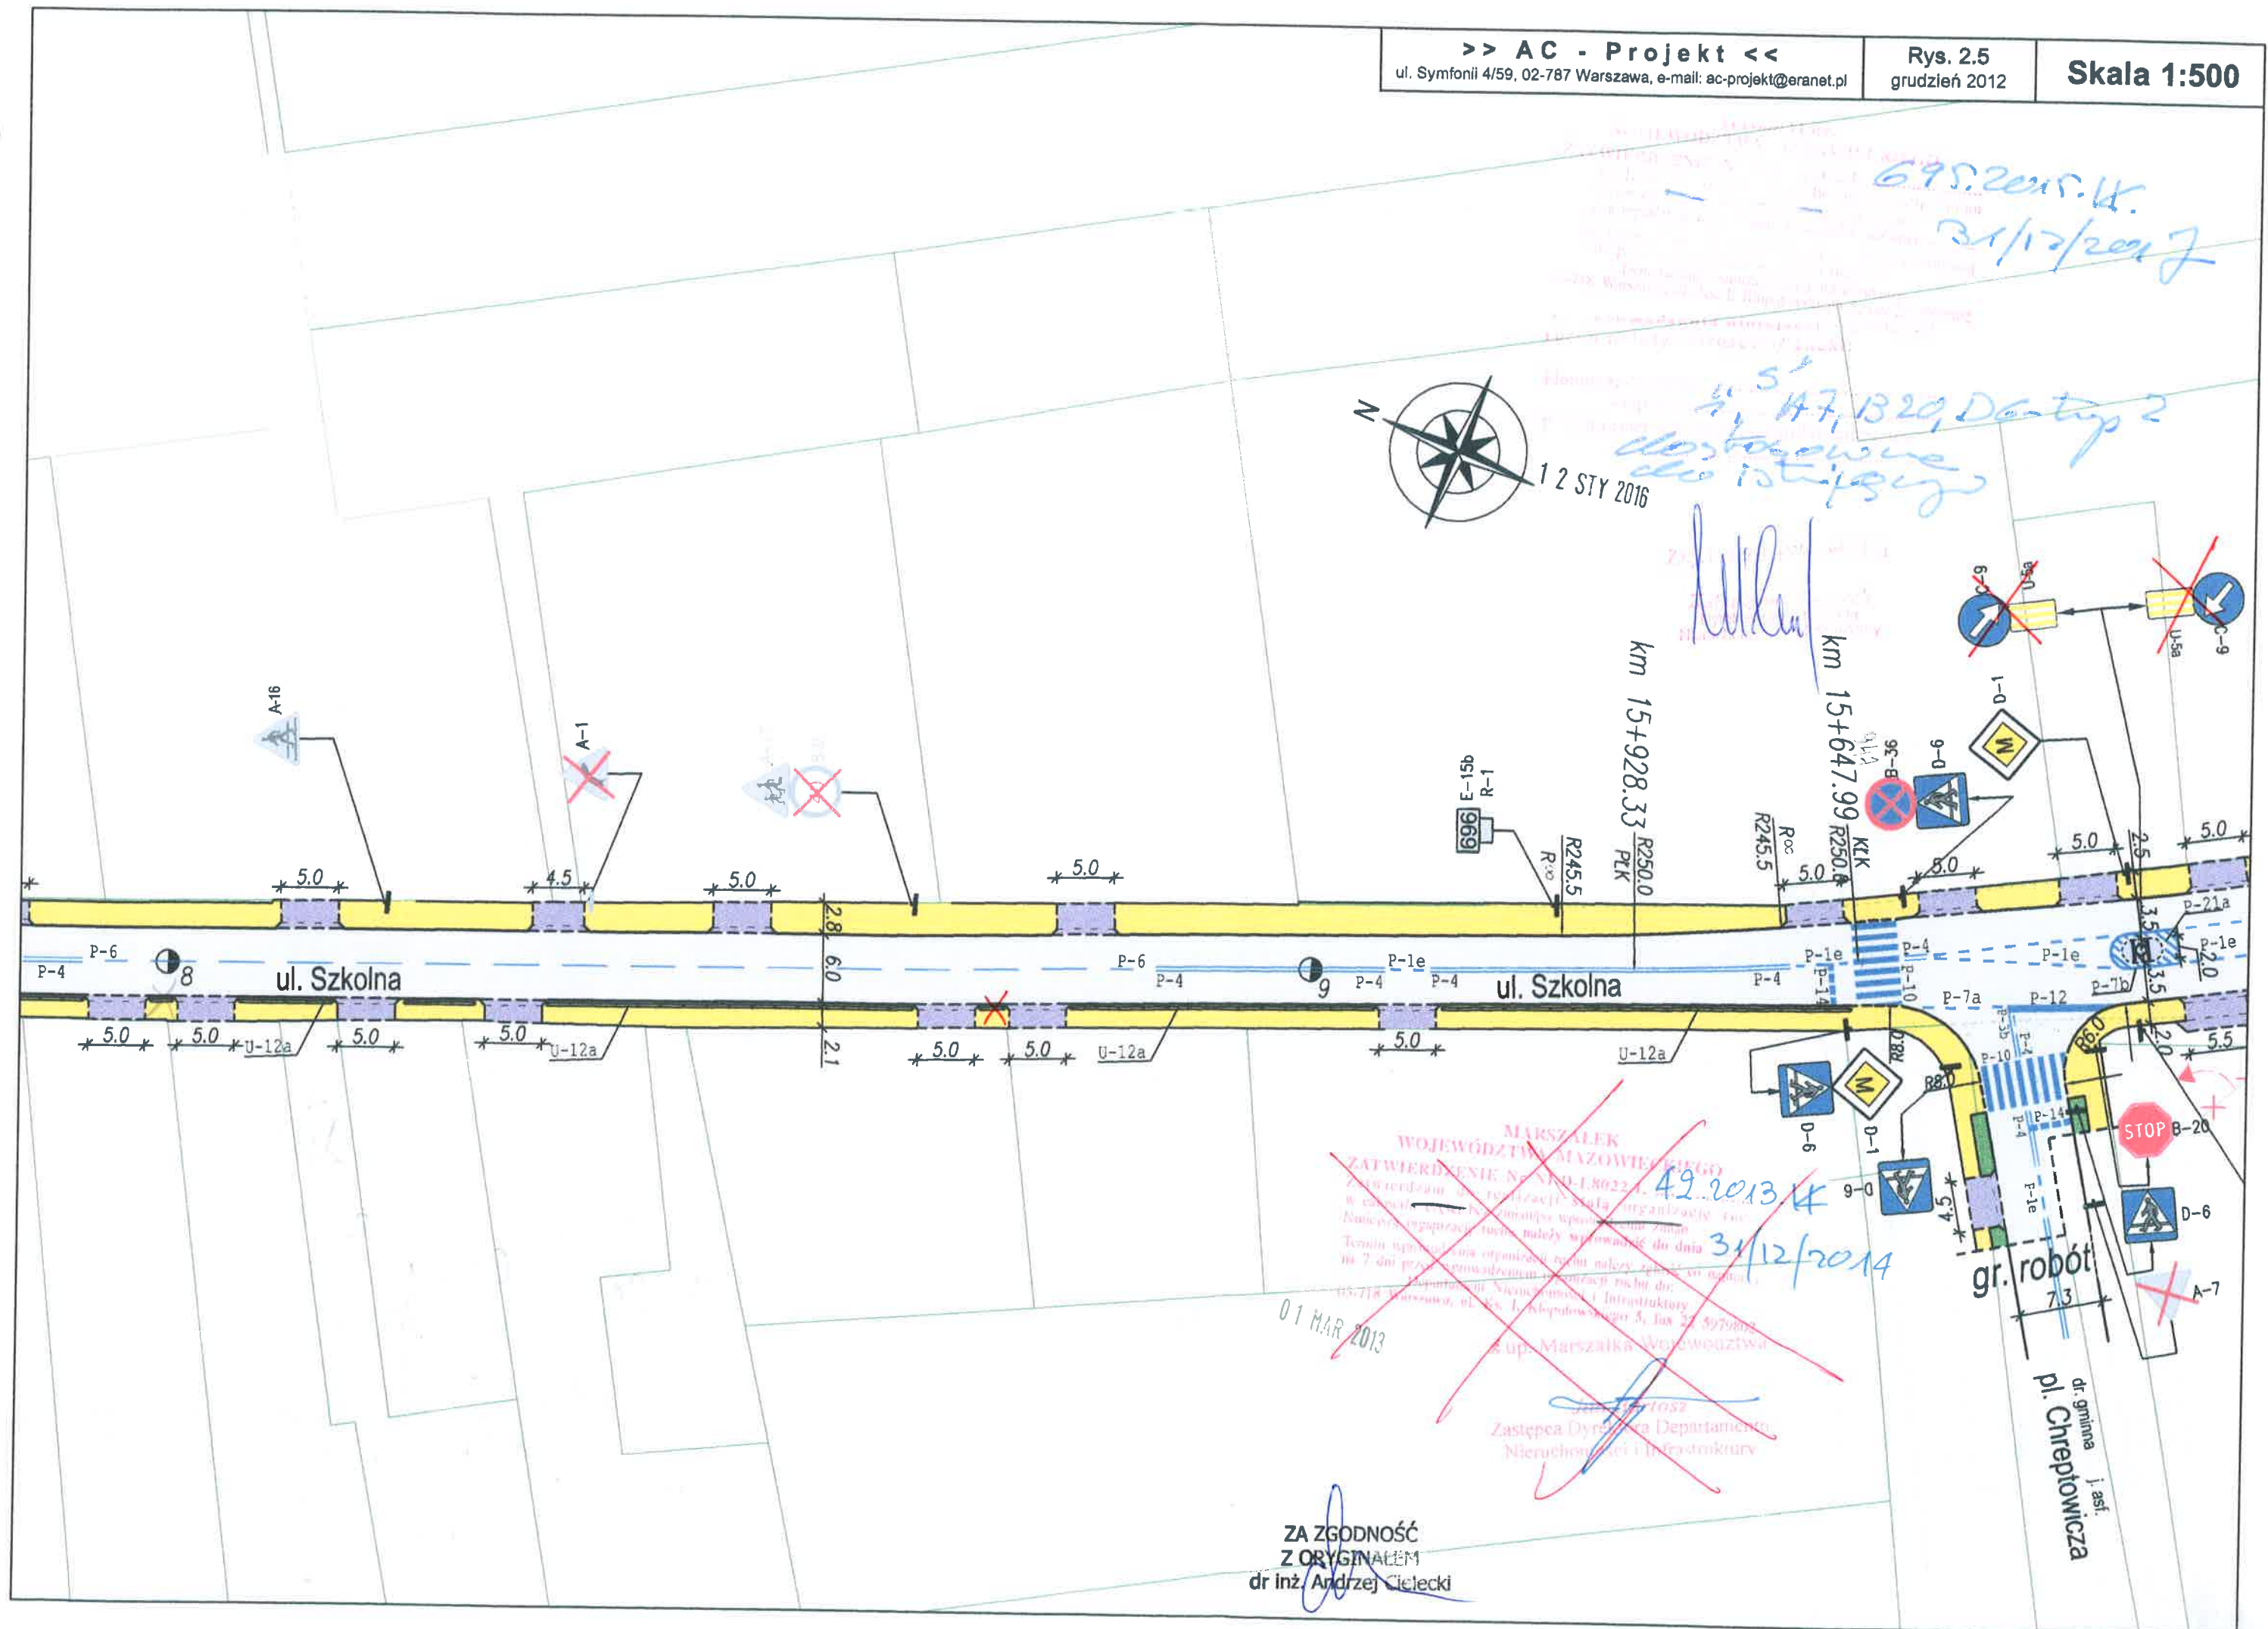

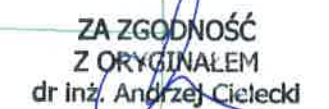

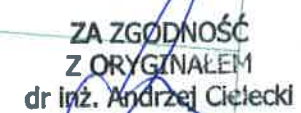





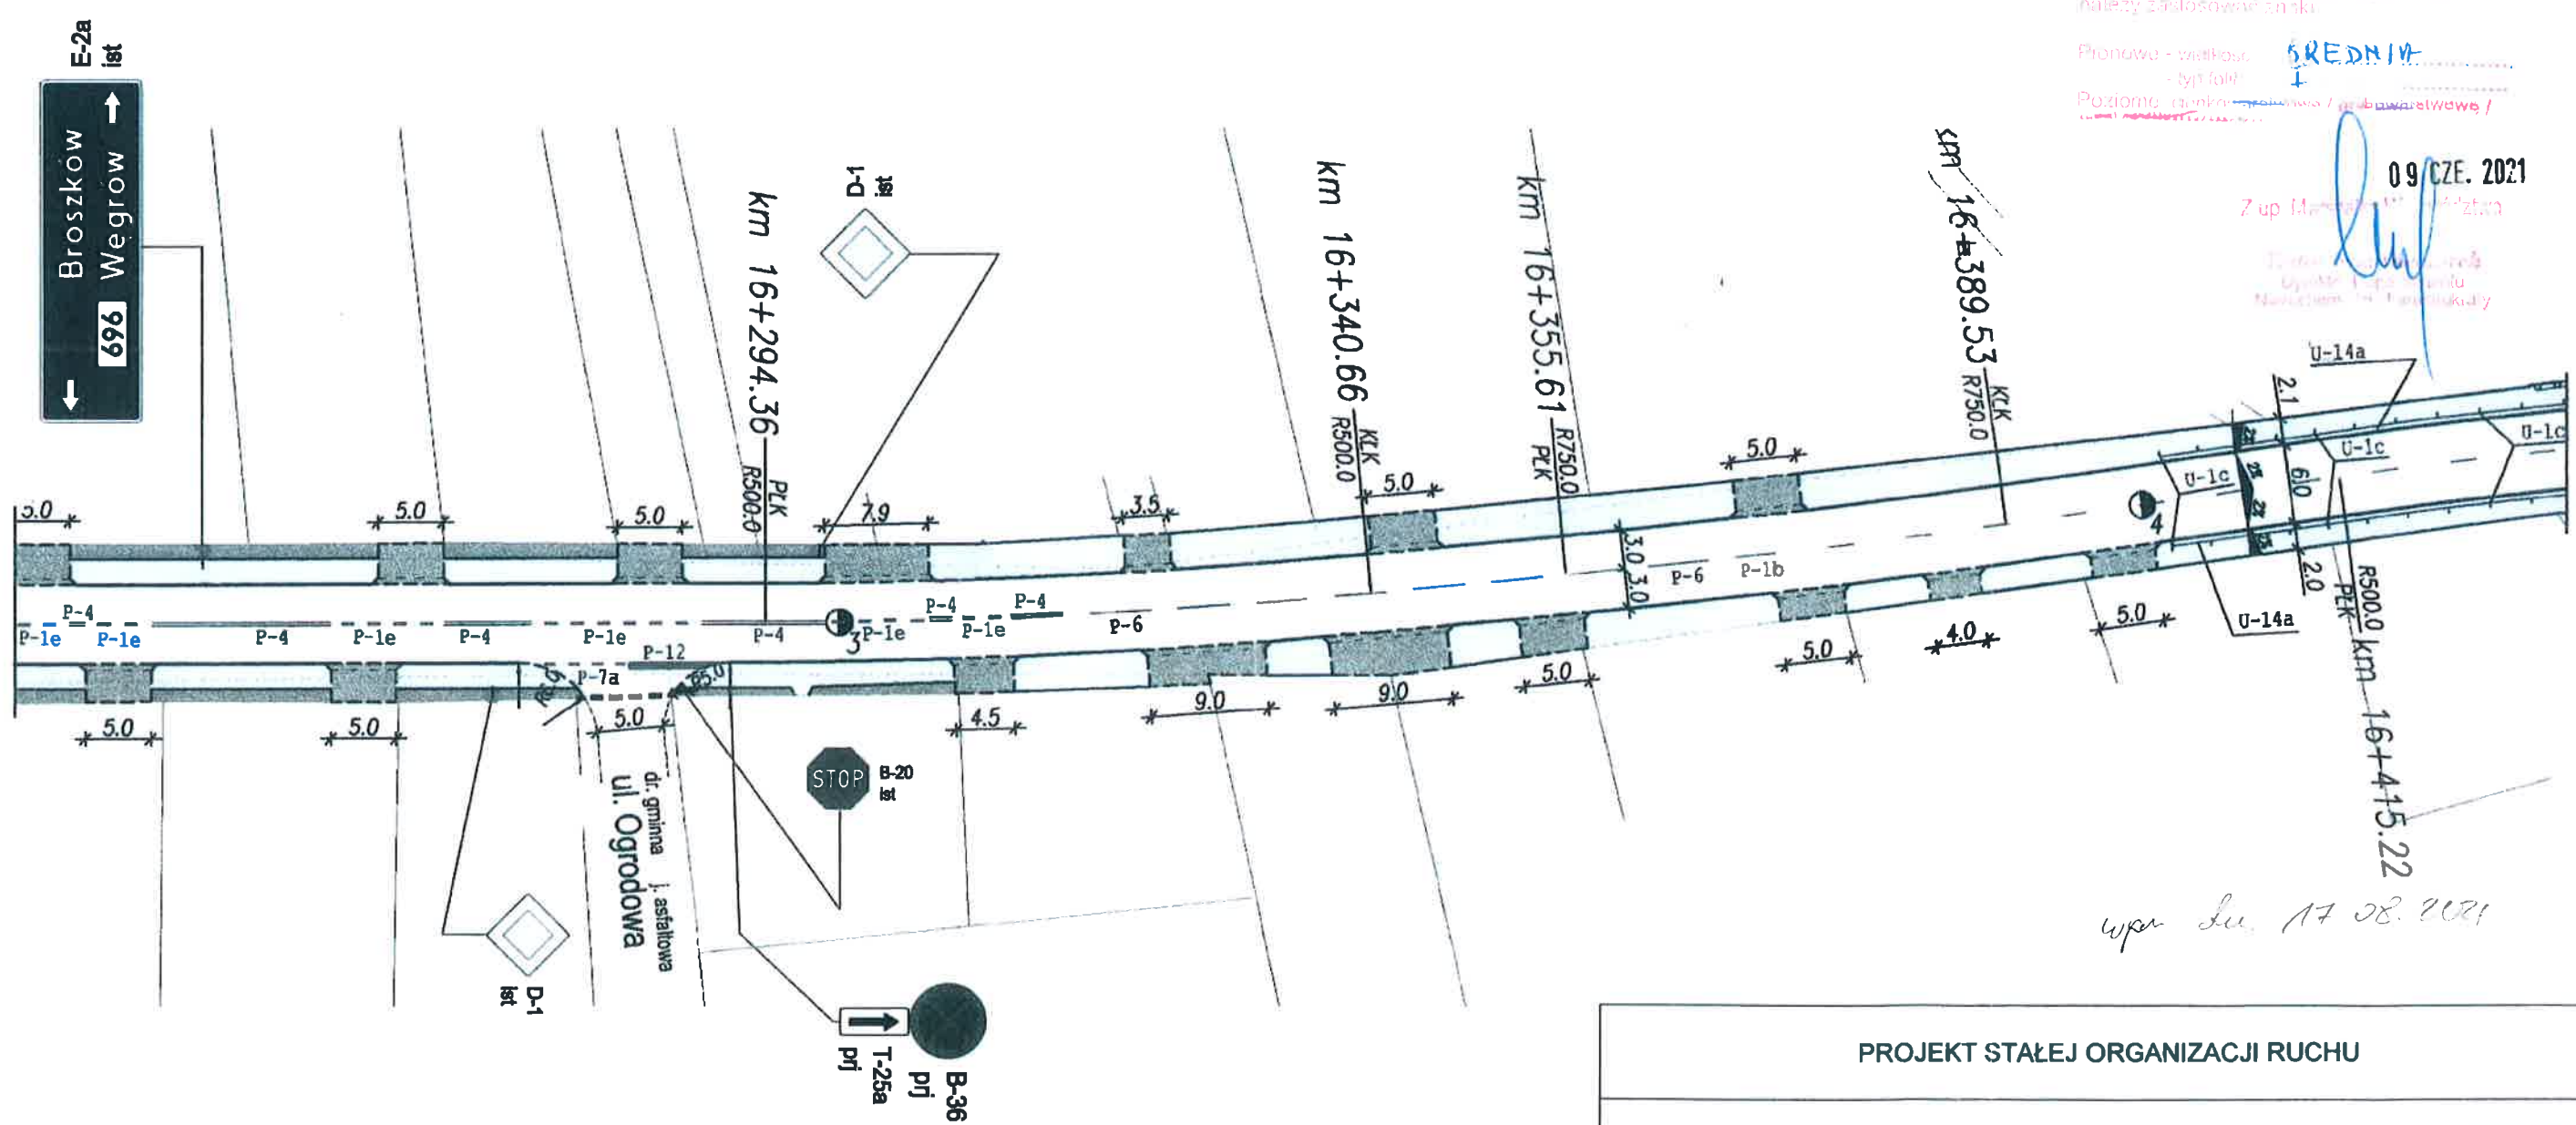

PROJEKT STAŁEJ ORGANIZACJI RUCHU			
DROGA WOJEWÓDZKA NR 696 WSTAWIENIE ZNAKÓW B-36 I B-42 W CIĄGU DROGI WOJEWÓDZKIEJ			
PLAN SYTUACYJNY			
Nr rys. 1	SKALA 1 : 500	<div> B-36 pj </div> <div> B-20 ist </div> <div> D-1 ist </div>	<div>- elementy projektowane</div> <div>- elementy istniejące</div>
Projektował pracownik UMWM w Warszawie Paweł Zaleski:		Paweł Zaleski	