






<div>ZAMAWIAJĄCY</div> <div> Mazowiecki Zarząd Dróg Wojewódzkich w Warszawie</div>	<div>BIURO PROJEKTOWE</div> <div>AMDRO Andrzej Malinowski ul. Mrówcza 165C lok. 3B 04-768 Warszawa tel. 601 533 578</div> <div></div>	<div>TEMAT</div> <div>Przebudowa DW 740 na odcinku od km 5+000,38 do km 6+829</div>	<div>nazwa rysunku</div> <div>Projekt stałej organizacji ruchu Plan sytuacyjny 6+440 - 6+620</div>		<div>skala</div> <div>1:500</div>
			<div>opracował</div> <div>inż. Bartłomiej Skoczny</div>	<div>podpis</div> <div></div>	<div>data</div> <div>listopad 2024</div>
					<div>nr rys.</div> <div>2.9</div>



ZAMAWIAJĄCY  Mazowiecki Zarząd Dróg Wojewódzkich w Warszawie	BIURO PROJEKTOWE AMDRO Andrzej Malinowski ul. Mrówcza 165C lok. 3B 04-768 Warszawa tel. 601 533 578 	TEMAT Przebudowa DW 740 na odcinku od km 5+000,38 do km 6+829	nazwa rysunku Projekt stałej organizacji ruchu Plan sytuacyjny 6+620 - 6+798,20		skala 1:500
			opracował inż. Bartłomiej Skoczny	podpis 	data listopad 2024
					nr rys. 2.10

Mieczków

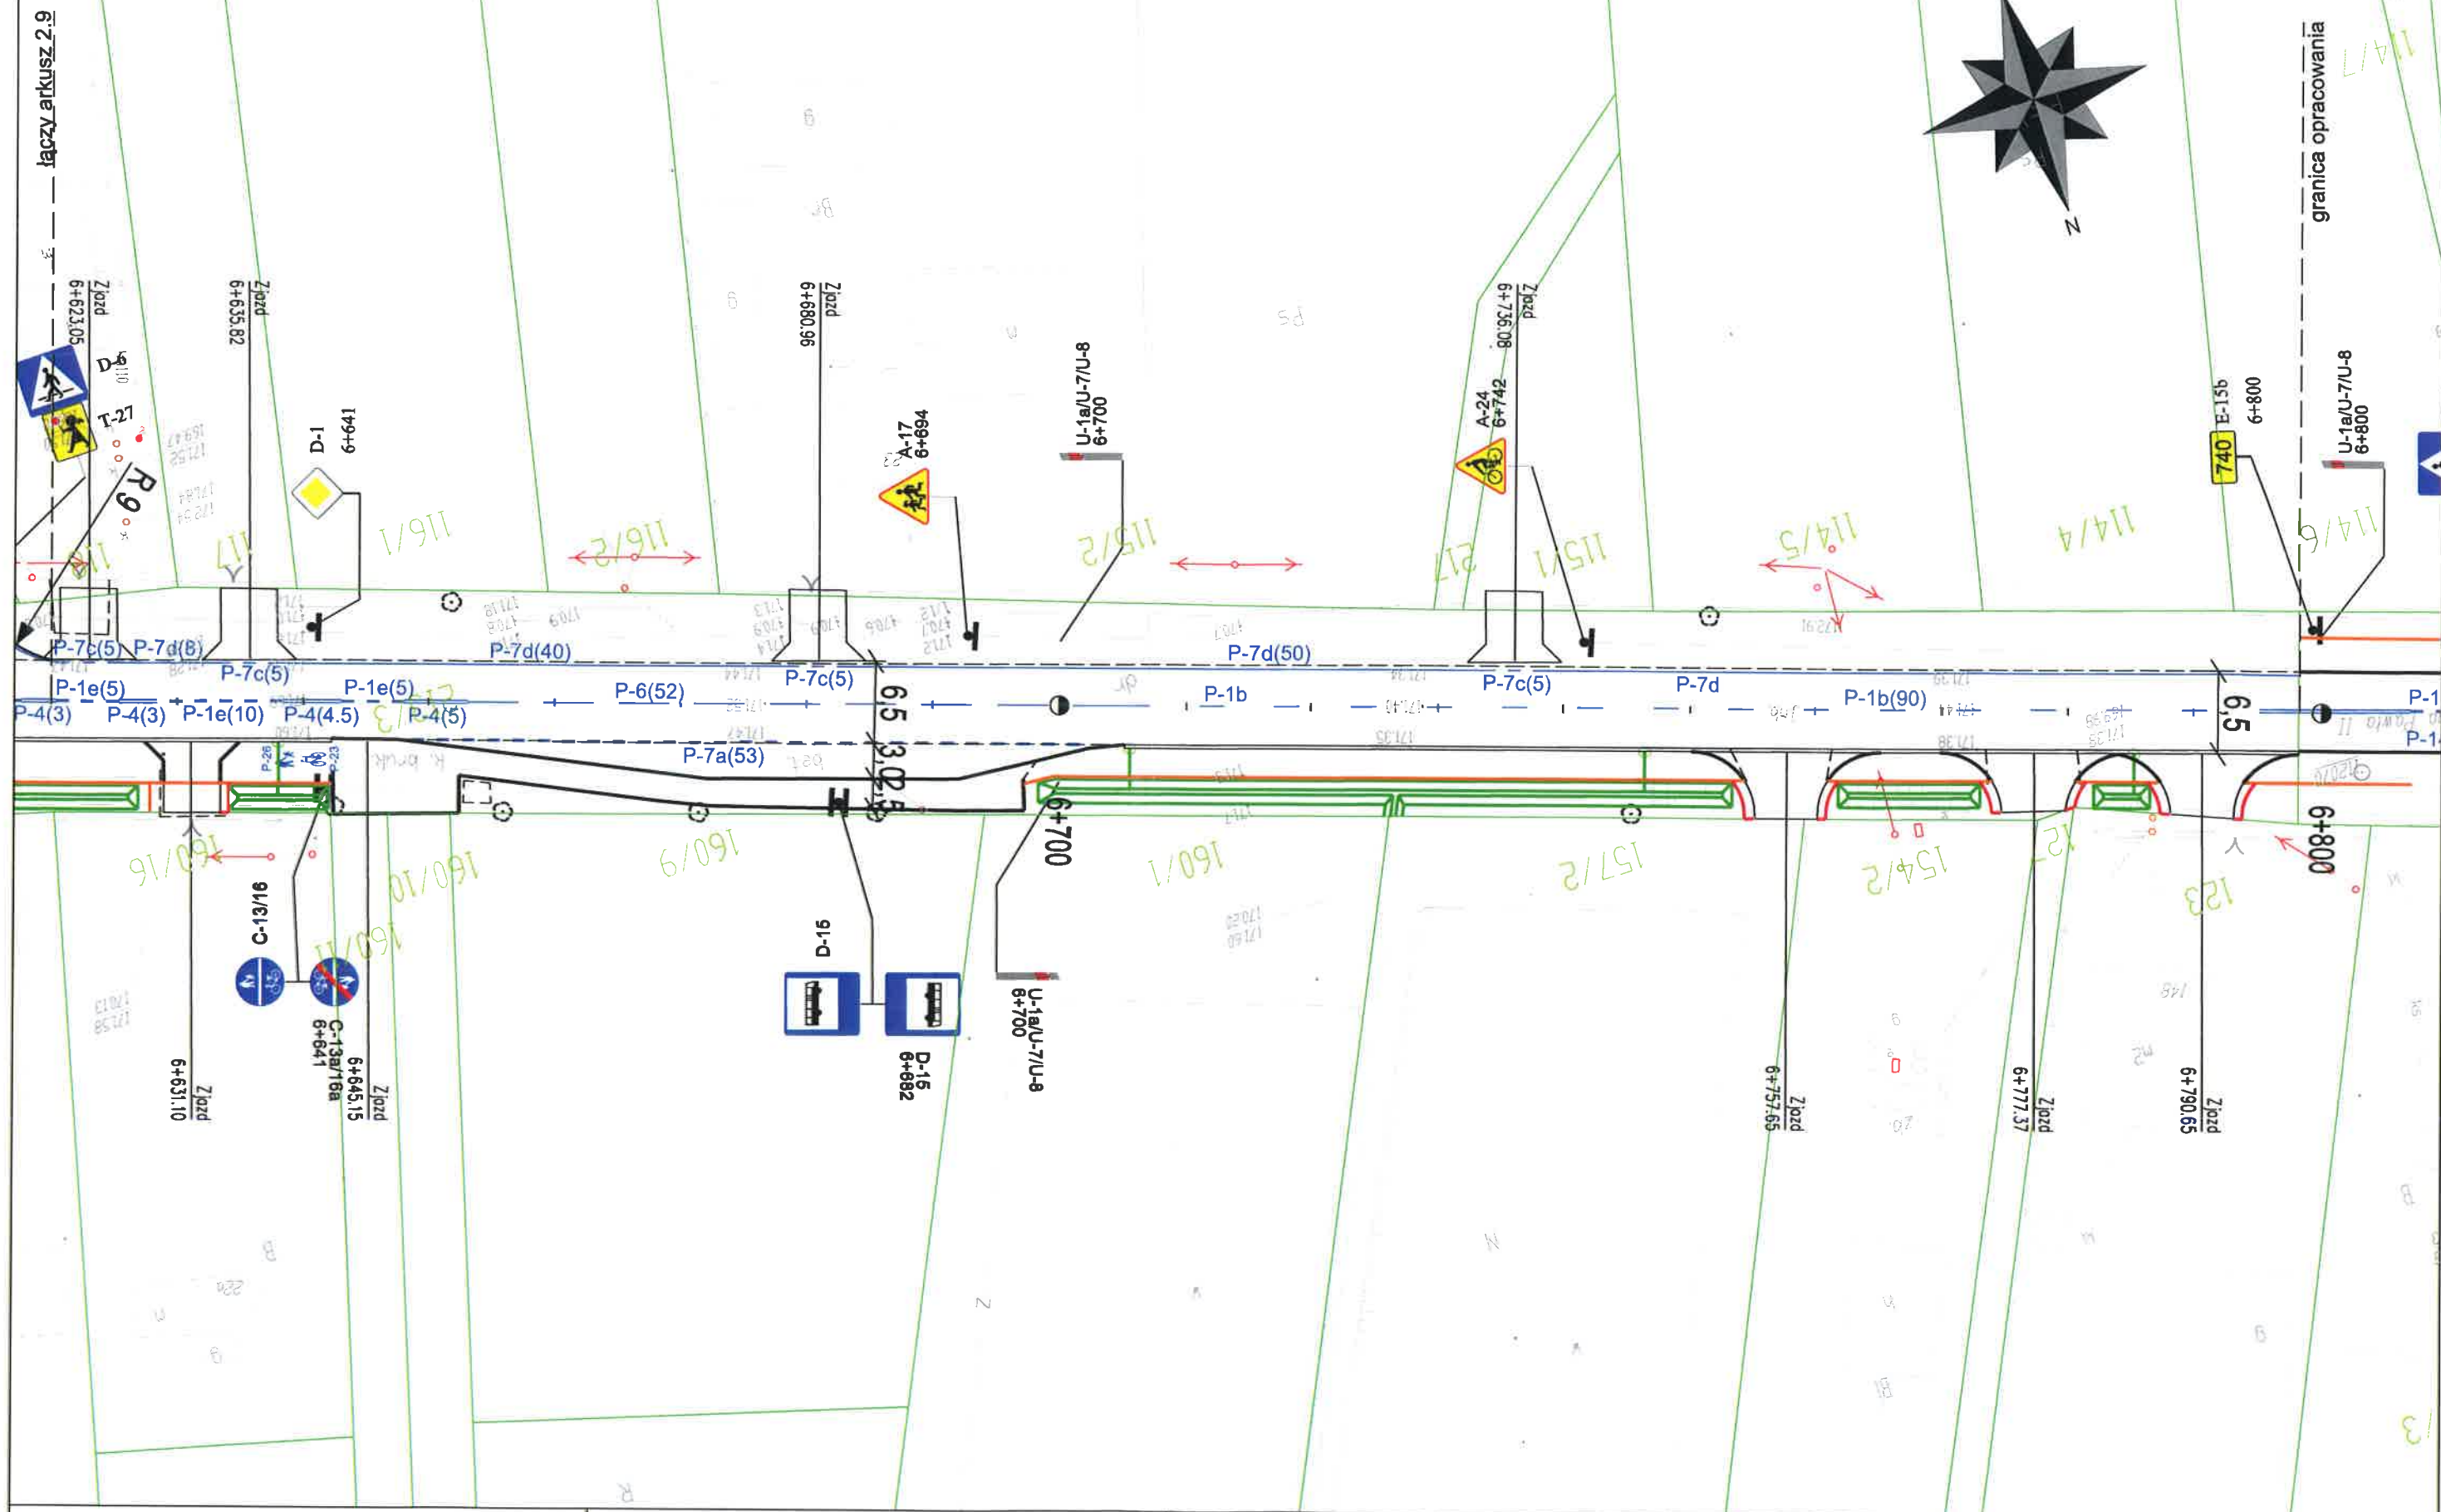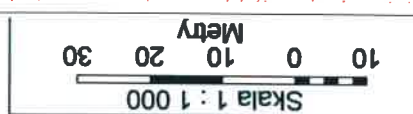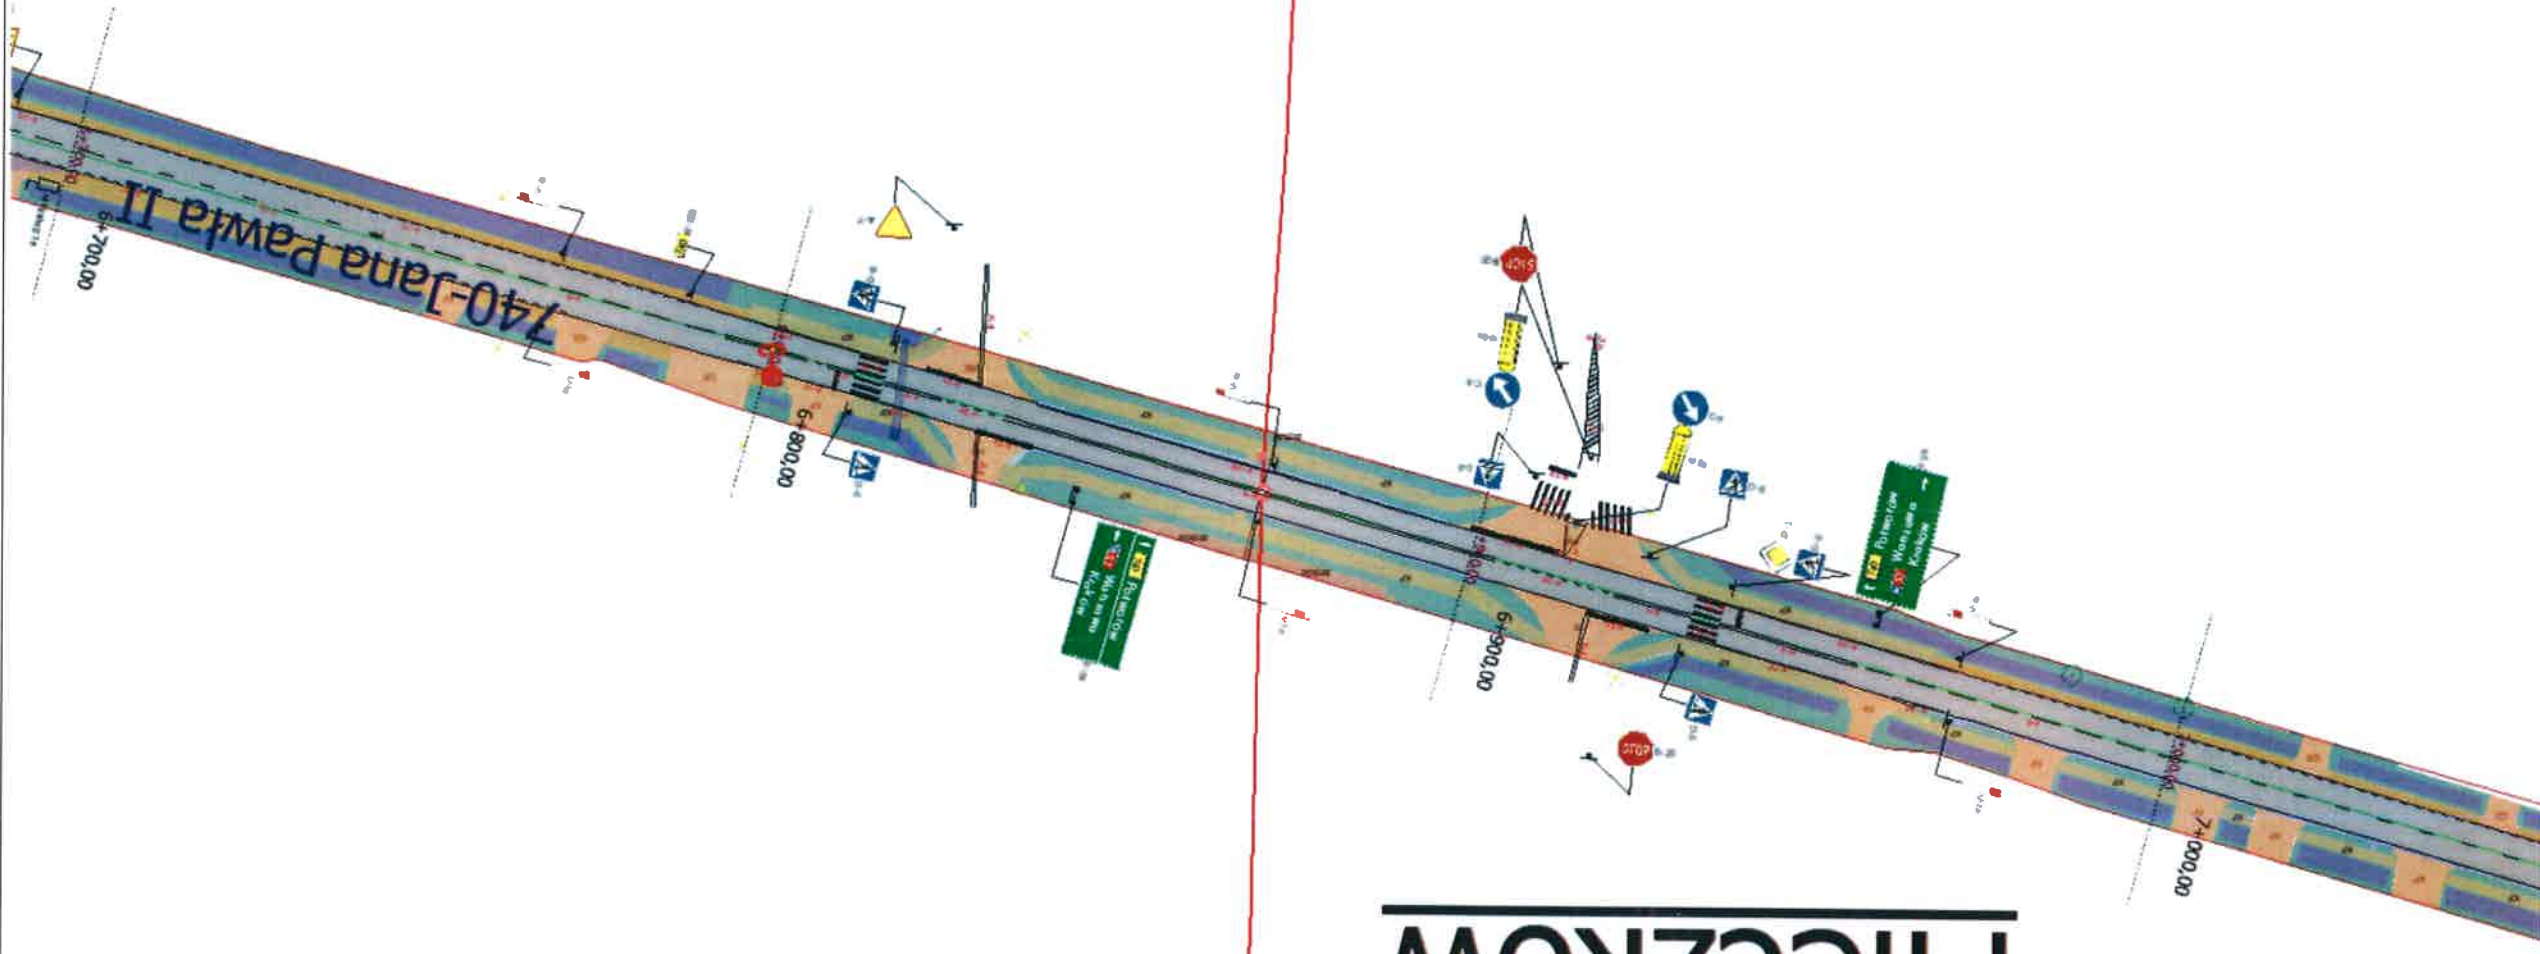


- KSD
- KSD_PUNKTY
- DRZEWA
- KRZEWY
- PASY_ZIELENI
- JEZDNI
- JEZDNI_ZBIER
- POBOCZA_NIEUTW
- POBOCZA_UTW
- ZATOKI_AUTOBUSOWE
- ZATOKI_POSTOJOWE
- WŁAZY I STUDZIENKI
- KANALIZACJA_DESZCZOWA
- ODWODNIENIA_ROWY
- KANALIZACJA_DESZCZOWA_POW
- KRAWEZNIKI
- OPASKI
- PASY_AWARYJNE
- PASY_DZIELACE
- CHODNIKI
- SCIEZKI_ROWER
- TOROWISKA
- PERONY
- PASY_DROGOWE
- OB_MOSTOWE
- INNE
- SK_DRZEWA
- SK_KRZEWY
- SK_KRAWEZNIKI
- SK_JEZDNI
- SK_PASY_WL_WY
- SK_CHODNIKI
- SK_SCIEZKI_ROWER
- SK_PASY_DROGOWE
- SK_WYSEPKI
- BARIERY
- EKRANY
- SYGNALIZACJA
- OSWIETLENIE
- INNE_WYPOSAZENIE
- WŁAZY
- U_PODZIEMNE_LINIE
- OBIEKTY_PKT
- U_NAZIEMNE_LINIE
- OB_PRZYDROZNE
- INNE_ZAGOSPODAROWANIE
- ZIAZDY
- EOR_Inwentaryzacje
- EOR_Szaty_sierwiczne
- EOR_Podpory_punktowe
- EOR_Odnosniki
- EOR_Sygnalizatory
- EOR_Sygnalizatory_schematy
- EOR_Znaki_pionowe
- EOR_Kilometraje
- EOR_Opisy_sygnalizatorow
- EOR_Opisy_znakow
- EOR_Podpory_linowe_(bramy)
- EOR_Odnosniki_dla_bram
- EOR_Sygnalizatory_na_bramach
- EOR_Znaki_pionowe_na_bramach
- EOR_Kilometraje_dla_bram

Uwaga: Niniejszy wydruk jest tylko poglądowy i nie może stanowić dokumentu do postępowania administracyjnego

WOJEWÓDZTWA MAZOWIECKIEGO
ZATWIERDZENIE Nr NI-D-18022.1. **2015**
 Zatwierdzam do realizacji stałą organizację ruchu
 w całości **3.1. GRU. 2016**
 Niniejszą organizację ruchu należy wprowadzić do dnia
 Termin : **3.1. GRU. 2016**
 na 7 dni przed wprowadzeniem organizacji ruchu do
 03-718 Warszawa, Łazienkowska 36, tel. 22 59 79 802

ŚREDNIE
1, A-7-B-20, D-6 typ 2
30 GRU. 2015
 Zup. Marszałka Województwa
 Krzysztof Kulczyński
 Zastępca Dyrektora Departamentu
 Nieruchomości i Infrastruktury

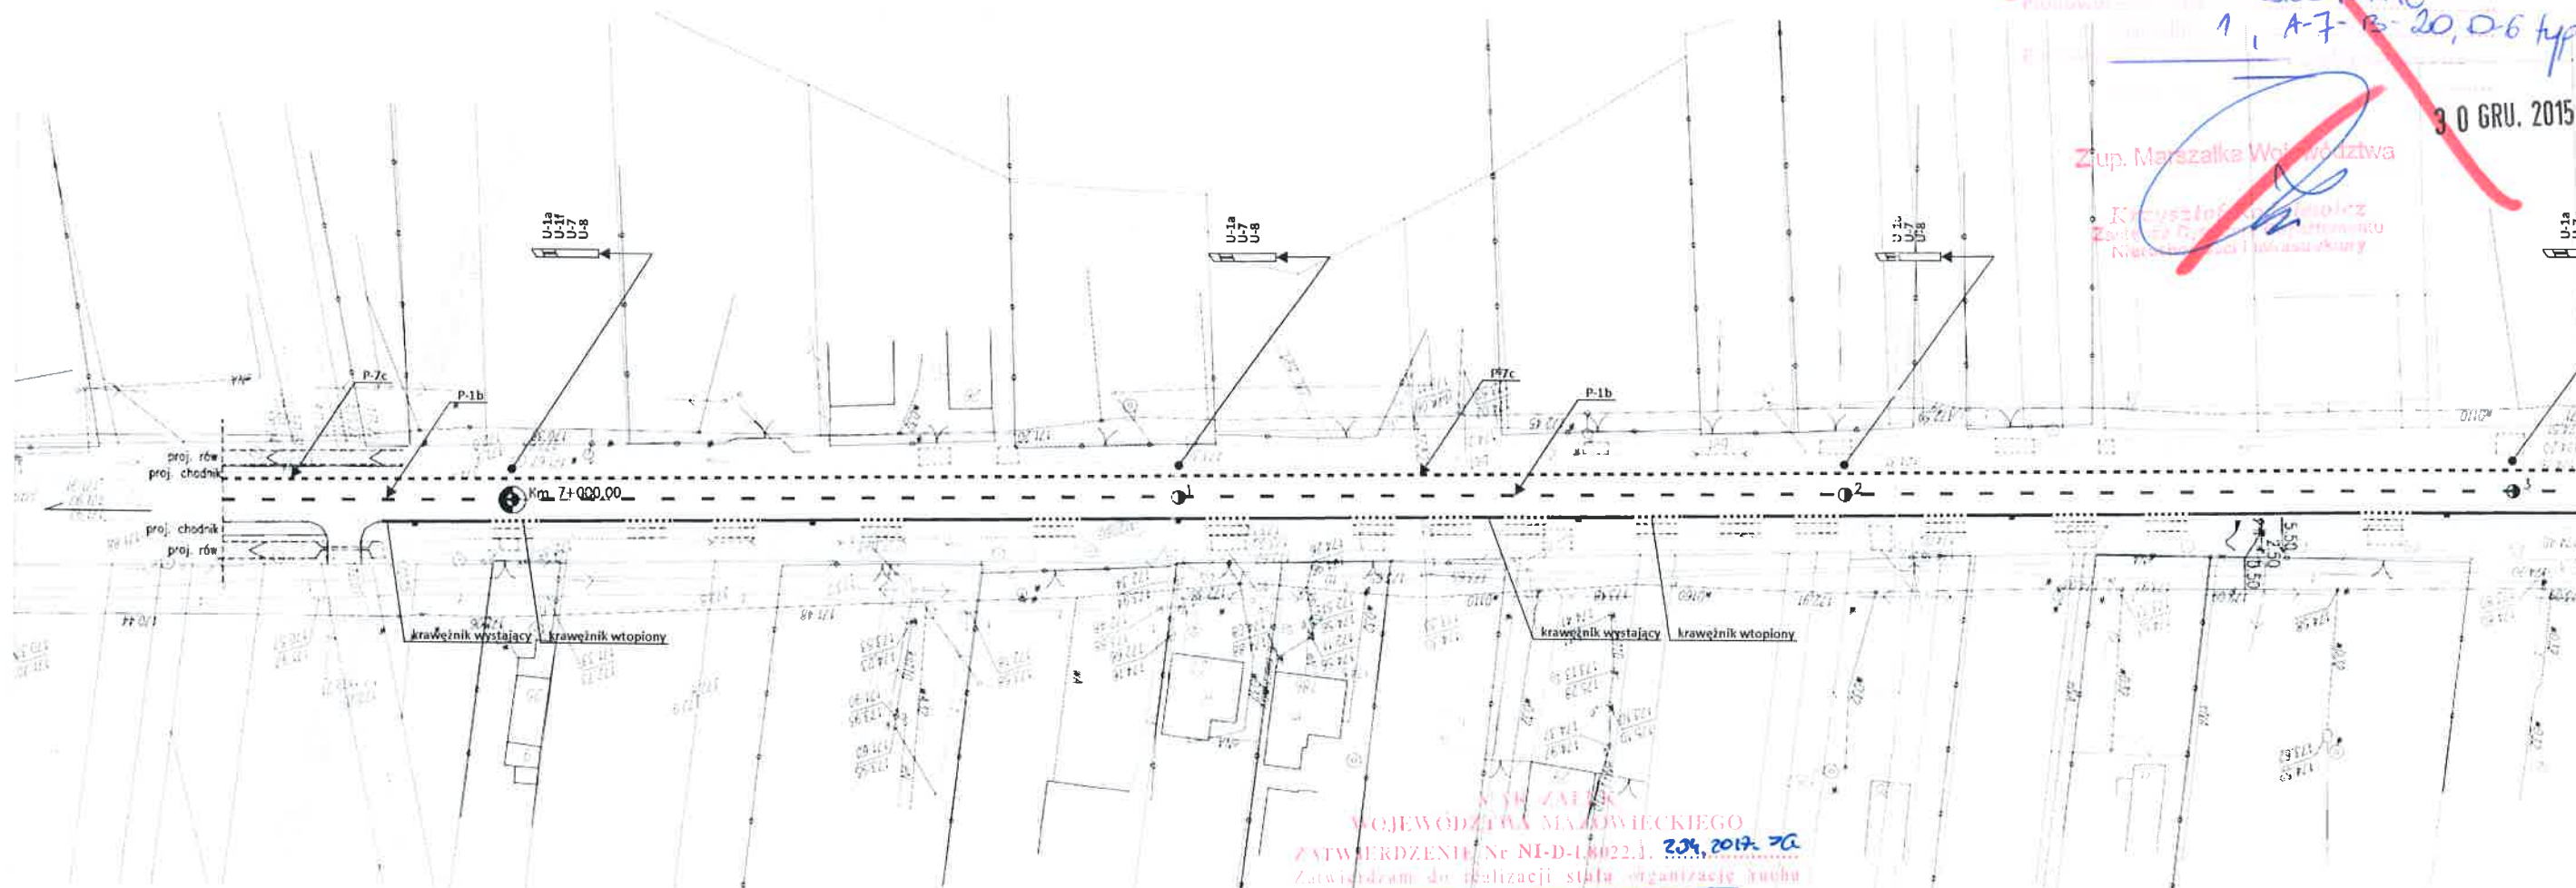

WOJEWÓDZTWA MAZOWIECKIEGO
ZATWIERDZENIE Nr NI-D-18022.1. **2017**
 Zatwierdzam do realizacji stałą organizację ruchu
 w całości **31.12.18**
 Niniejszą organizację ruchu należy wprowadzić do dnia
 Termin wprowadzenia organizacji ruchu należy zgłosić co najmniej
 na 7 dni przed wprowadzeniem organizacji ruchu do
 Departamentu Nieruchomości i Infrastruktury
 03-718 Warszawa, Łazienkowska 36, tel. 22 59 79 802

Do wprowadzenia organizacji ruchu należy zastosować znaki:

Pionowe: - wielkość: **średnia**
 - typ folii: **B7, 06, B70-1, polist. J**
 Poziome: **elementarne / grubowarstwowe**

24 MAJ 2017
 Zup. Marszałka Województwa
 Tomasz Lewandowski
 Zastępca Dyrektora Departamentu
 Nieruchomości i Infrastruktury
 ds. Transportu Drogowego


PROJEKT STAŁEJ ORGANIZACJI RUCHU		
PRZEBUDOWA DROGI WOJEWÓDZKIEJ NR 740		
BUDOWA CHODNIKA		
W KM 6+982,00 - 8+735,77		
PLAN SYTUACYJNY		
4.1	1 : 1 000	legenda: ○ - elementy istniejące ⊗ - elementy istniejące do likwidacji ● - elementy projektowane

WOJEWÓDZTWA MAZOWIECKIEGO
ZATWIERDZENIE Nr NI-D-18022.17
Zatwierdza: 6.6.1.2015 JM
w całości: 3.1. GRU. 2016
Termin: 3.1. GRU. 2016
na 7 dni przed wprowadzeniem organizacji ruchu

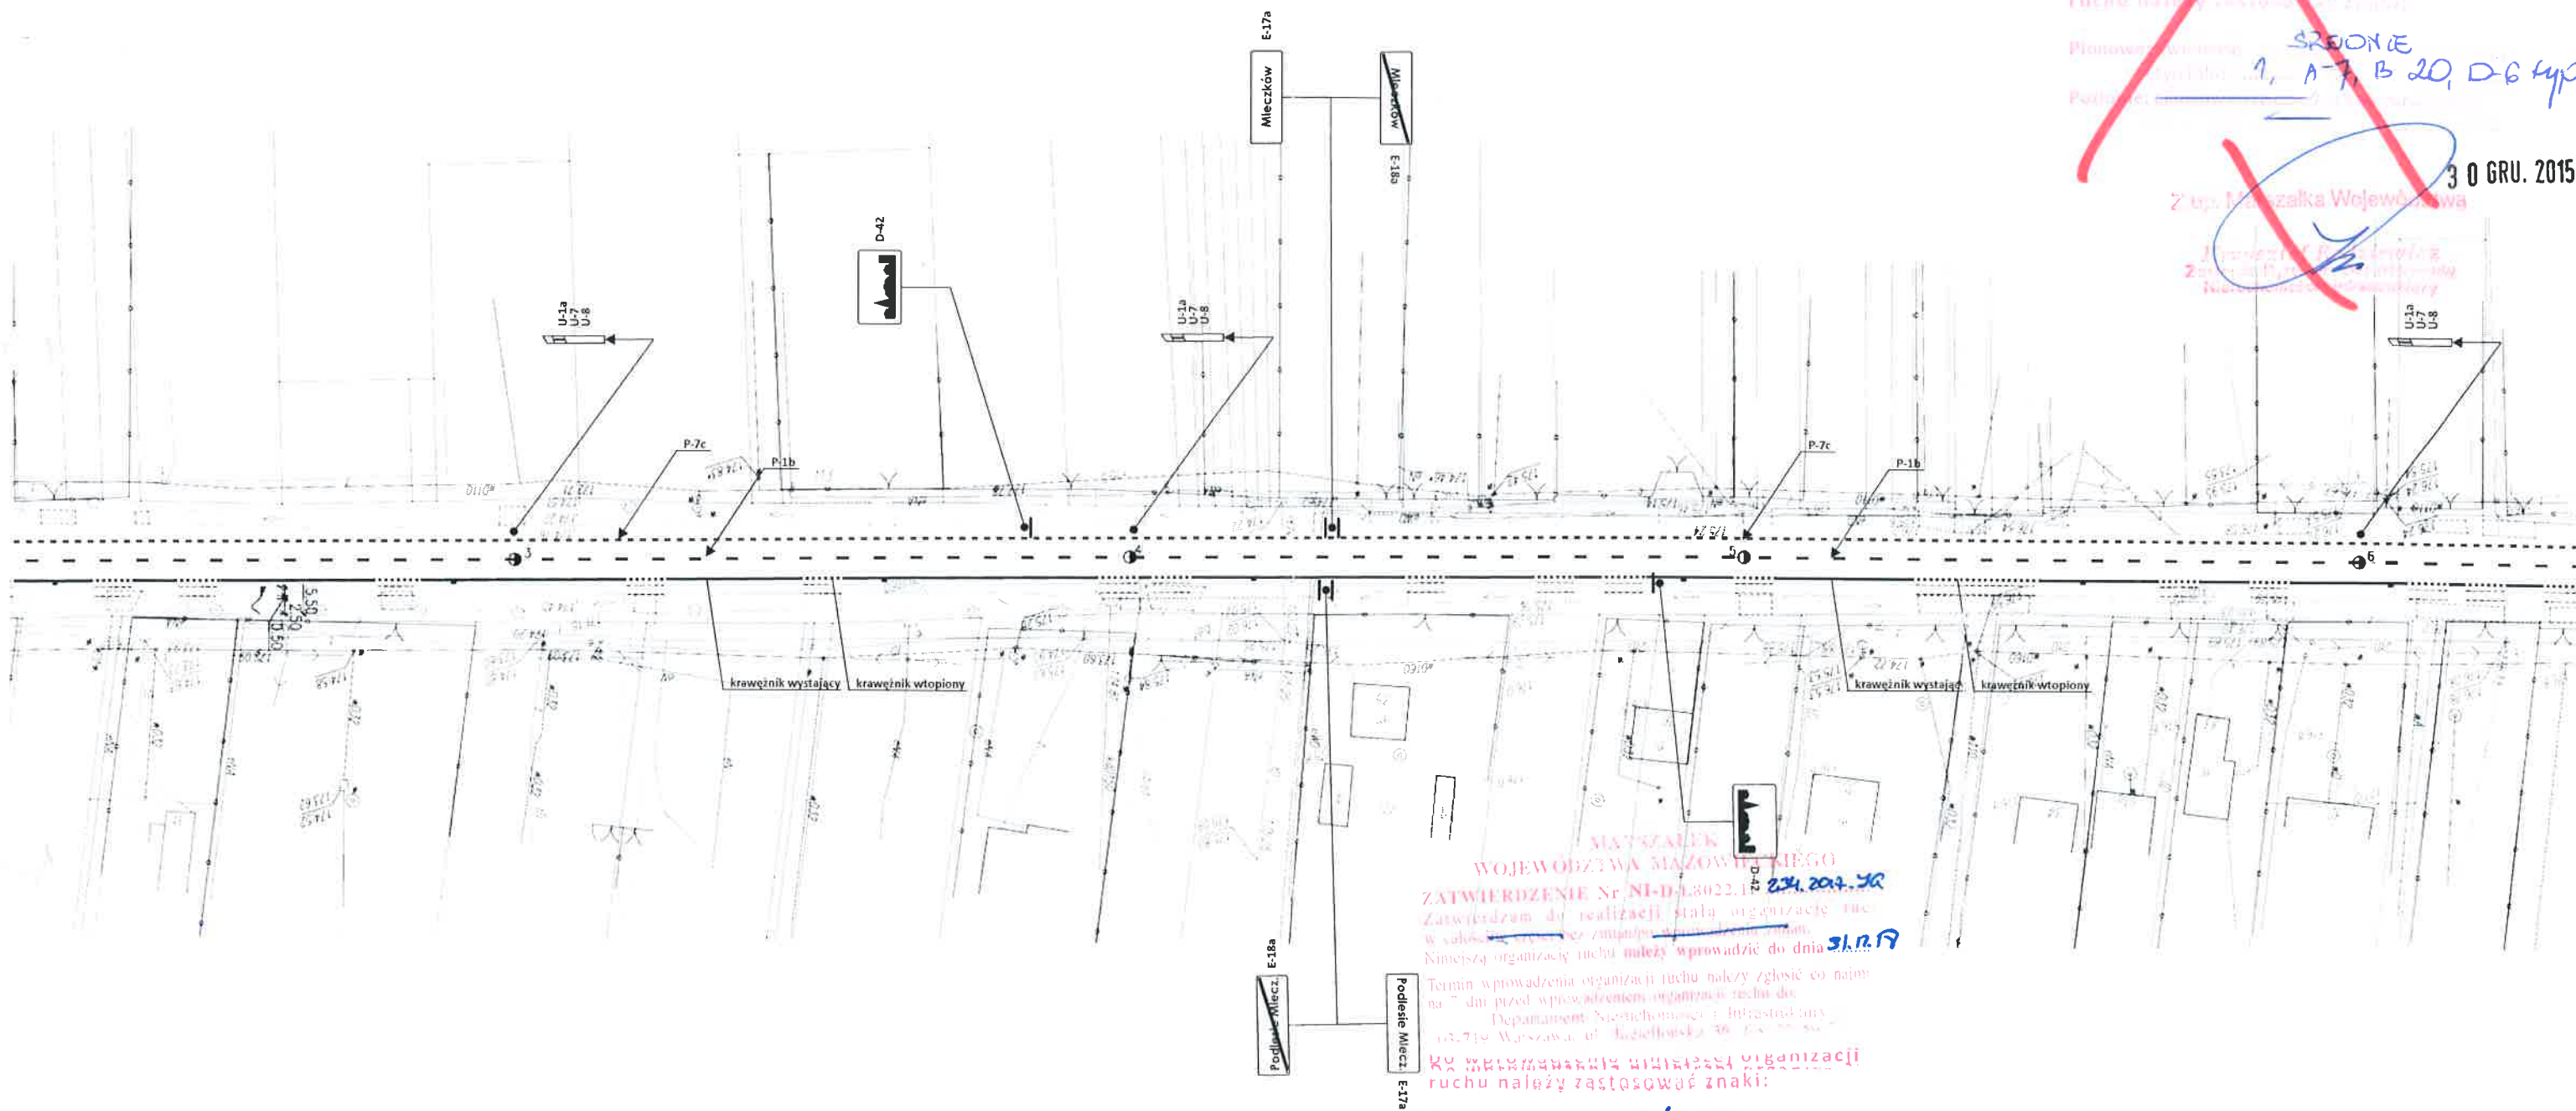

WOJEWÓDZTWA MAZOWIECKIEGO
ZATWIERDZENIE Nr NI-D-18022.17
na 7 dni przed wprowadzeniem organizacji ruchu

Planowa: - w całości SREDNIE
Typy: 1, A-7, B 20, D-6 typ 2
Podłame: 3 0 GRU. 2015


24 MAJ 2017

z up. Marszałka Województwa
Przewodnik

PROJEKT STAŁEJ ORGANIZACJI RUCHU			
PRZEBUDOWA DROGI WOJEWÓDZKIEJ NR 740			
BUDOWA CHODNIKA			
W KM 6+982,00 - 8+735,77			
PLAN SYTUACYJNY			
4.2	1 : 1 000	Legenda:	<ul style="list-style-type: none"> ○ - elementy istniejące ⊗ - elementy istniejące do likwidacji ⊙ - elementy projektowane

1, A-7, B-20, D-6, K-2
30 GRU. 2015


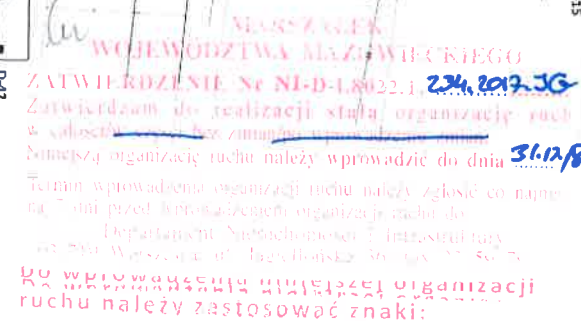

24 MAJ 2017

Tomasz Zawandowski
Zastępca Dyrektora Departamentu

<p>PROJEKT STAŁEJ ORGANIZACJI RUCHU</p>		
<p>PRZEBUDOWA DRÓGI WOJEWÓDZKIEJ NR 740 BUDOWA CHODNIKA W KM 6+982,00 - 8+735,77</p>		
<p>PLAN SYTUACYJNY</p>		
<p>Skala:</p> <p>4.3</p>	<p>Skala:</p> <p>1 : 1 000</p>	<p>Legenda:</p> <ul style="list-style-type: none"> <input type="radio"/> - elementy istniejące <input checked="" type="radio"/> - elementy istniejące do likwidacji <input type="radio"/> - elementy projektowane


WOJEWÓDZTWA MAZOWIECKIEGO
Zatwierdzenie organizacji ruchu
w całości przez zmianę w projekcie
Niniejszą organizację ruchu należy wprowadzić do dnia 31 GRU. 2016
Termin wprowadzenia organizacji ruchu należy zgłosić co najmniej
na 7 dni przed wprowadzeniem organizacji ruchu do

1. A-7, B-20, D-6 typ 2

Z up. Marszałka Województwa

Krzysztof R. [Signature]
Zastępca Dyrektora Departamentu
Nieruchomości i Infrastruktury

30 GRU. 2015

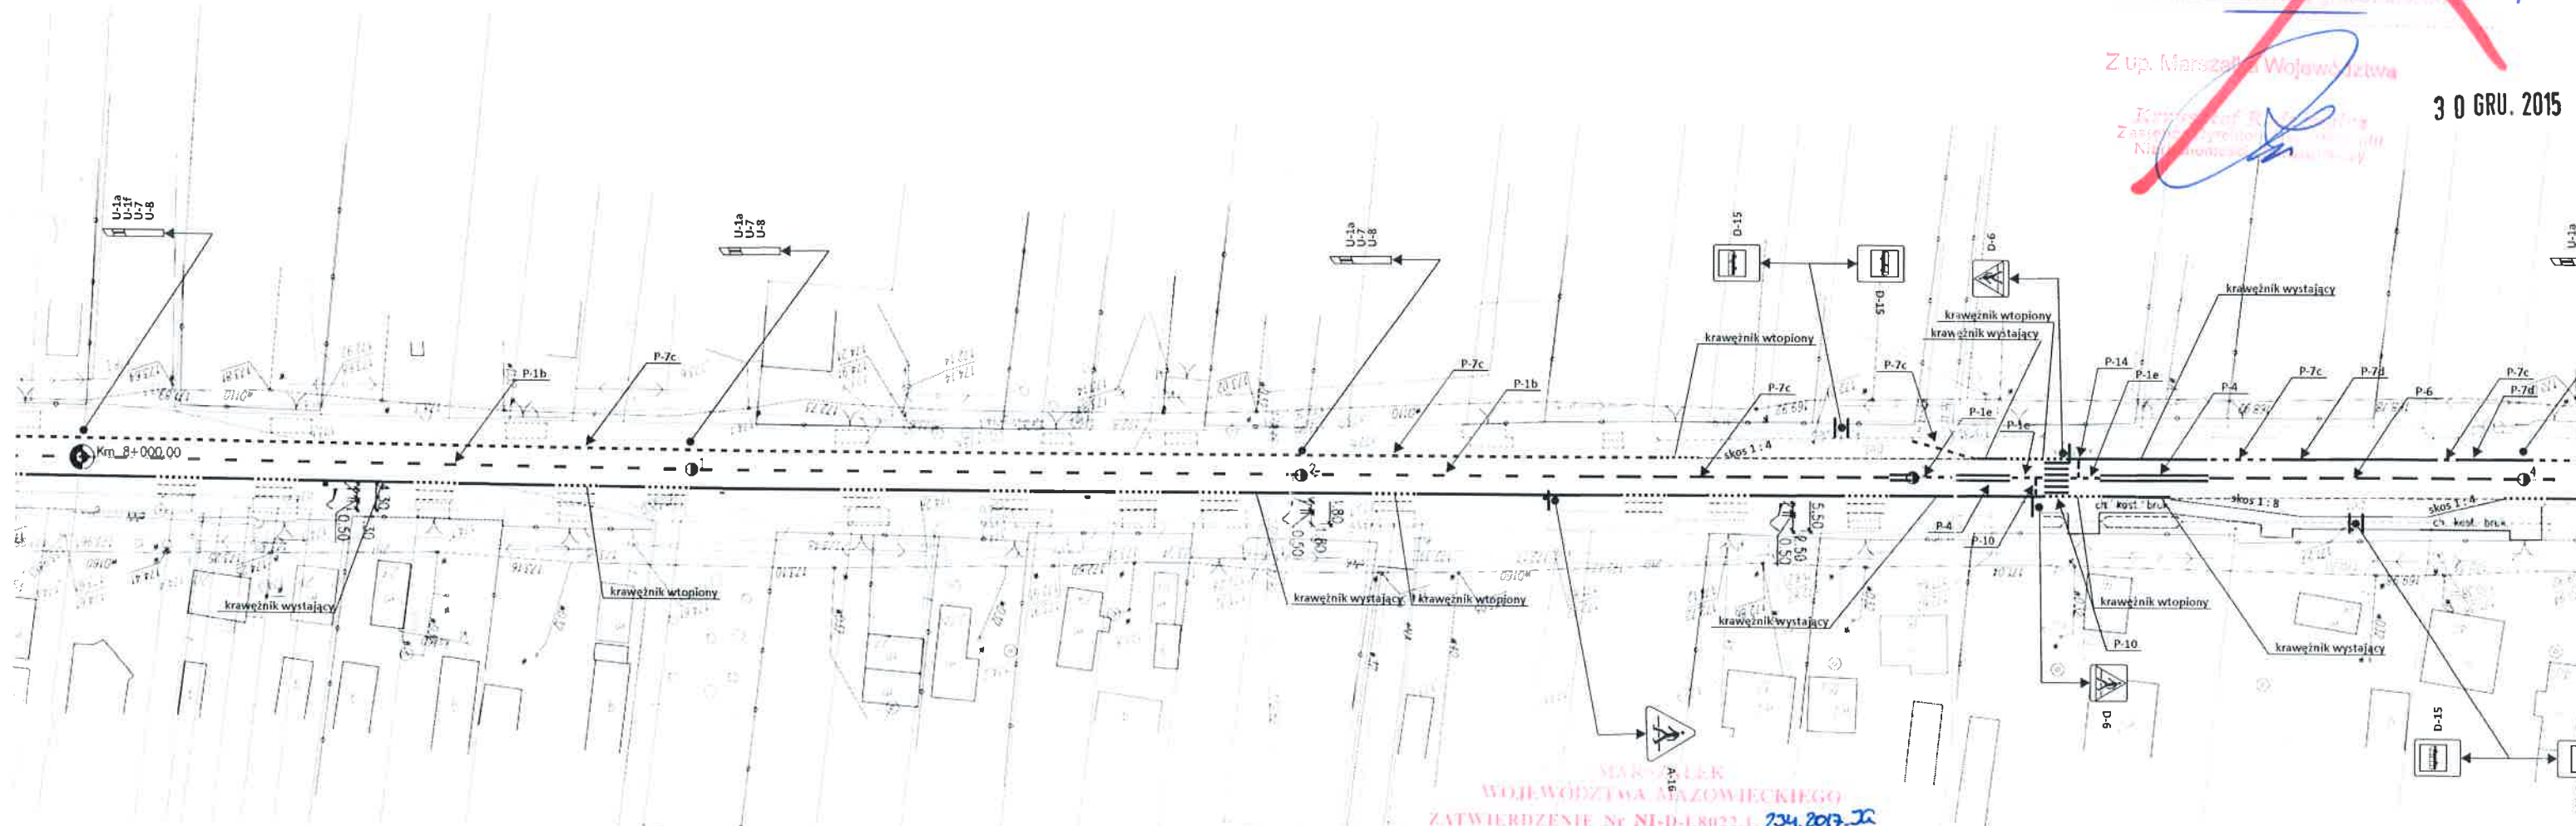

MAZOWIECKIEGO
WOJEWÓDZTWA MAZOWIECKIEGO
ZATWIERDZENIE Nr NI-D-1.8022.1. 234.2017.22
Zatwierdzenie organizacji ruchu
w całości przez zmianę w projekcie
Niniejszą organizację ruchu należy wprowadzić do dnia 30.11.17
Termin wprowadzenia organizacji ruchu należy zgłosić co najmniej
na 7 dni przed wprowadzeniem organizacji ruchu do
Departamentu Nieruchomości i Infrastruktury
Wpływ na organizację ruchu należy zastosować znaki:

Pionowe: wielkości: ŚREDNIA
typ lotki: A7, B20-11; pozostałe: J
Pozioame: cienkowarstwowe, grubowarstwowe

24 MAJ 2017

Z up. Marszałka Województwa

Tomasz [Signature]
Zastępca Dyrektora Departamentu
Nieruchomości i Infrastruktury
os. Transportu Drogowego

PROJEKT STAŁEJ ORGANIZACJI RUCHU		
PRZEBUDOWA DROGI WOJEWÓDZKIEJ NR 740		
BUDOWA CHODNIKA		
W KM 6+982,00 - 8+735,77		
PLAN SYTUACYJNY		
4.4	1 : 1 000	legenda:
		○ - elementy istniejące
		⊗ - elementy istniejące do likwidacji
		⊕ - elementy projektowane



ŚRODNI
1. A-7, B-20, D-6 typ 2

13


30 GRU. 2015

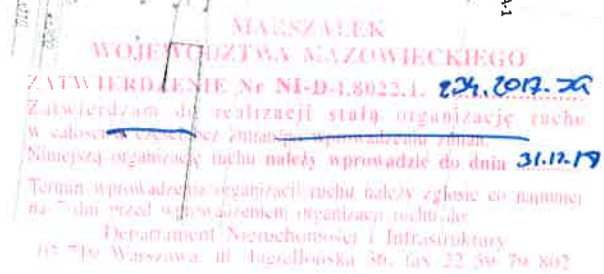

Pionowe: - wielkość: SREDNIO
- typ tal: A7, D6, B20 - II porost. I
Poziome: ciężkowsarstwowe / grubowsarstwowe

z up. Marszałka Województwa

Tamara Lewandowska
Zastępca Dyrektora Departamentu
Nieruchomości i Infrastruktury
ds. Transportu Drogowego

<p align="center">PROJEKT STAŁEJ ORGANIZACJI RUCHU</p>		
<p align="center">PRZEBUDOWA DROGI WOJEWODZKIEJ NR 740 BUDOWA CHODNIKA W KM 6+982,00 - 8+735,77</p>		
<p align="center">PLAN SYTUACYJNY</p>		
<p>Skala:</p> <p align="center">4,5</p>	<p>Skala:</p> <p align="center">1 : 1 000</p>	<p>Legenda:</p> <ul style="list-style-type: none"> ○ - elementy istniejące ⊗ - elementy istniejące do likwidacji → - elementy projektowane