


~~Tomasz Lewandowski~~
~~Zastępca Dyrektora Departamentu~~
~~Nieruchomości i Infrastruktury~~
~~ds. Transportu Drogowego~~

1 : 1000

2016-03-10

PROJEKT - SZKIC
Opinia ruchu opiniuje
negatywnie
warunkami

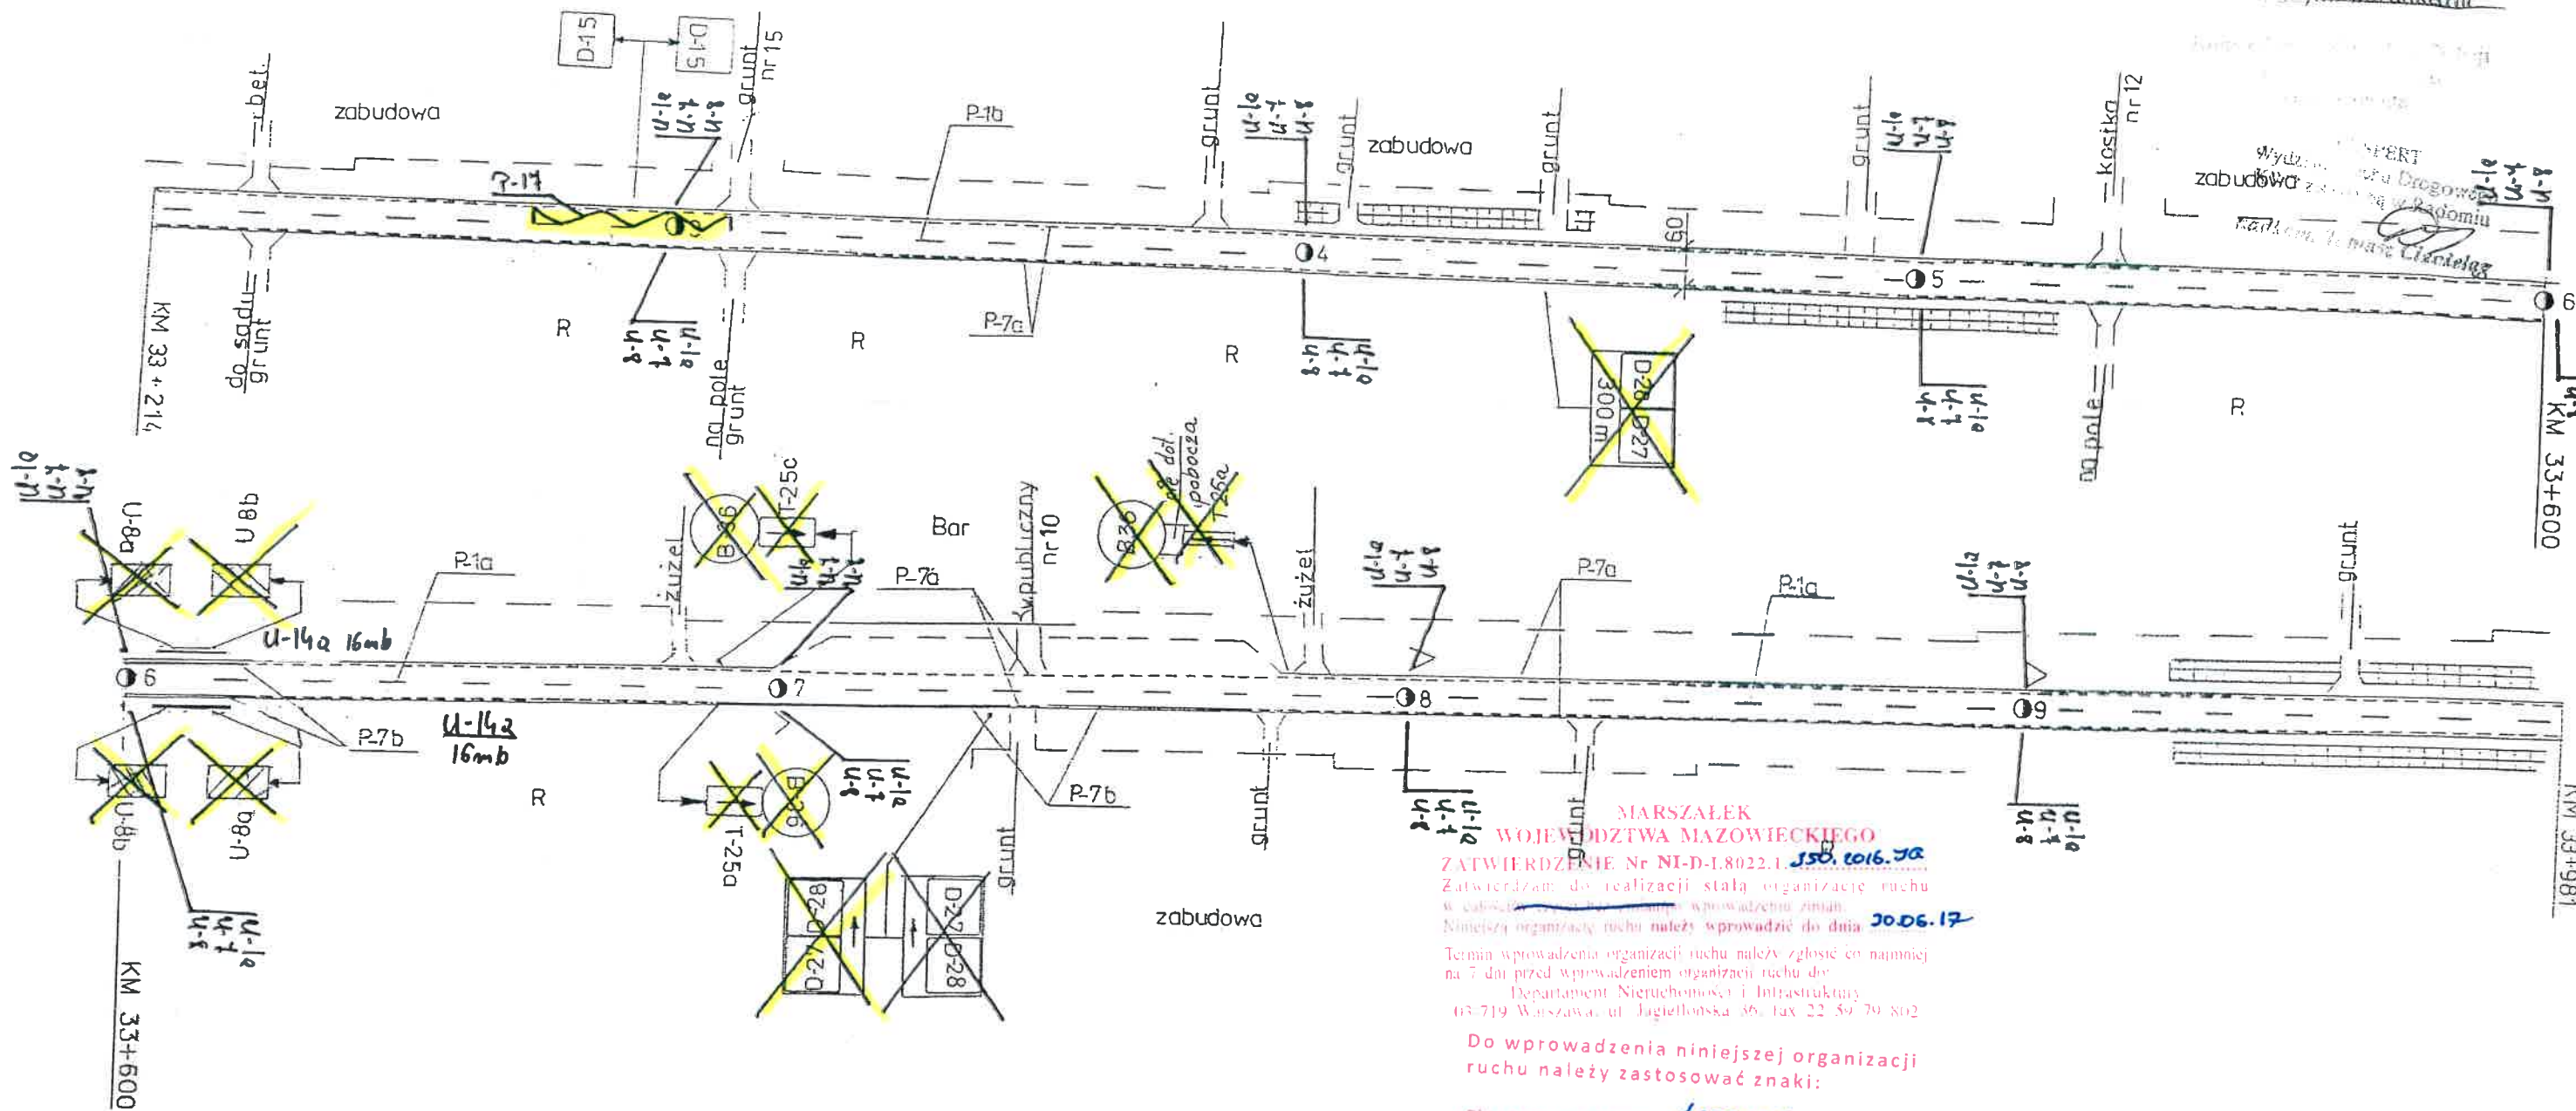

MARSZAŁEK
WOJEWÓDZTWA MAZOWIECKIEGO
ZATWIERDZENIE Nr NI-D-1.8022.1
Zatwierdzam do realizacji stałą organizację ruchu
w celu wprowadzenia zmian.
Niniejszą organizację ruchu należy wprowadzić do dnia 30.06.17
Termin wprowadzenia organizacji ruchu należy zgłosić co najmniej
na 7 dni przed wprowadzeniem organizacji ruchu do
Departamentu Nieruchomości i Infrastruktury
03-719 Warszawa, ul. Jagiellońska 36, fax 22 39 79 802

Do wprowadzenia niniejszej organizacji
ruchu należy zastosować znaki:

Pionowe: - wielkość: 600mm
- typ folii: A-2-T piolet. I
Poziome: dotychczasowe dotychczasowe
dotychczasowe dotychczasowe


21-06-2016

Łukasz Marzalek Województwa
Wojewódzki Wydział
Dyrektor Departamentu
Nieruchomości i Infrastruktury

SPECJALISTA

inż. Przemysław Żydowo

Droga wojewódzka nr 577
Ark. nr 69
1 : 1000

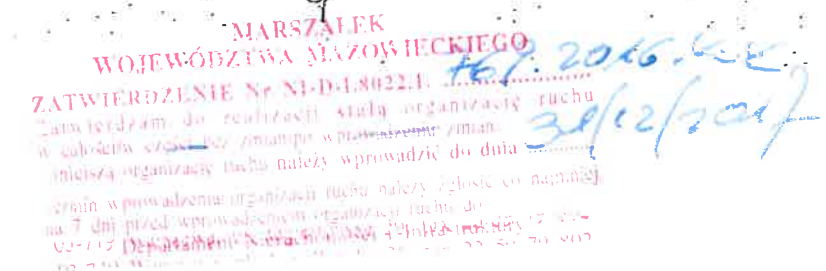

Pionowe: wielkość $\frac{1}{2}$
 Poziome: długość pionowe / grubość słupowe

z up. Marszałka Województwa

Tomasz Lewandowski
Zastępca Dyrektora Departamentu
Nieruchomości i Infrastruktury
ds. Transportu Drogowego


OBSZAR NIEZABUDOWANY

km 34+748 34+490

PROJEKT-SZKIC
organizacji ruchu opiniuje
pozytywnie-negatywnie
Robert Szweczyk

Główny Specjalista
ds. Zarządzania Ruchem na Drogach

132.2013.16
Data: 20.12.15
Temat: wprowadzenie zmian w organizacji ruchu na drodze wojewódzkiej nr 577
na 7 dni przed wprowadzeniem organizacji ruchu do
Departament Nieruchomości i Infrastruktury
2014-04-03

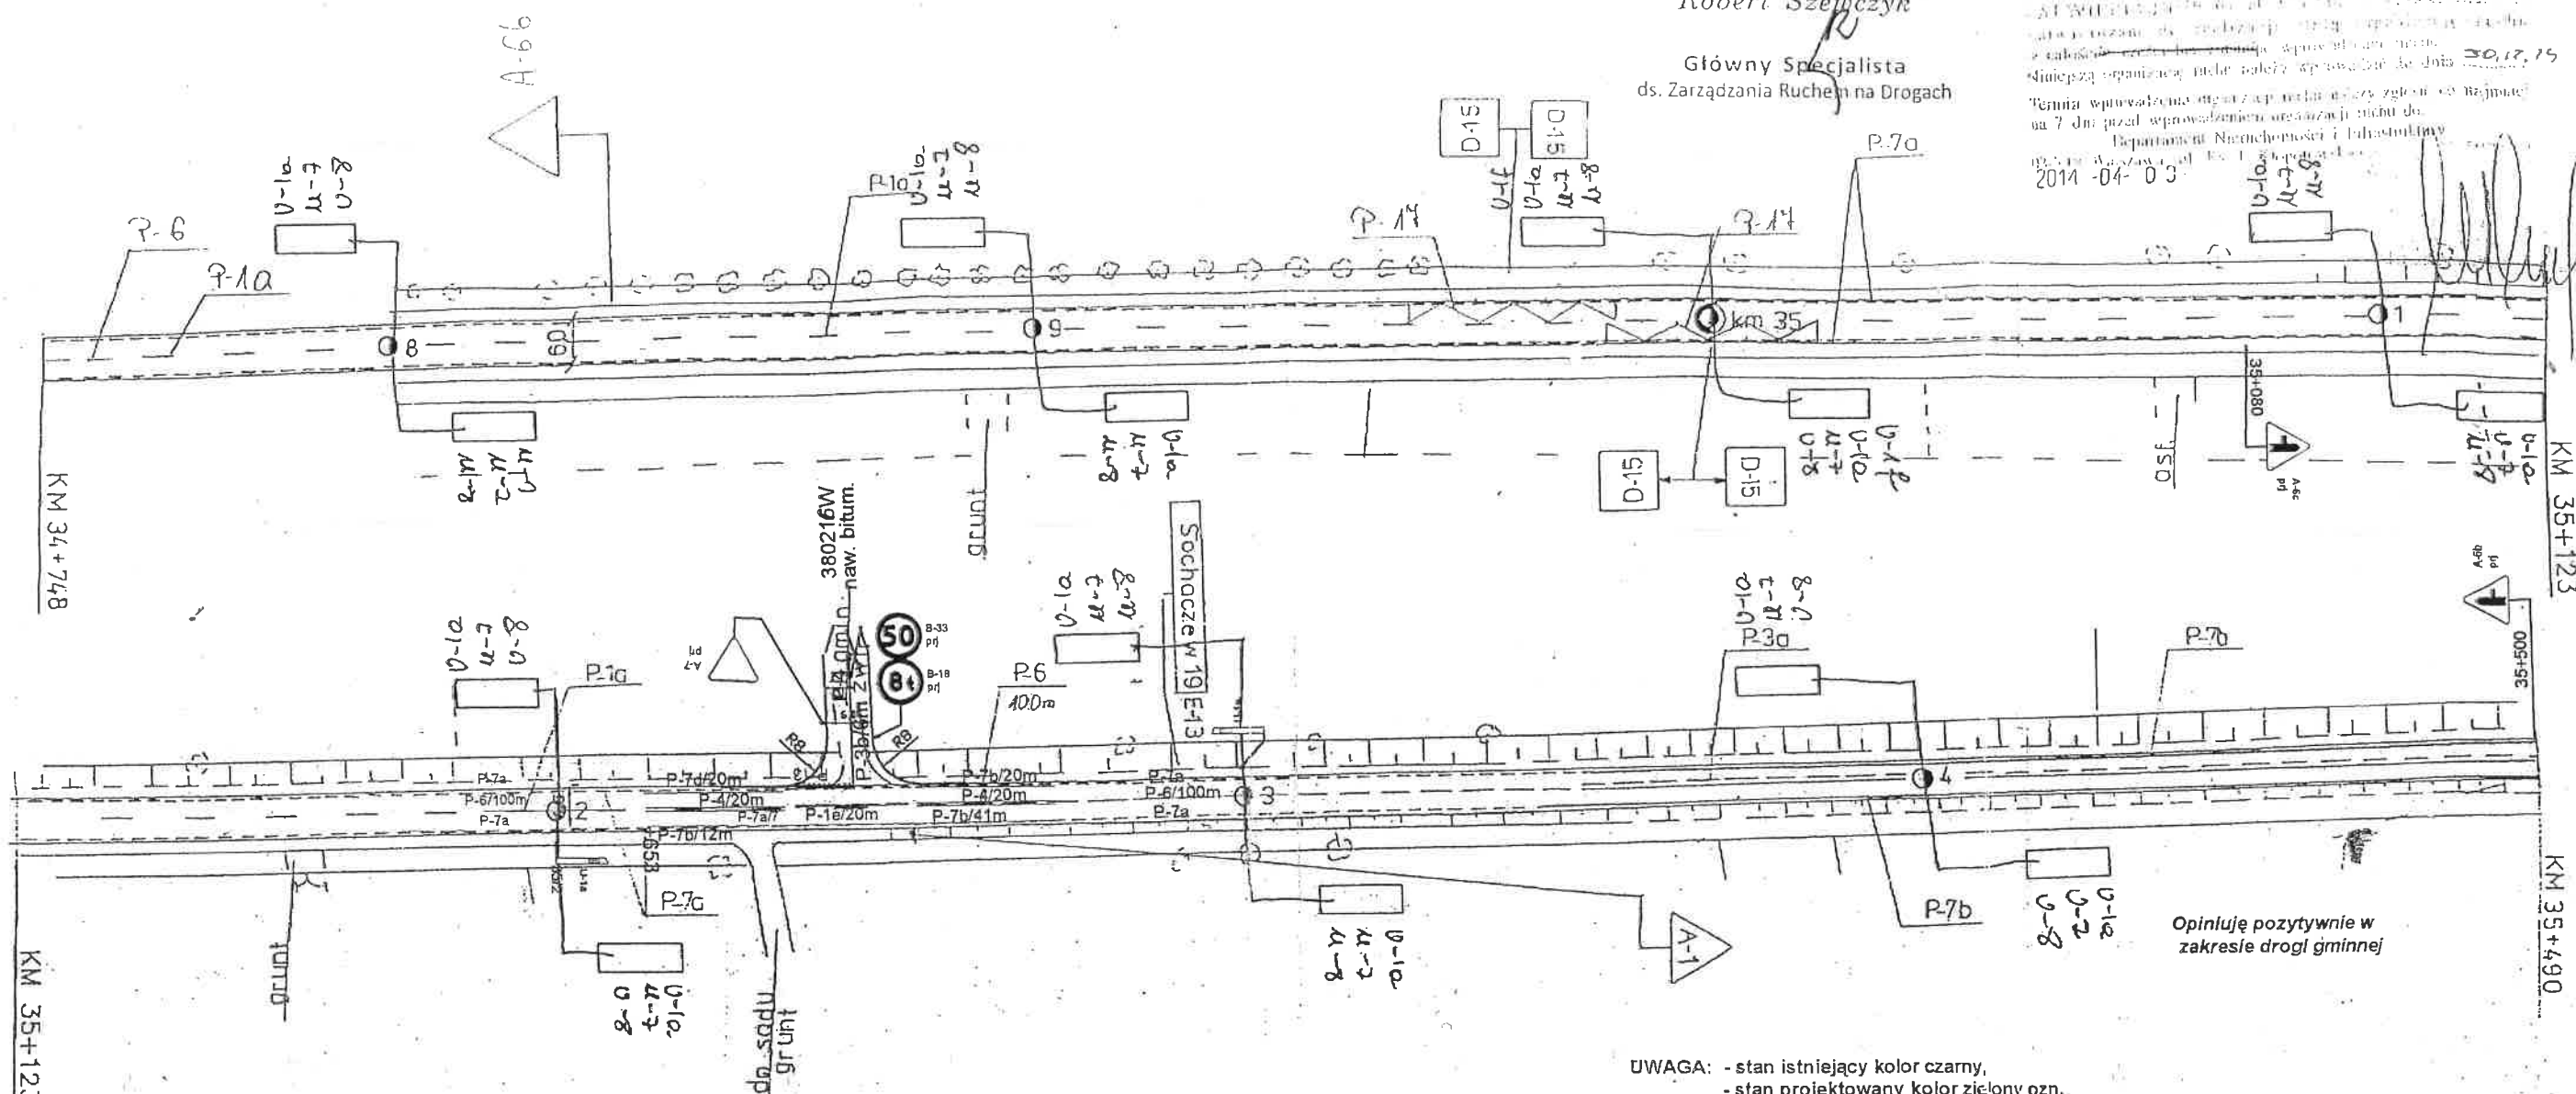

Opiniuje pozytywnie w
zakresie drogi gminnej

UWAGA: - stan istniejący kolor czarny,
- stan projektowany kolor zielony ozn.
poziome, znaki kolor jak ich tło

WÓJT GMINY
Roman Kujawa

Usługi projektowe	
drogi, ulice, organizacja ruchu inż. Franciszek Rytyński 08-110 Plock ul. Andersa 42 tel. 0601-86-87-78	
Opis: Skrzyżowanie drogi gminnej nr G16 z DW 577 km 34+285 w m. Brzozów Nowy, gm. Iłów	Nr rys.: 2
Treść rysunku: Stała organizacja ruchu	Skala: 1:1000
Opracował: Podpis: Data: Projektant: Podpis: Data:	inż. P. Rytyński upr. 148258 07/2015

SPECIALISTA
inż. Przemysław Żydow


Droga wojewódzka nr 577
Ark. nr 71
1:1000

2003-05-23
Z UPOWAŻNIENIA
KOMENDANTA WOJEWÓDZKIEGO POLICJI
z siedzibą w RADOŚCIU

PROJEKT - SZKIC
organizacji ruchu opiniuje
pozytywnie - ~~negatywnie~~
z następującymi warunkami

SPECJALISTA
Wydziału Ruchu Drogowego
KWP z siedzibą w Radomiu

kom. mgr Radosław Rybak

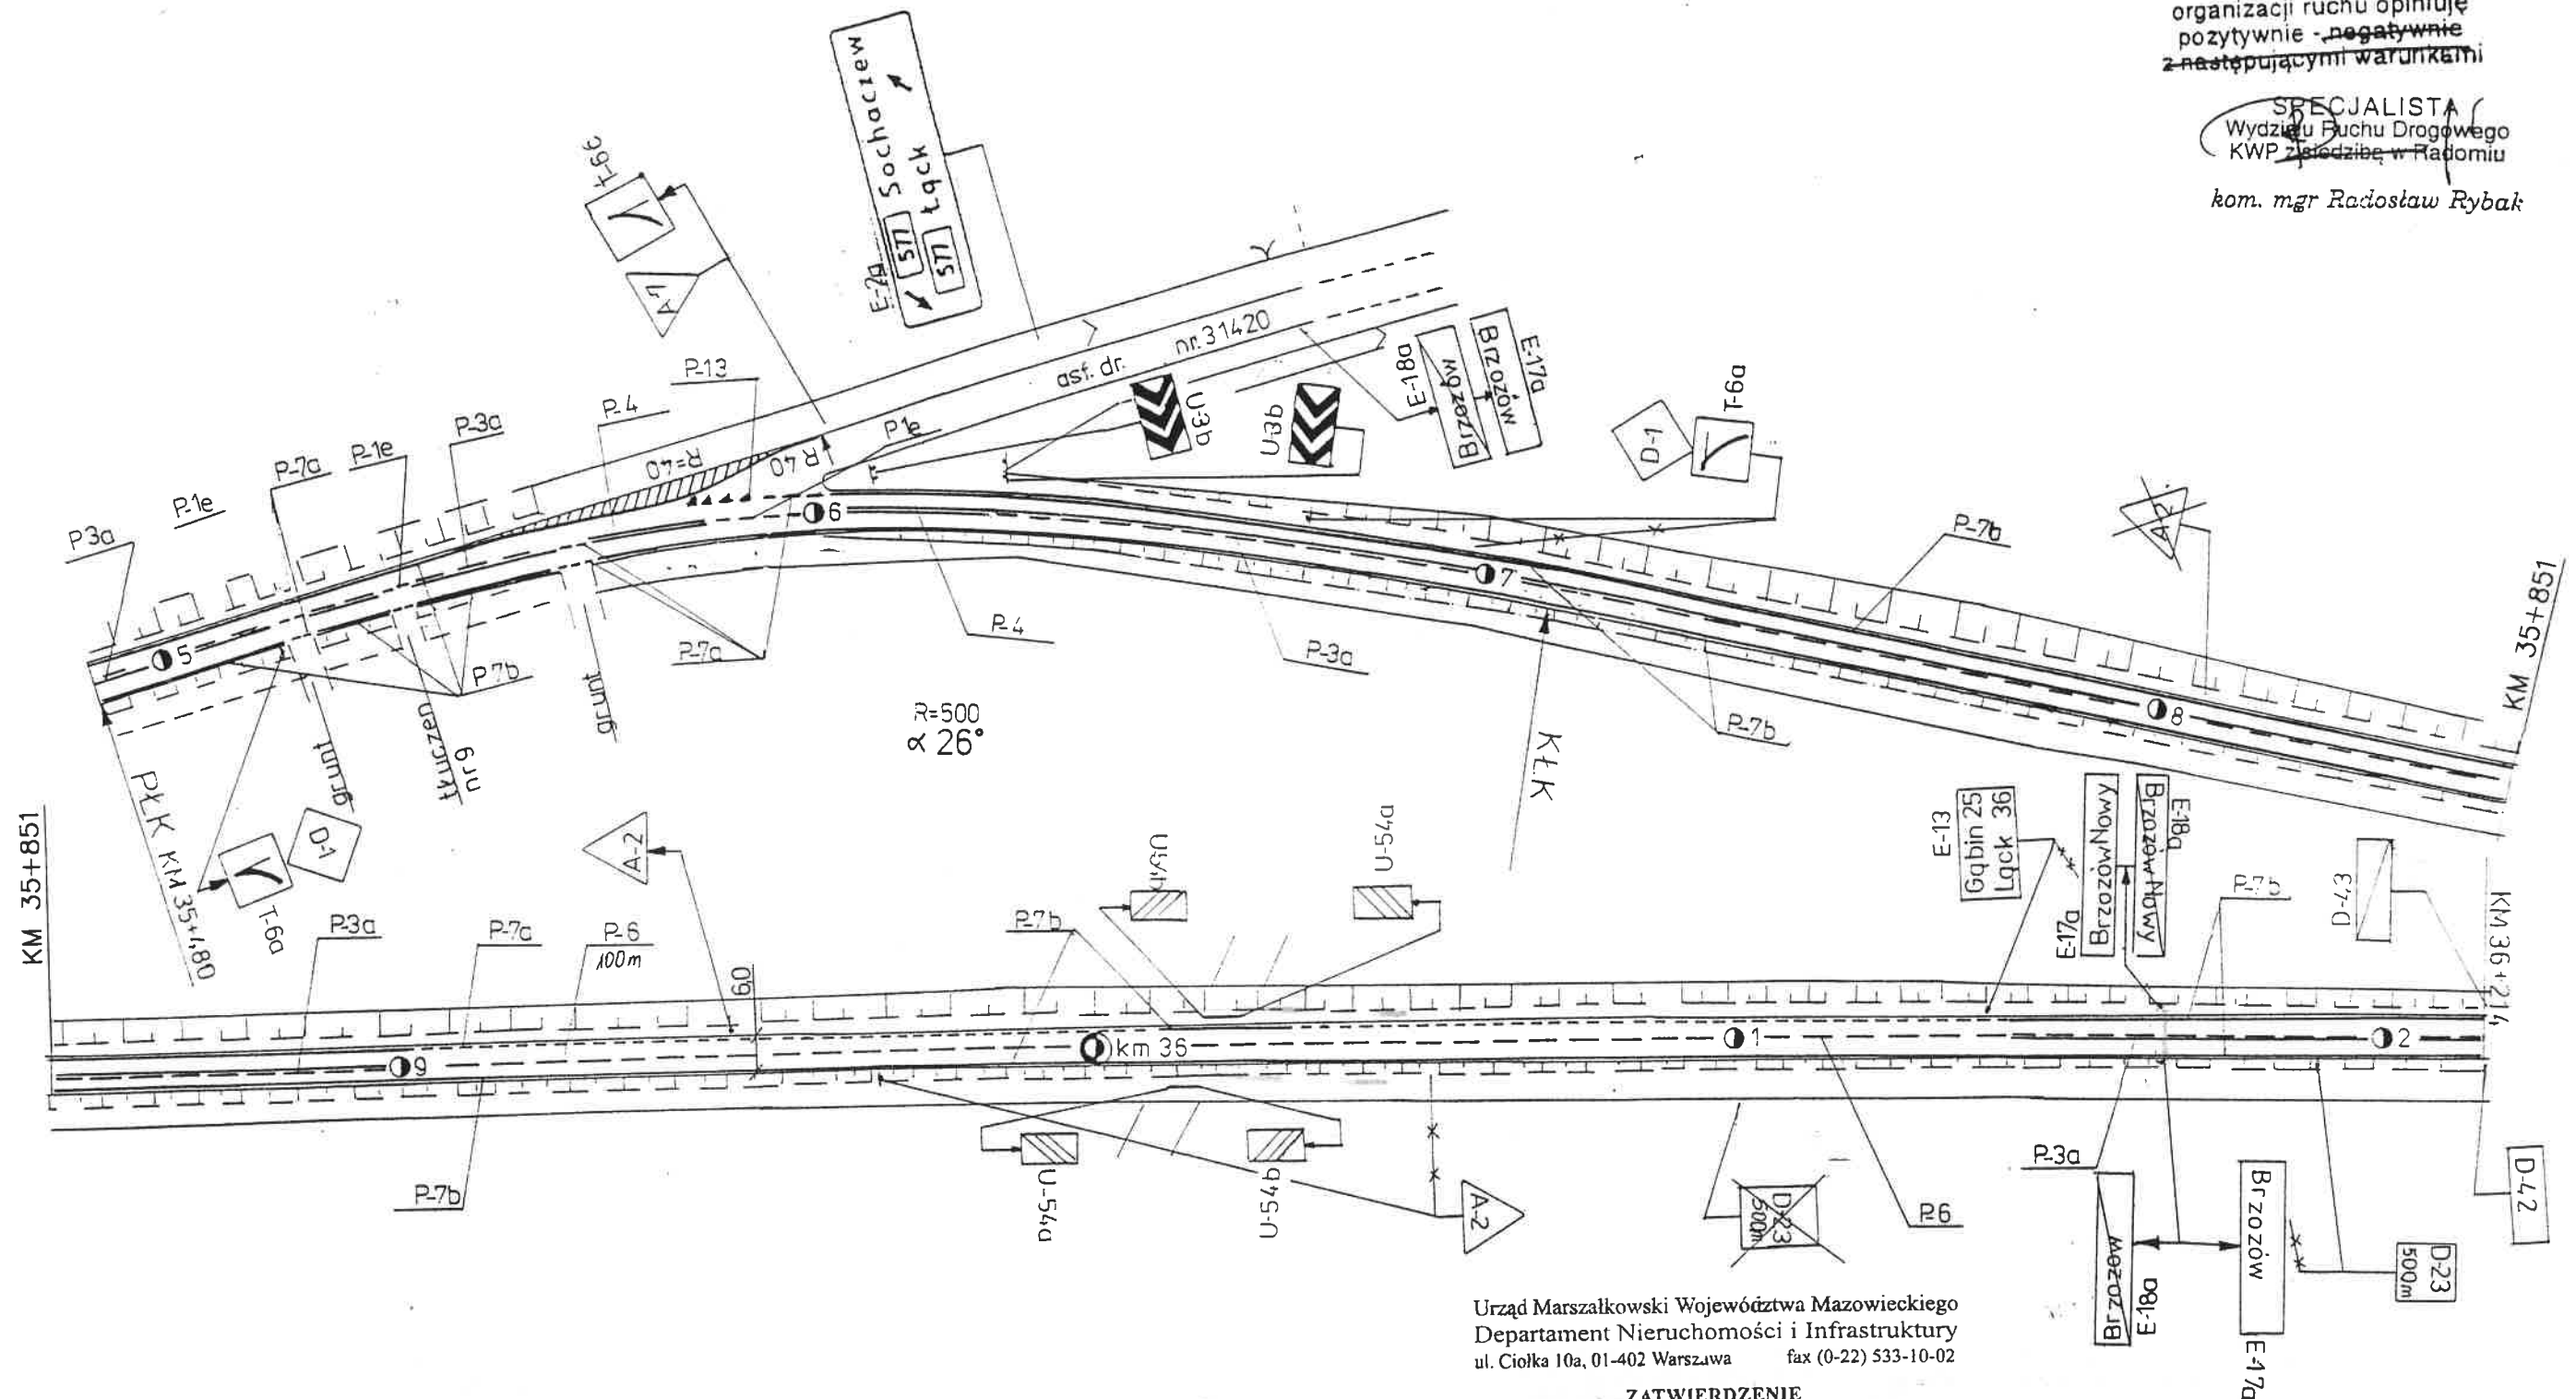

Urząd Marszałkowski Województwa Mazowieckiego
Departament Nieruchomości i Infrastruktury
ul. Ciołka 10a, 01-402 Warszawa fax (0-22) 533-10-02

ZATWIERDZENIE

NI.III.5418 - 15.07.03 - ważne do 30.12.04
Zatwierdzam do realizacji projekt - ~~szkic~~ stałej organizacji ruchu
w całości - ~~ze zmianami~~ wniesionymi na projekcie
Termin wprowadzenia niniejszej organizacji ruchu
należy zgłosić do tegoż departamentu

Z up. Marszałka Województwa

2003-08-28

[Signature]
mgr inż. Michał Lesiński
Kierownik Biura Inżynierii Ruchu

Droga wojewódzka nr 577
Ark. nr 72
1 : 1000